
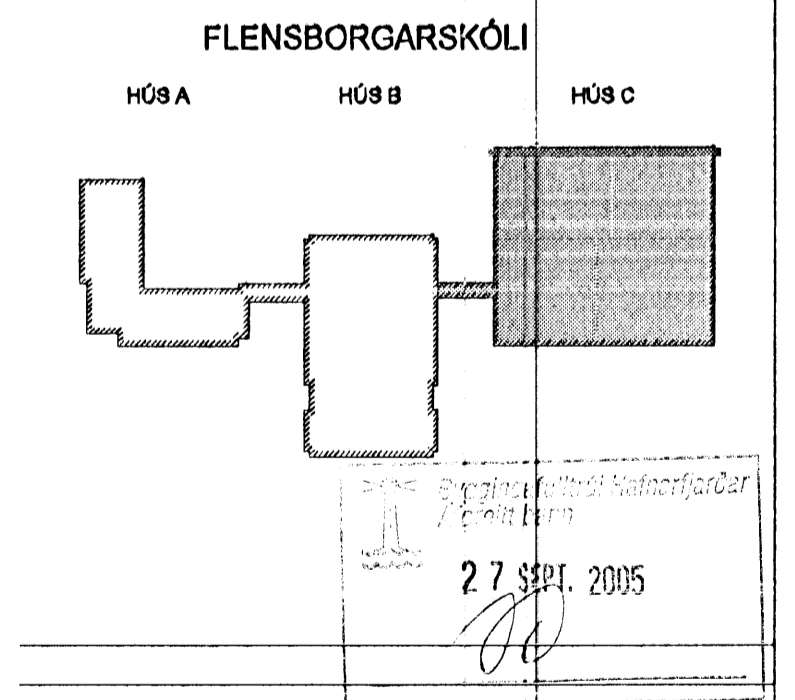
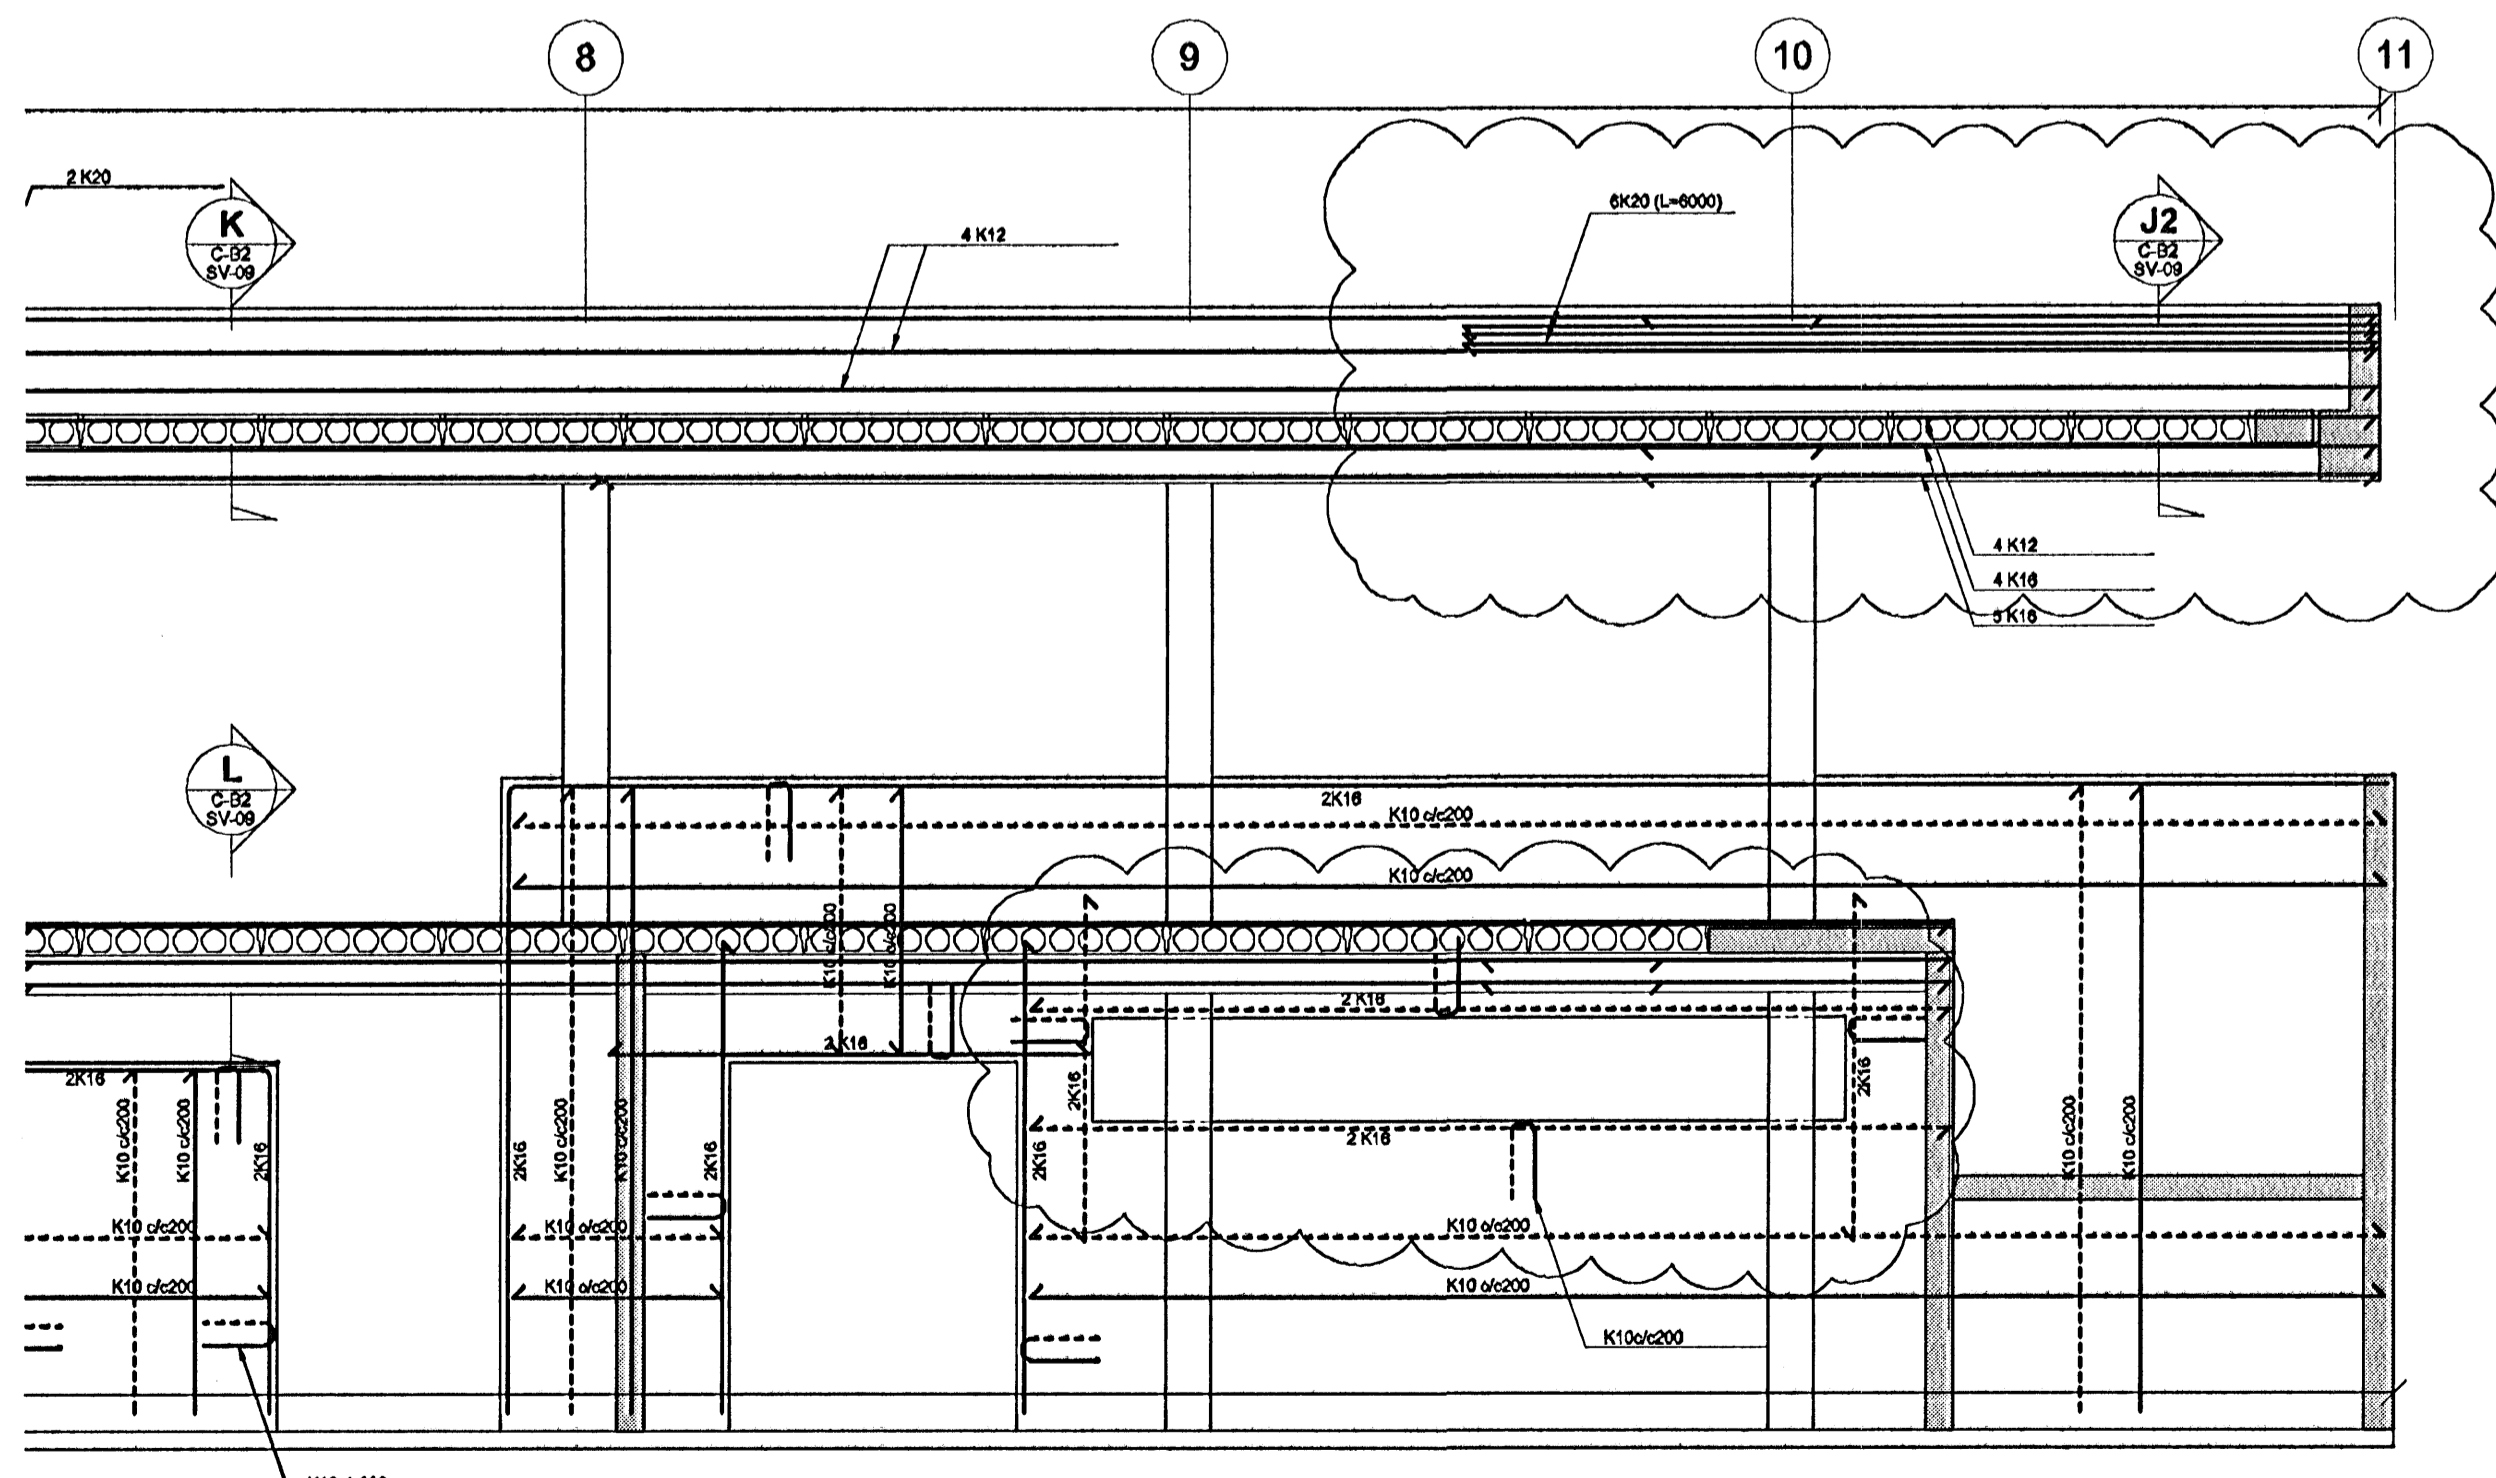


VL-J VEGGUR Í LÍNU J
1:50

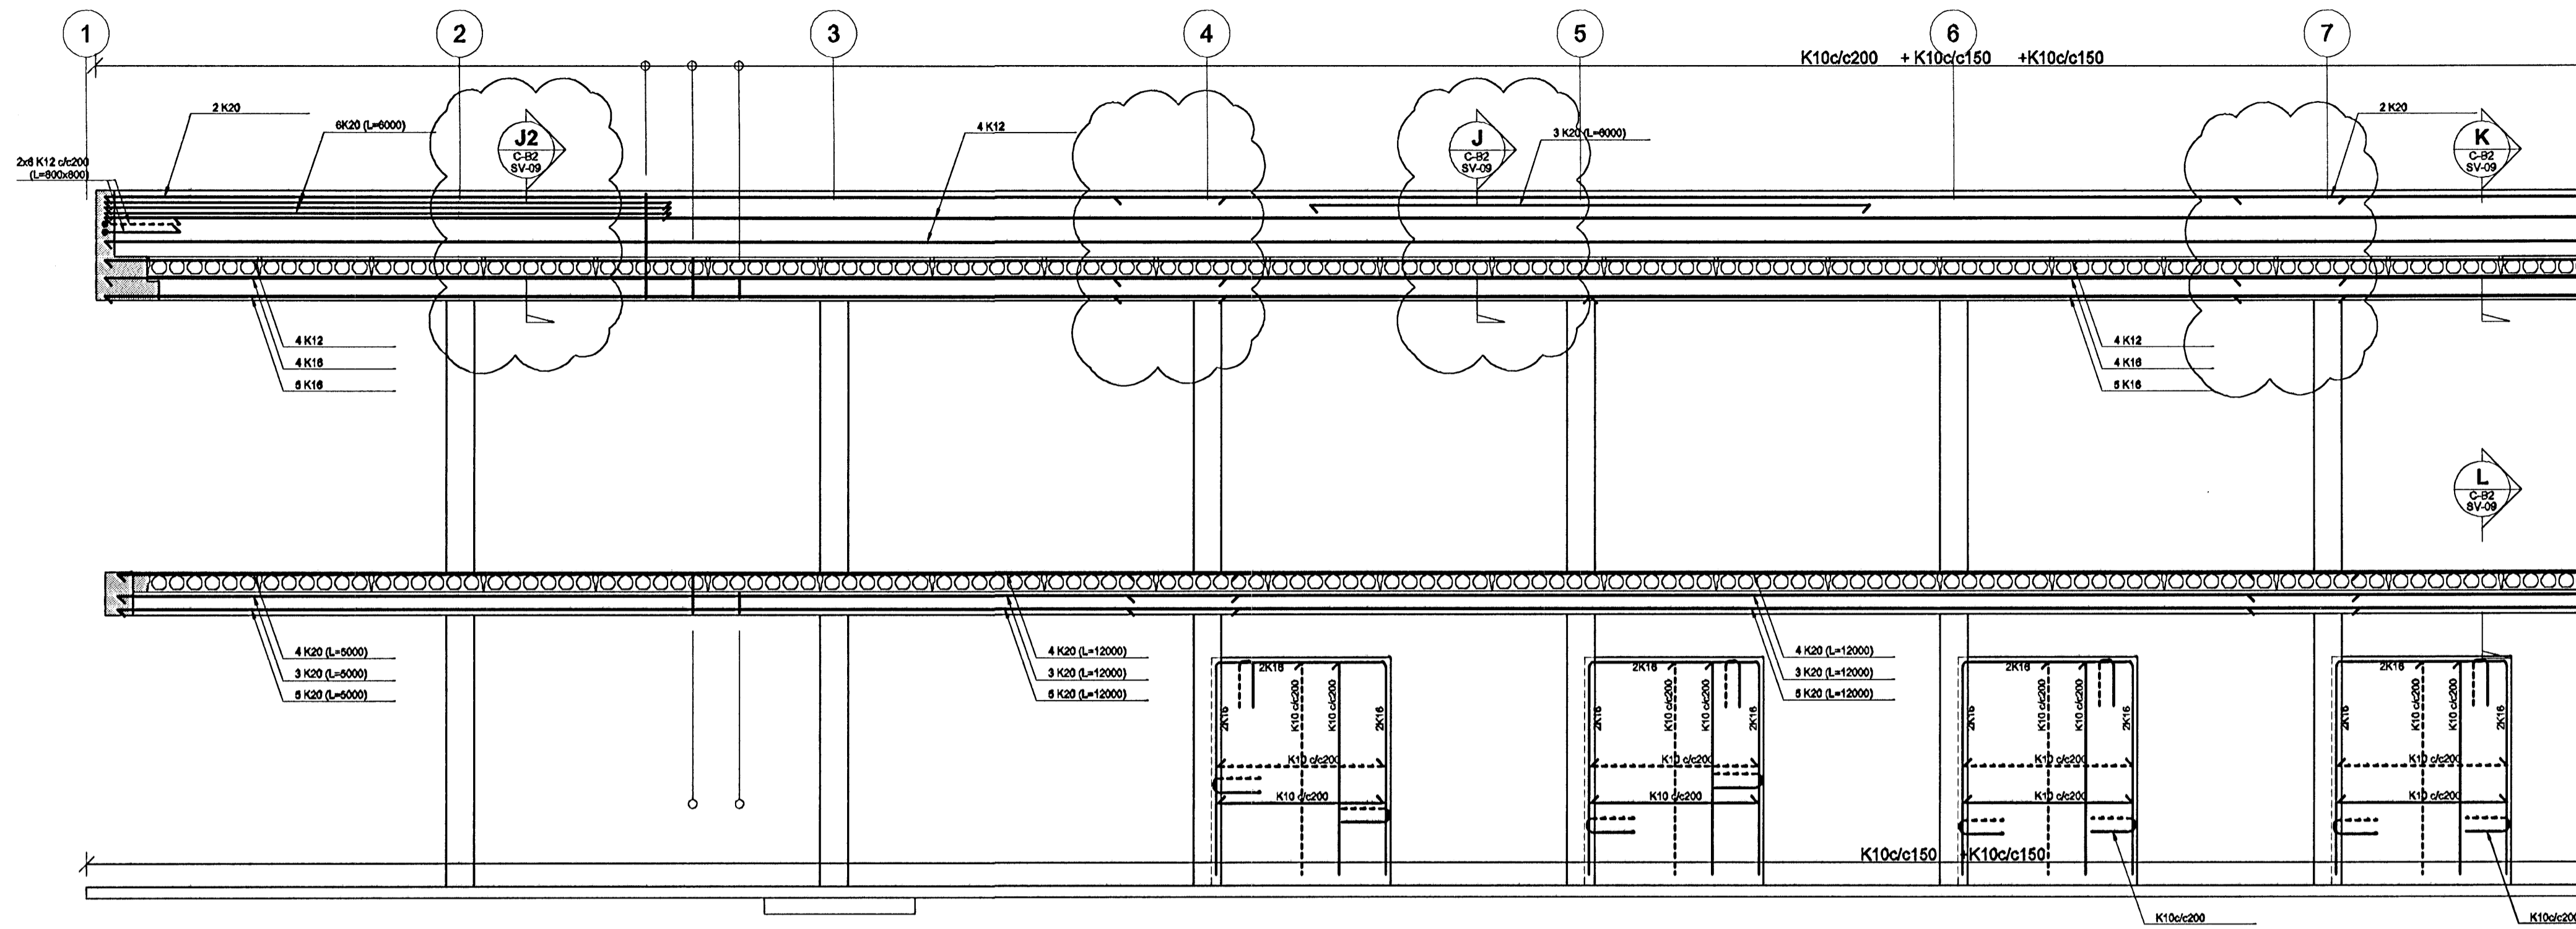

A 23.09.05 Járnum bætt inn, aðlöpur, skýting
Útg. Daga. Skýring

VSB

VERKFRÆÐISTOFA


BÆJARHVAUNI 20 · 220 HAFNARFJÖRÐUR · KENNIT. 710796-2899

Áritun sérhönnuðar
Björn Gústafsson, 180550-4889

Verkefni
BREKKUGATA 19
HAFNARFJÖRÐUR

Verkefni
BURÐARVIRKI
VEGGUR Í LÍNU J
HLÍÐARMYND

Hanna HJ/BG	Teknað HJ/BG	Týrland	Kvæði 1:50 / A1	Síða
Daga 09.06.2005	Verkefni 04838	Fálking C-B2-SV-08	Útgáfa	A

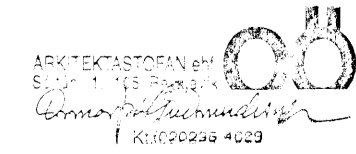

Webmaster\werk\2004\04838\Project\04838\Sheets\BU\04838_C-B2-SV-08.dwg