
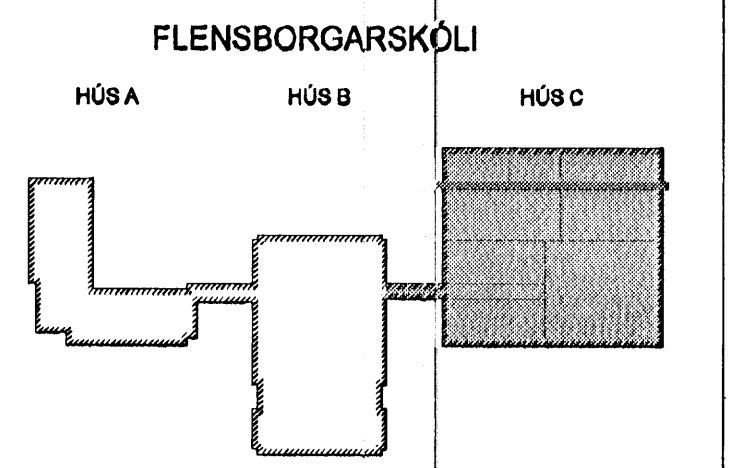
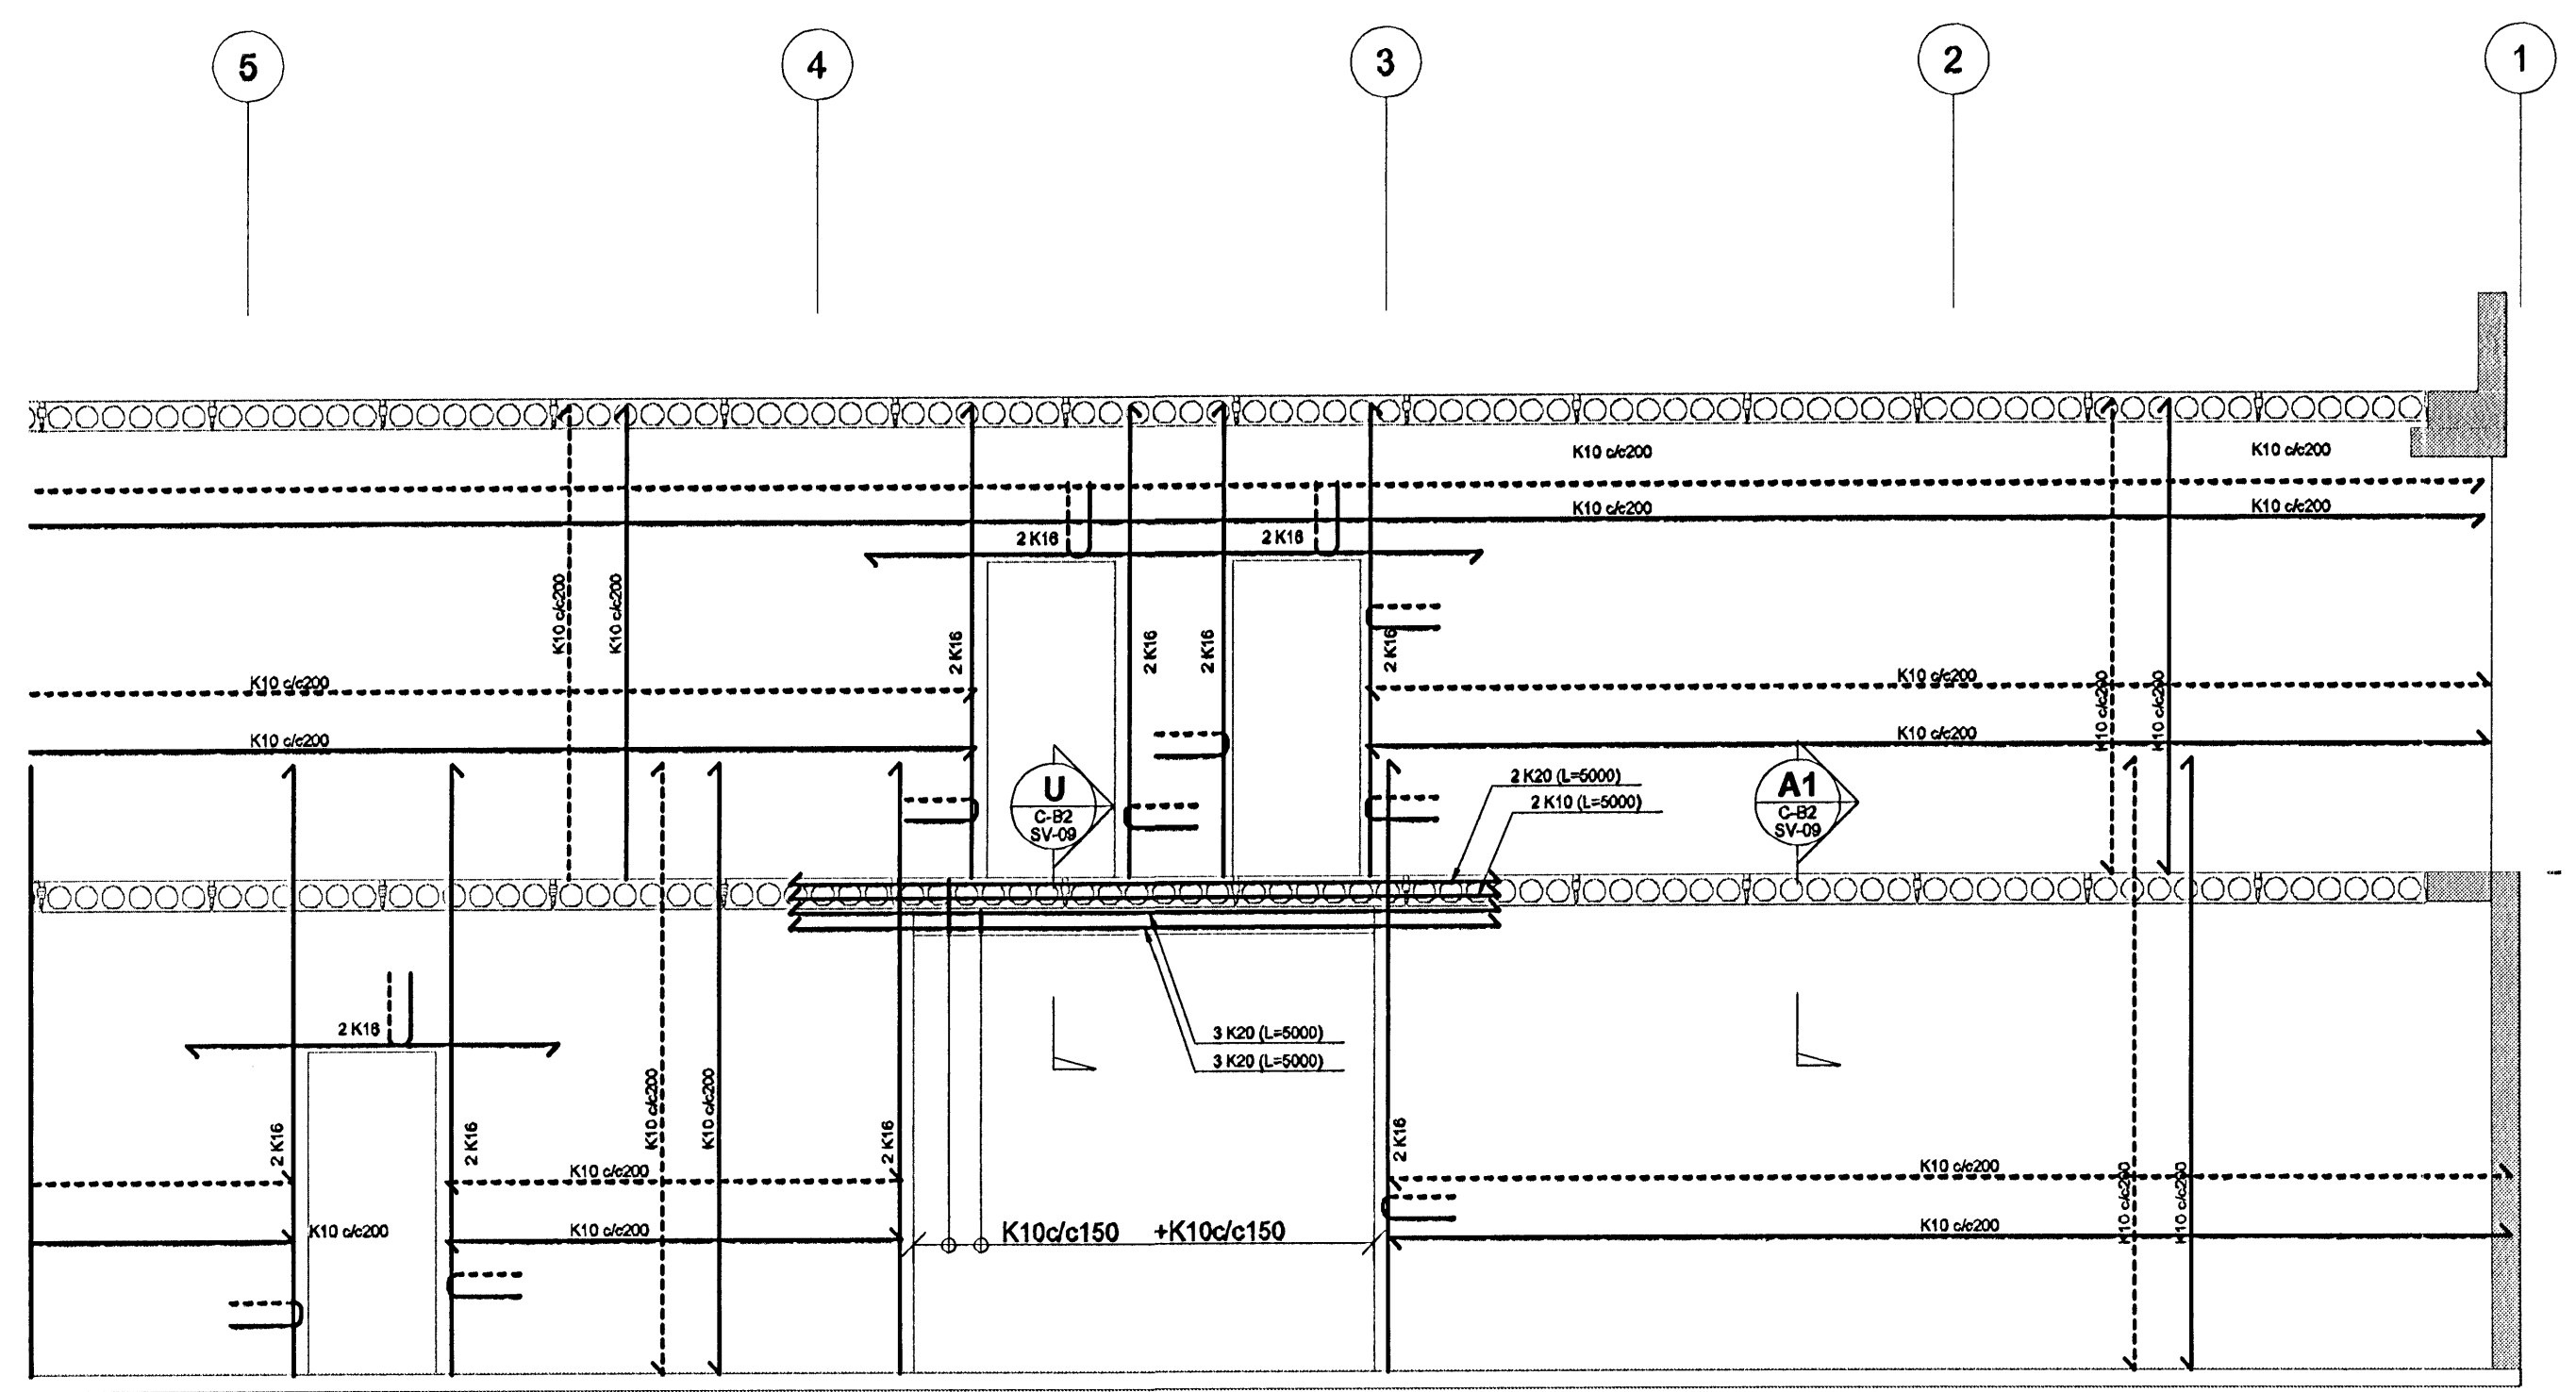


VL-H VEGGUR Í LÍNU H
C-B2 SV-07
1:50

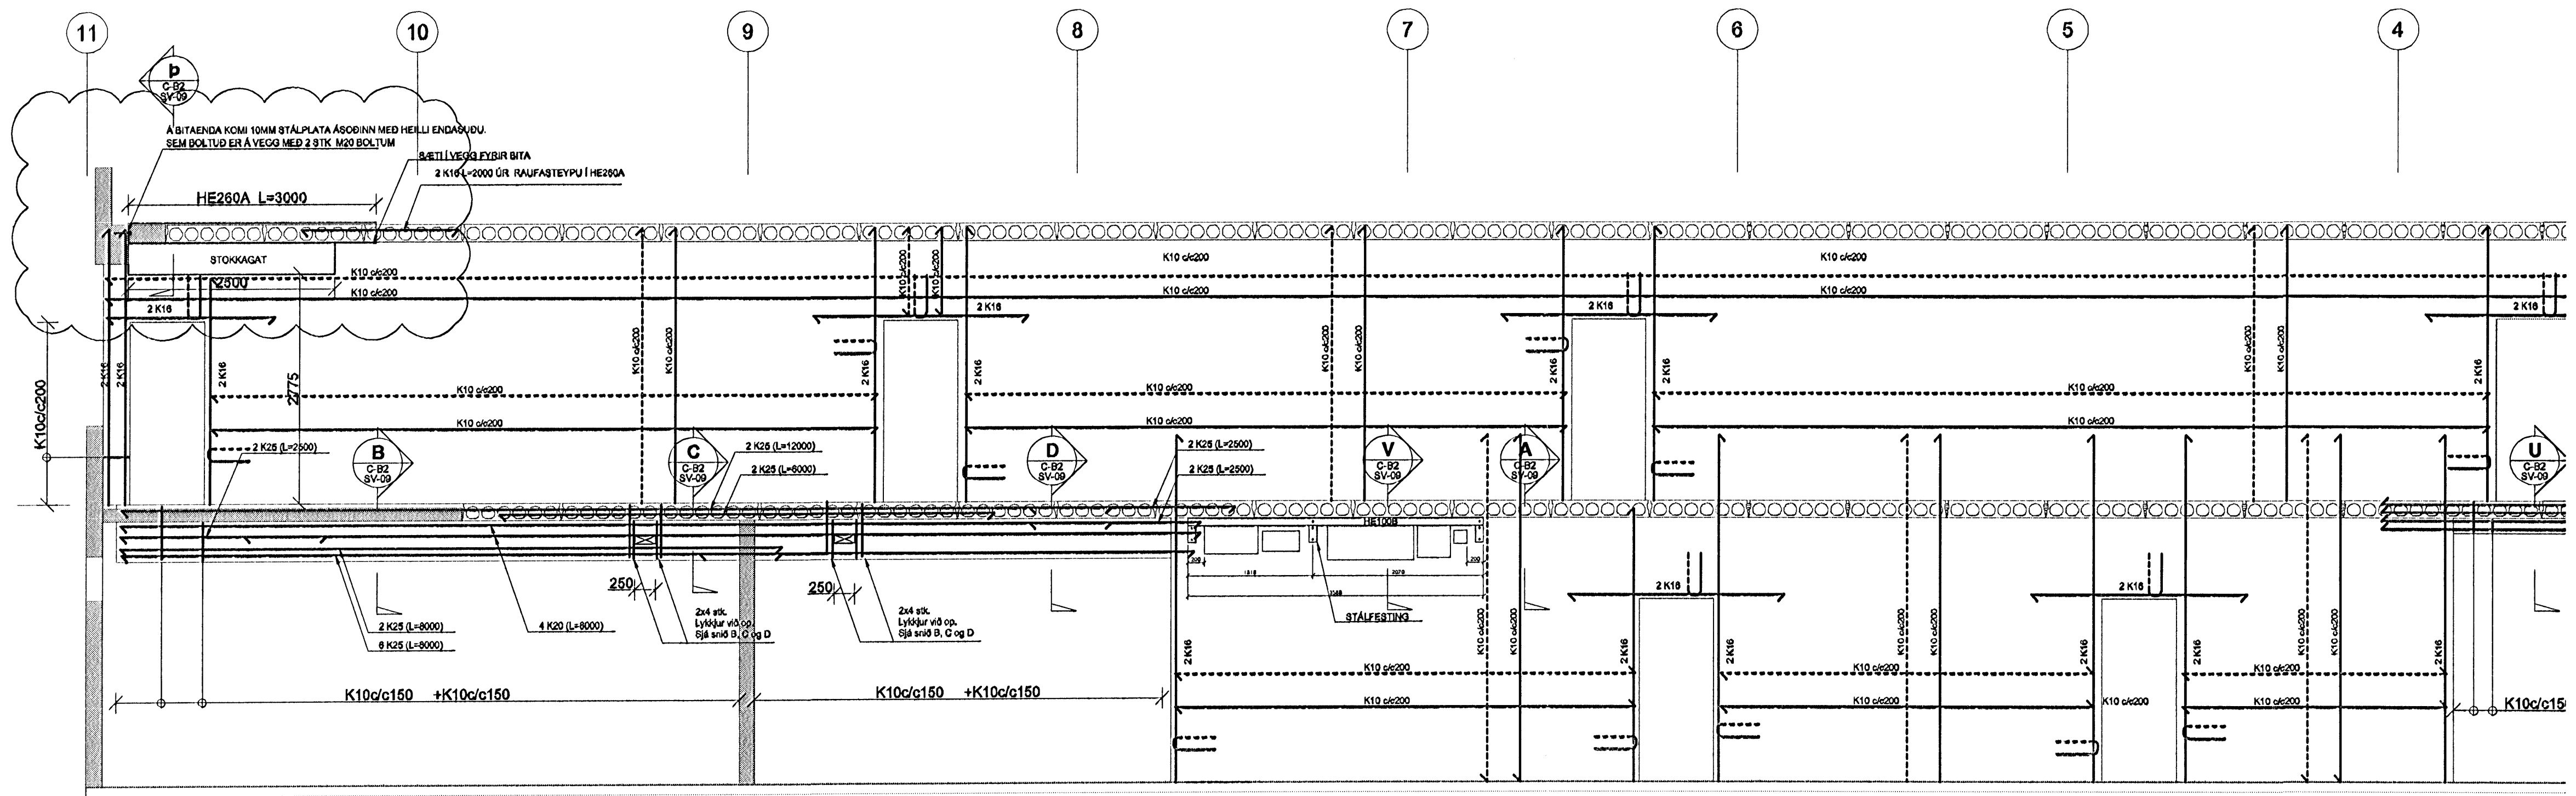

Byggingafræðingur
Alfreitt Þenn
09. NOV. 2005

D	03.11.05	Stálbið yfir lagnagat-SNÍÐ þ	HJ
C	27.09.05	Stálbið settur yfir gól í vegg	JJR
B	23.09.05	Snúðillur	JJR
A	13.07.05	Breyting vegna rafstöðuka	GDHJ
Útg. Daga.		Skýring	Hannað/Yfirfarir

ARKITEKTASTOFAN og
VSB
VERKFRÆÐISTOFA

BÆJARHRAUNI 20 · 220 HAFNARFJÖRDUR · KENNIT. 10706-2899

Arifun séðhónuðar	Björn Guðafsson, 180550-4889			
Verkið	BREKKUGATA 19 HAFNARFJÖRDUR			
Verkið	BURÐARVIRKI VEGGUR Í LÍNU H HLIÐARMYND			
Hannað	Teiknað	Yfirfarir	Kvarði	Síða
HJ/BG	BEI/JJR		1.50 / A1	-
Daga.	Verkefni	Teikning	Útgáfa	
09.06.2005	04836	C-B2-SV-07	D	