VL-4 / C-B2 Y-02 **VEGGUR Í LÍNU 4**
1:50

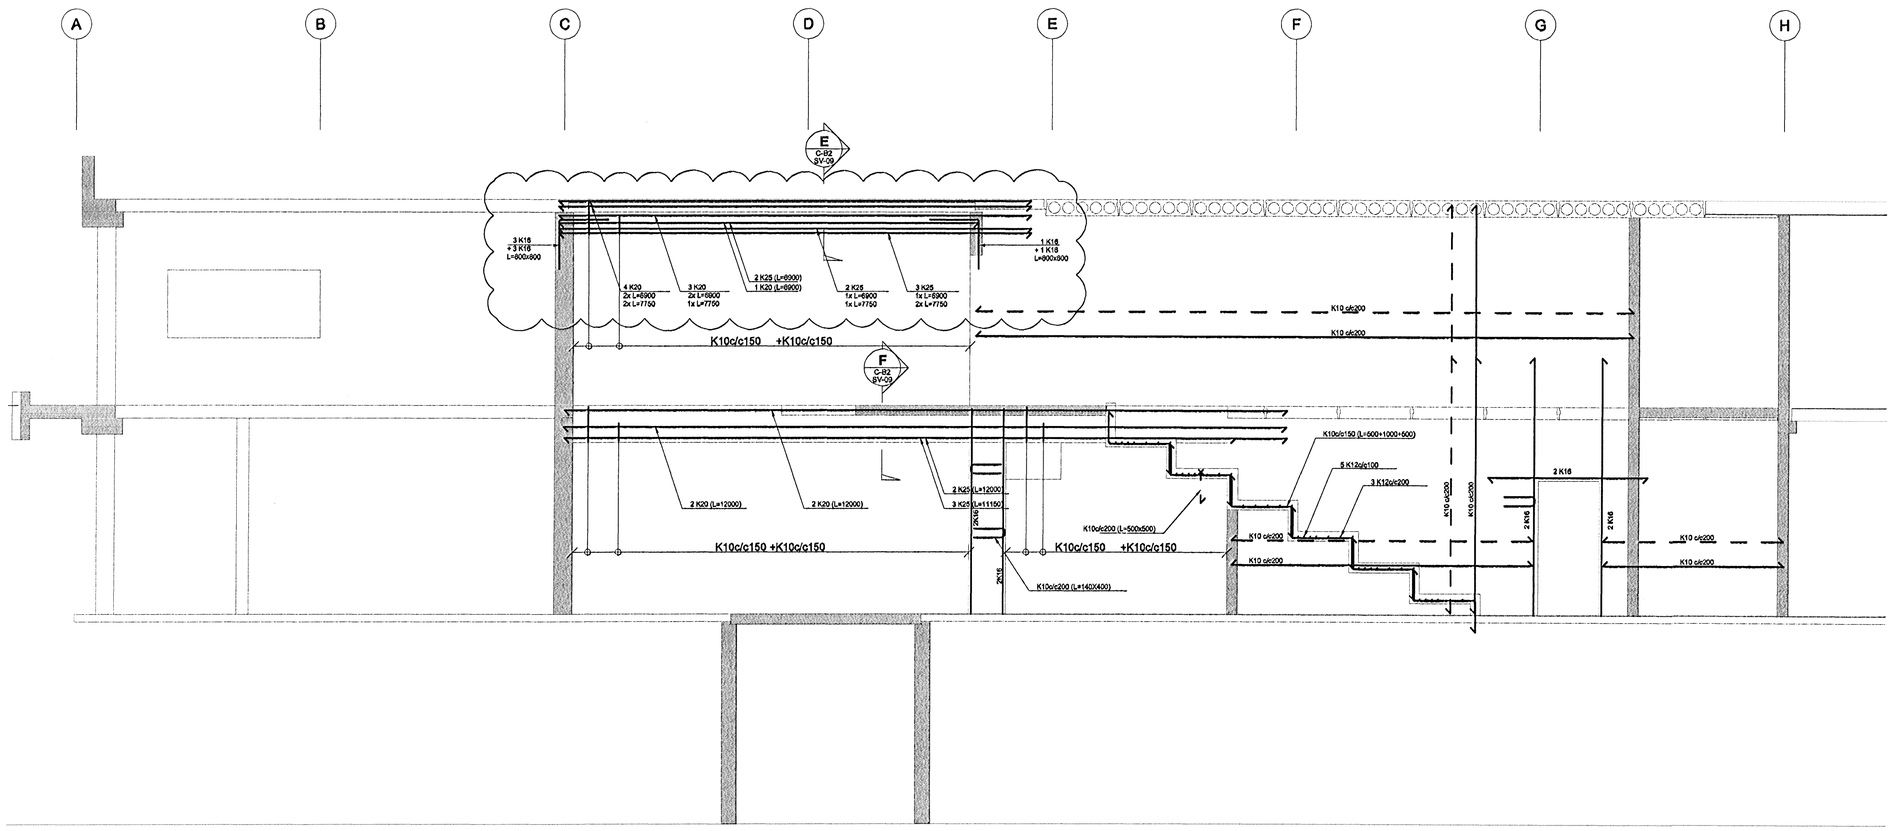

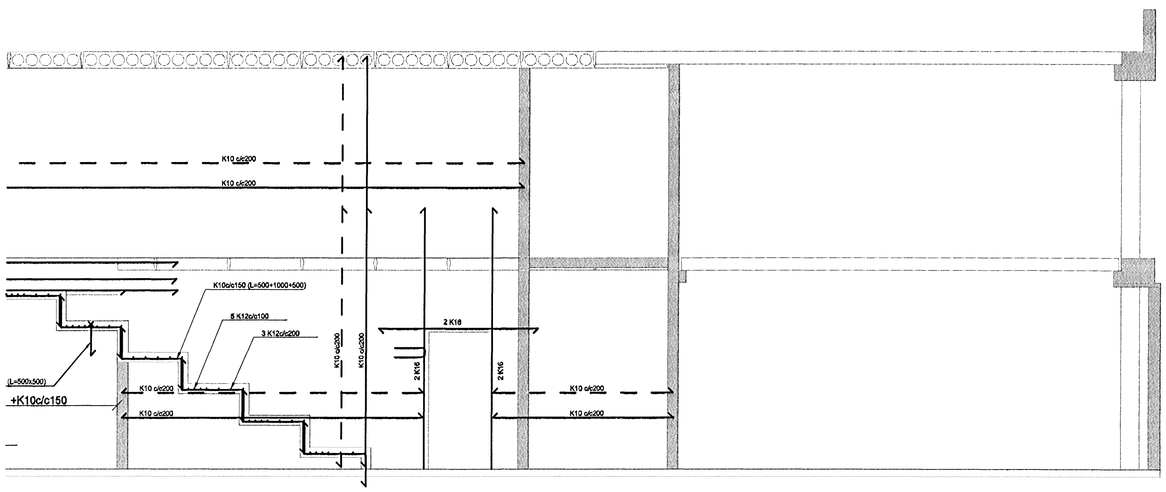

FLENSBORGARSKÓLI

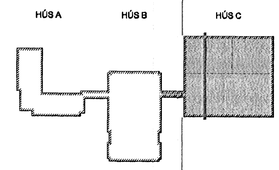

Byggingafulltrúi Hafnarfjarðar
Afgreitt þann
01. NOV. 2005

A	28.10.05	Breyting í bita JJR/BG
Útg.	Dags.	Skýring Hannað/Yfirfarið

ARKITEKTASTOFAN ehf
Sóltúni 1, 105 Reykjavík
Kt. 220230-4629

VSB
VERKFRÆÐISTOFA
BÆJARHRAUNI 20 · 220 HAFNARFJÖRÐUR · KENNIT. 710796-2899

Áritun sérhönnuðar
Björn Gústafsson, 180550-4889

Verkheiti
BREKKUGATA 19
HAFNARFJÖRÐUR

Verkhluti
BURÐARVIRKI
VEGGIR Í LÍNU 4
HLIÐARMYND

Hannað	Teiknað	Yfirfarið	Kvarði	Síða
HJ/BG	ÞEI/JJR		1:50/ A1	-
Dags.		Verkefni	Teikning	Útgáfa
09.06.2005		04836	C-B2-SV-02	A

\\vabmaster\verk\2004\04836\Project\04836\Sheets\BU\04836 C-B2-SV-02.dwg