VL-1 C-B2 V-02

VEGGUR Í LÍNU 1

1:50

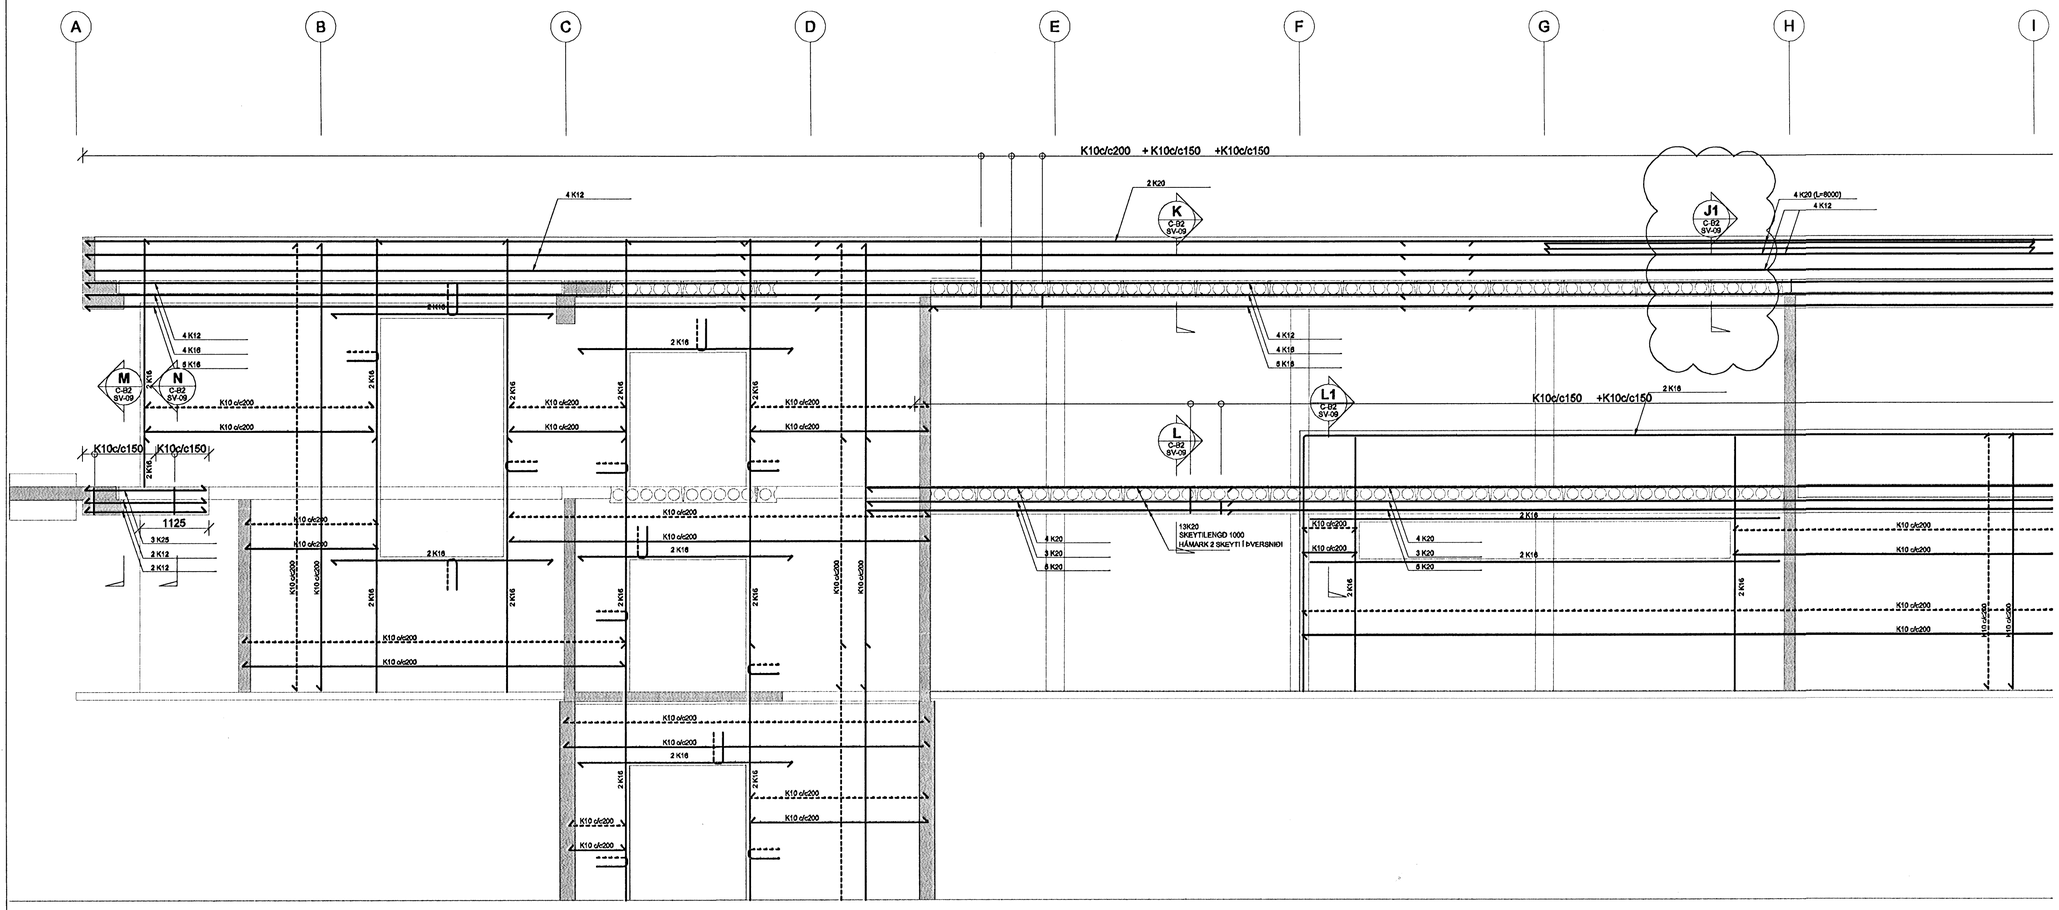

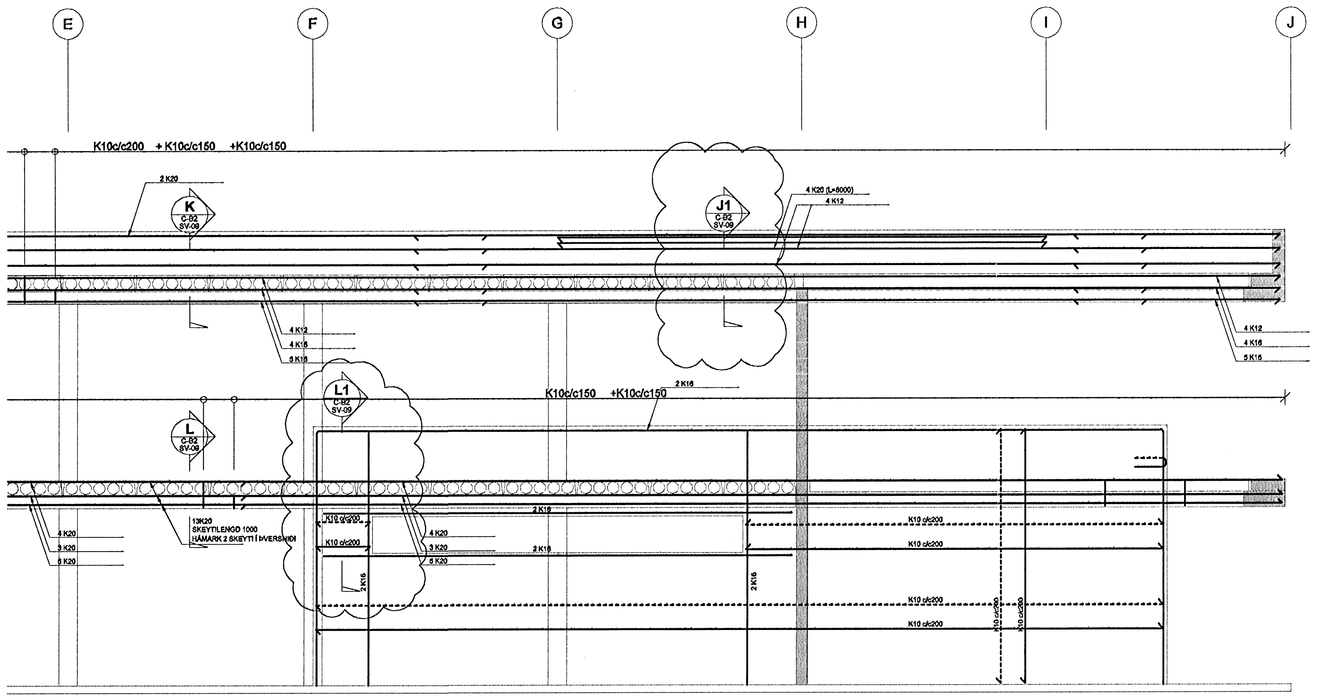

FLENSBORGARSKÓLI

HÚS A HÚS B HÚS C

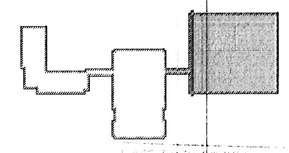

27. SEPT. 2005

Útg.	Dags.	Skýring	Hannað/Yfirfarið
A	23.09.05	Ný sniðtákn	JJR/BG

VSB

VERKFRÆÐISTOFA

BÆJARHRAUNI 20 · 220 HAFNARFJÖRÐUR · KENNIT. 710796-2899

Áritun sérhönnuðar: Björn Gústafsson, 180550-4889

Verkheiti: BREKKUGATA 19 HAFNARFJÖRÐUR

Verkhluti: BURÐARVIRKI VEGGIR Í LÍNU 1 HLIÐARMYND

Hannað	Teiknað	Yfirfarið	Kvarði	Blöð
HJ/BG	ÞEI/JJR		1:50/ A1	-

Dags.	Verkefni	Teikning	Útgáfa
09.06.2005	04836	C-B2-SV-01	A

ARKITEKTASTOFAN ehf. Sóltúni 19 Reykjavík

\\vbsmaster\verk\2004\04836\Project\04836SiSheets\BL\04836 C-B2-SV-01.dwg