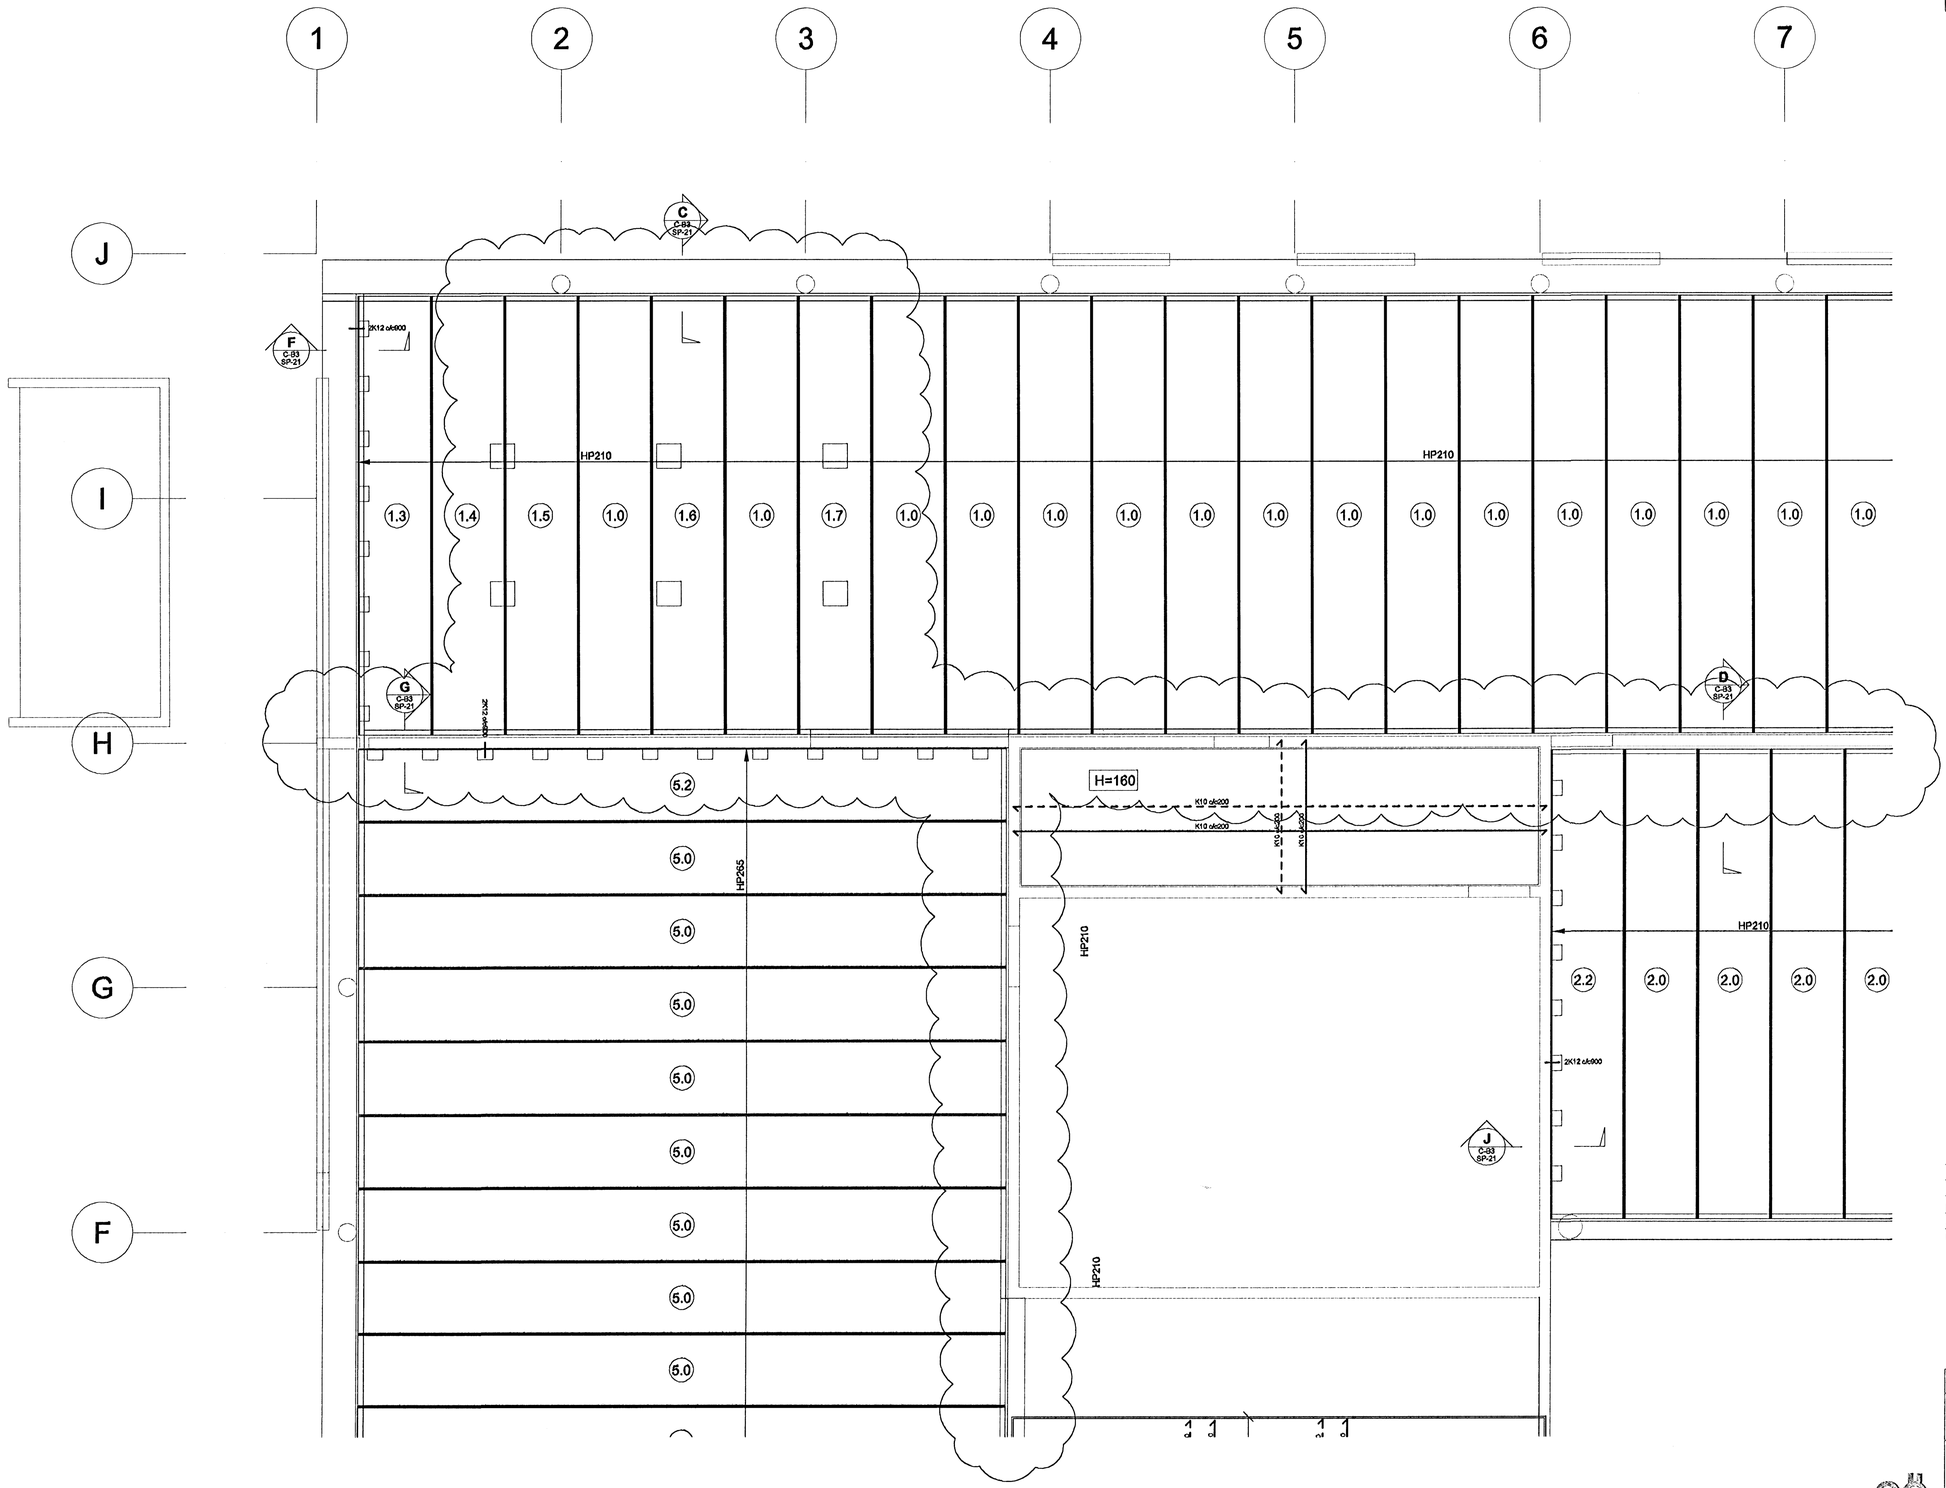

FLENSBORGARSKÓLI

HÚS A HÚS B HÚS C

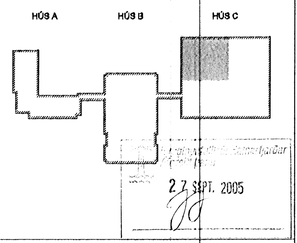

Framkvæmdasýsla ríkisins Móttekið 27. SEPT. 2005

Útg.	Dags.	Skýring	Hannað/Yfirfarið
B	23.09.05	Bætti inn snjóföknum, línur fyrir blá, holplötubreytingar	JJR/BG
A	18.08.05	Útdók í holplötur fyrir tengibendingu	GD

VSB

VERKFRÆÐISTOFA

BÆJARHRAUNI 20 · 220 HAFNARFJÖRÐUR · KENNIT. 710796-2899

Áritun sérhönnuðar
BJÖRN GÚSTAFSSON KT: 180550-4889

Verkheiti
BREKKUGATA 19
HAFNARFJÖRÐUR

Verkhluti
BURÐARVIRKI
PLÖTUR, PLATA YFIR 2. HÆÐ, NORÐVESTUR
GRUNNMYND

Hannað	Teiknað	Yfirfarið	Kvarði	Stöðu
HÖJ	HÖJ		1:50 / A1	-

Dags.	Verkefni	Teikning	Útgáfa
09.06.2005	04836	C-B3-G2-01	B

ARKITEKTASTOFAN ehf. Bæjarhrauni 16, 220 Hafnarfjörður

\\vsbmaster\verk\2004\04836\Project\04836\Sheets\BU\04836 C-B3-G2-01.dwg