



ÚTLIT NORÐUR

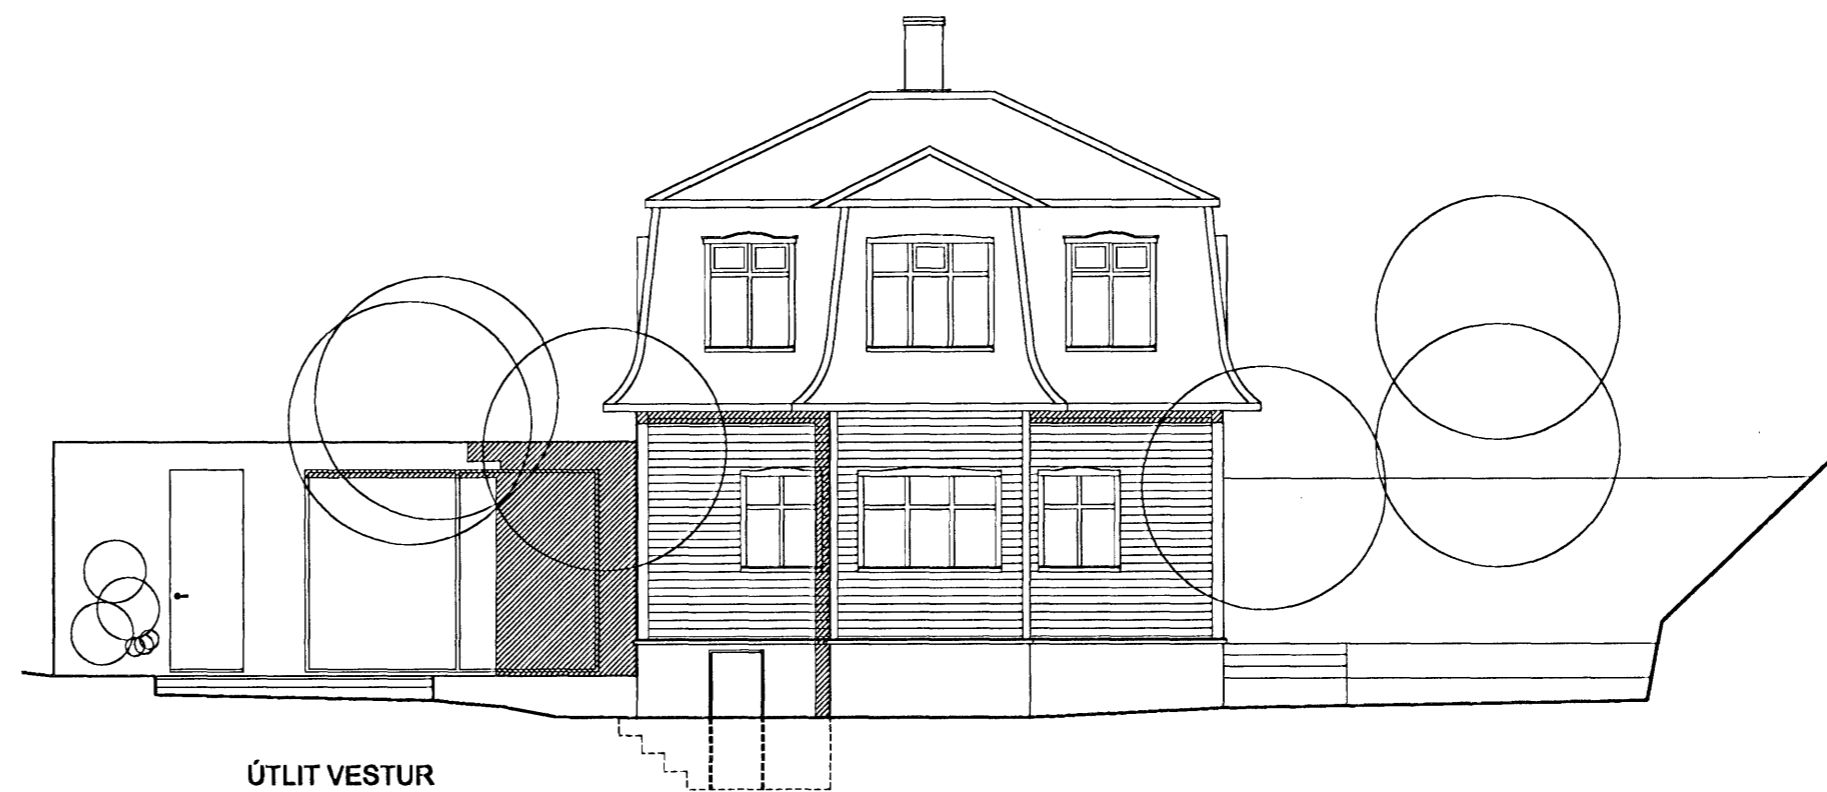

ÚTLIT VESTUR

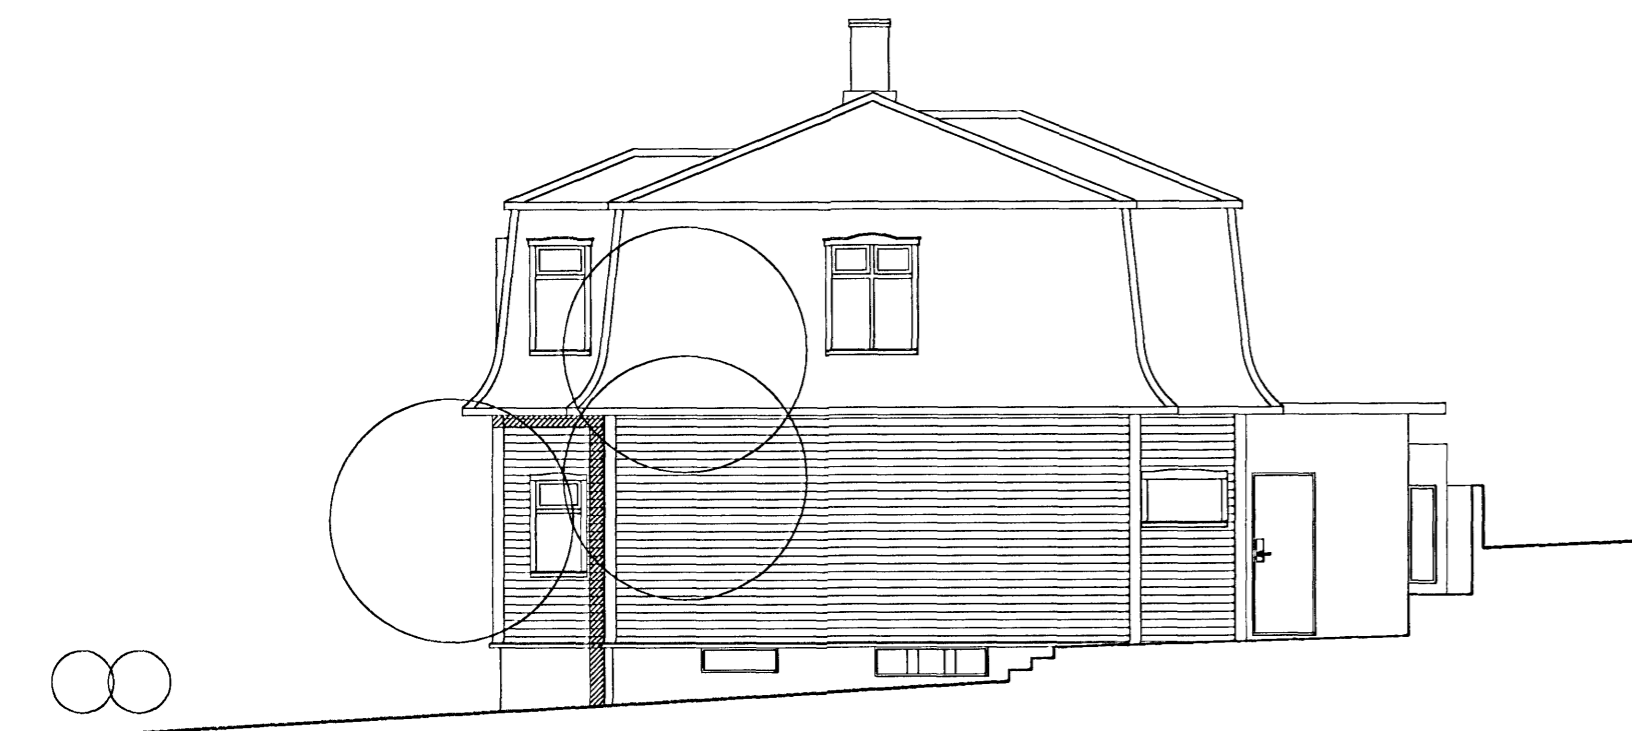

ÚTLIT SUÐUR



ÚTLIT AUSTUR

verk: **Suðurgata 27**
Viðbygging

verknúmer: 06-052

tegund teikningar: Aðalteikning

heiti teikningar: Útlit 1:100

mælikvarði: 1:100

dagsetning: 15.03.2007

undirskrift hönnuðar:

útgáfuferill:

útgáfunúmer: skýring breytingar dags. breytingar

B2 Teikn. uppfærðar, viðbygging lækkuð 19.08.2007

B3 Sjá texta á teikningu 31.03.2008

Páll Tómasson

nr.teikningar og útgáfa.: **102 B3**

Breytingar B3 frá teikningum dags. 19.08.2007:

- Uppmæling eldra húsa, reyndaruppdráttum og skráningartöflu skilað inn
- Gluggi á suðurhlö viðbyggingar
- Misræmi milli 1:100 og 1:50 teikninga lagað
- Staðsetning og fjöldi pósta í gluggafleti í eldhúsi

arkitektur.is

Hverfisgata 26 • 101 Reykjavík • sími 582 5020 • fax 582 5088
Kauvangi • 800 Akureyri • sími 482 8727 • fax 481 1507
netfang arkitektur.is@arkitektur.is http://www.arkitektur.is

Elin Kjartanedóttir fal
Ólaf Jón Kristjánsson fal
Guðmundur Gunnarsson fal
Haraldur Örn Jónsson fal
Helga Benediktsdóttir fal
Kristján Garðarsson fal
Páll Tómasson 040656 2439 fal

