





Samþykkt þann

16 APR 2008

Byggingaálftrúingur / Hafnarfirði  
F.h. Jón Sigurðsson

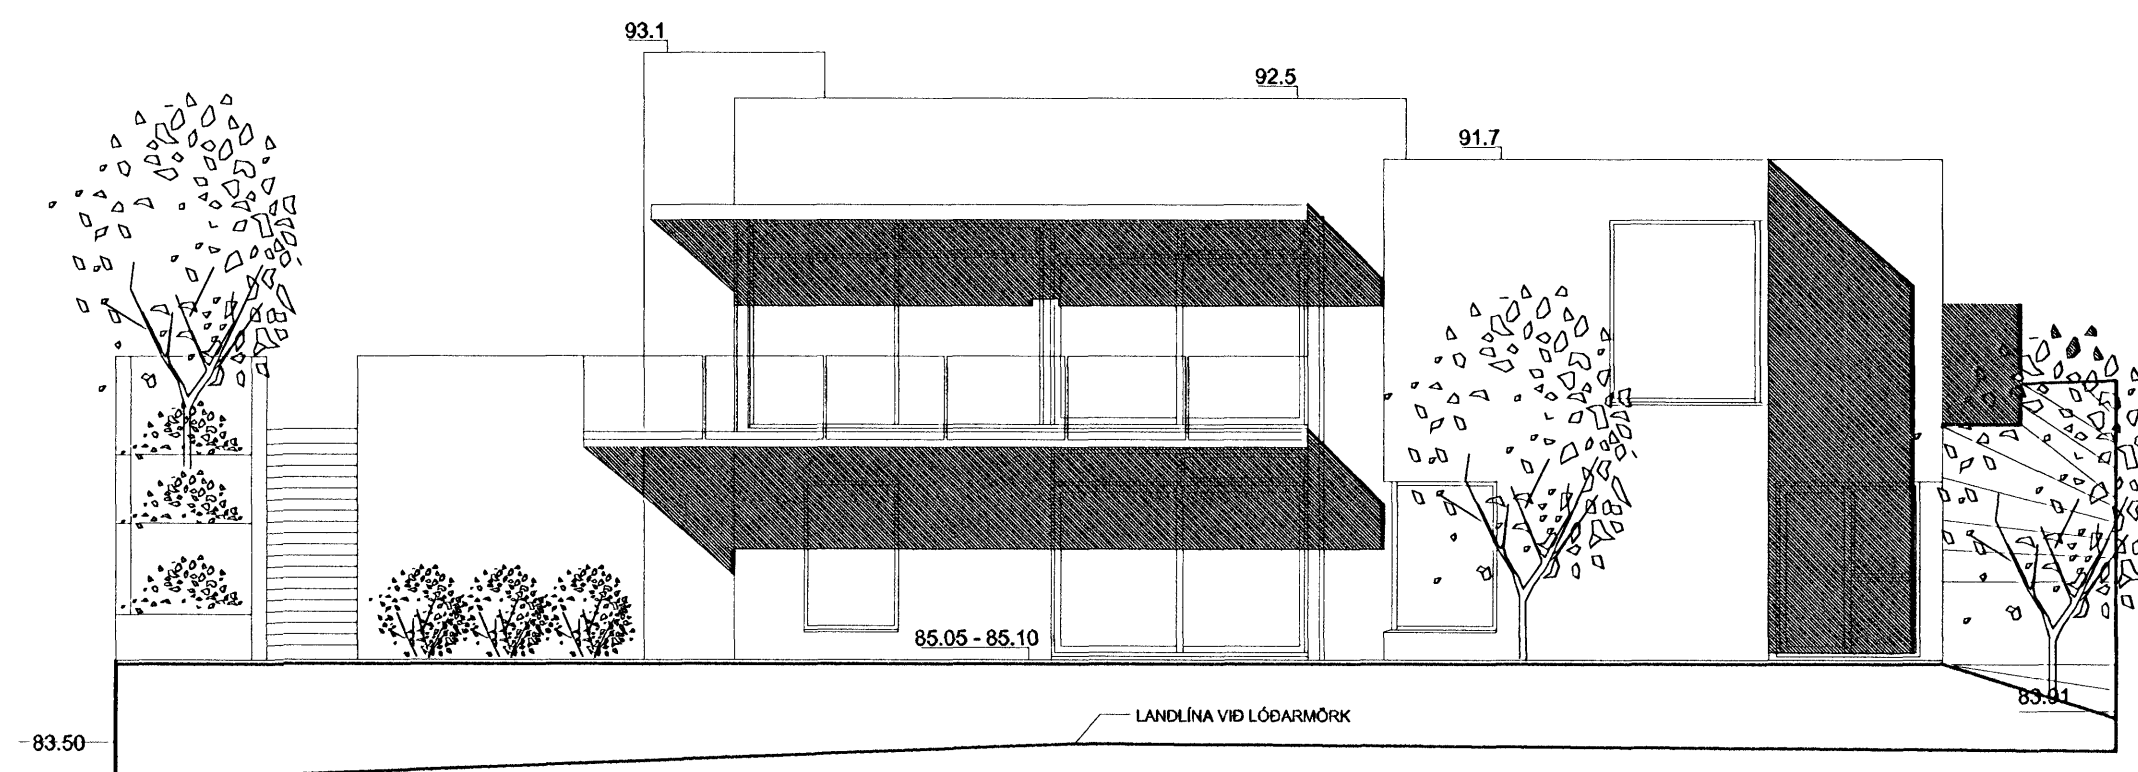

ÚTLIT TIL NORÐAUSTURS

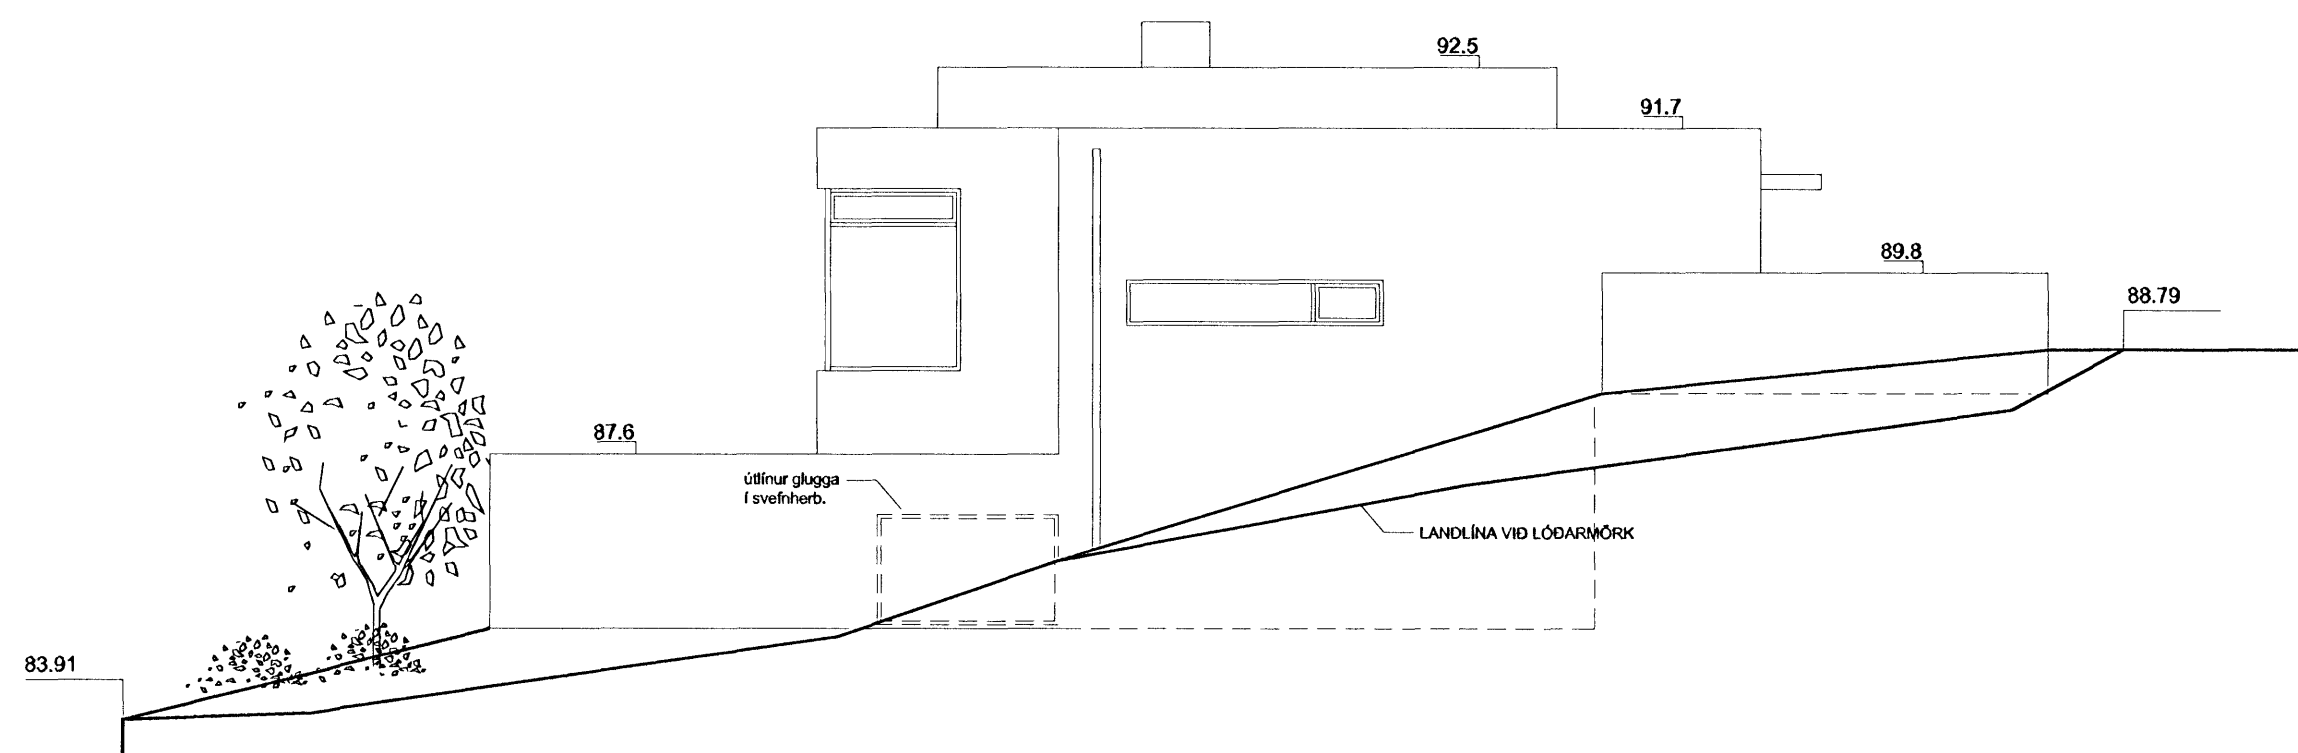

ÚTLIT TIL NORÐVESTURS

BREYTA	DAGSETNING	DAGSETNING
<b>STUDIO STRIK</b>		
<b>Hlíðarás 4</b>		
Einbýlishús		
grunnmynd efri hæðar		
REYNDARTEIKNING		
<i>Sigríður Ólaf</i>		
Sigríður Ólafsdóttir - arkitekt FAI	K: 071070 5069	STUDIO STRIK - ARKITEKTAR
Húða Adalsteinsd. - innanhússarkitekt	K: 141074 4909	Laugavegi 3 101 Reykjavík
		S: 511 6777 studiostrik.is
		K: 590907 1030
DAGSETNING: 10.4.2008	TEKNIÐ AF: SÓ	KVADR: 1:100
VERKHAÐAÐUR: 2007-10-12	TEKNIÐA NÖMUR: A-0.005	BREYTA