





Samþykkt þann

16 APR 2008

Byggingafræðingur / Hljálfirirði
F.h. Jón Sigurðsson

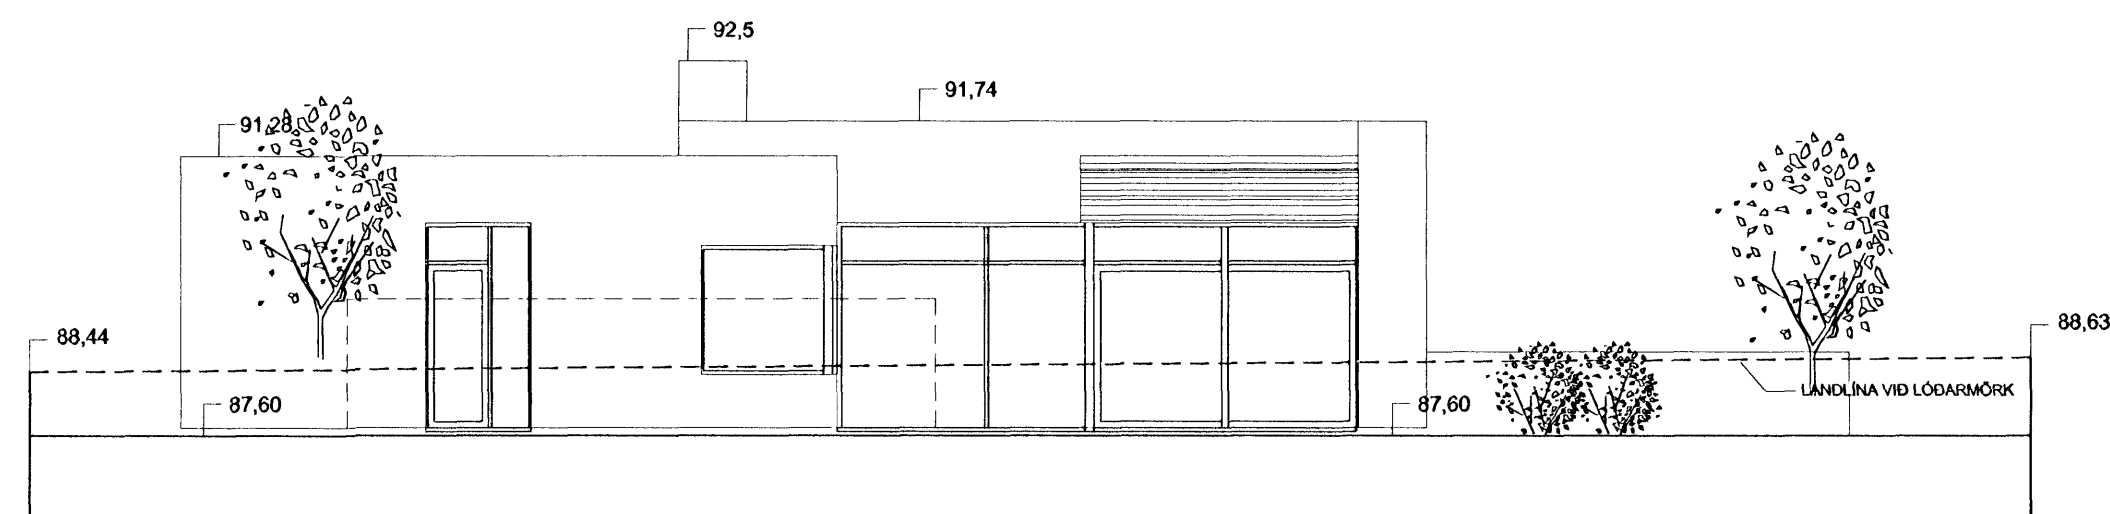

ÚTLIT TIL VESTURS

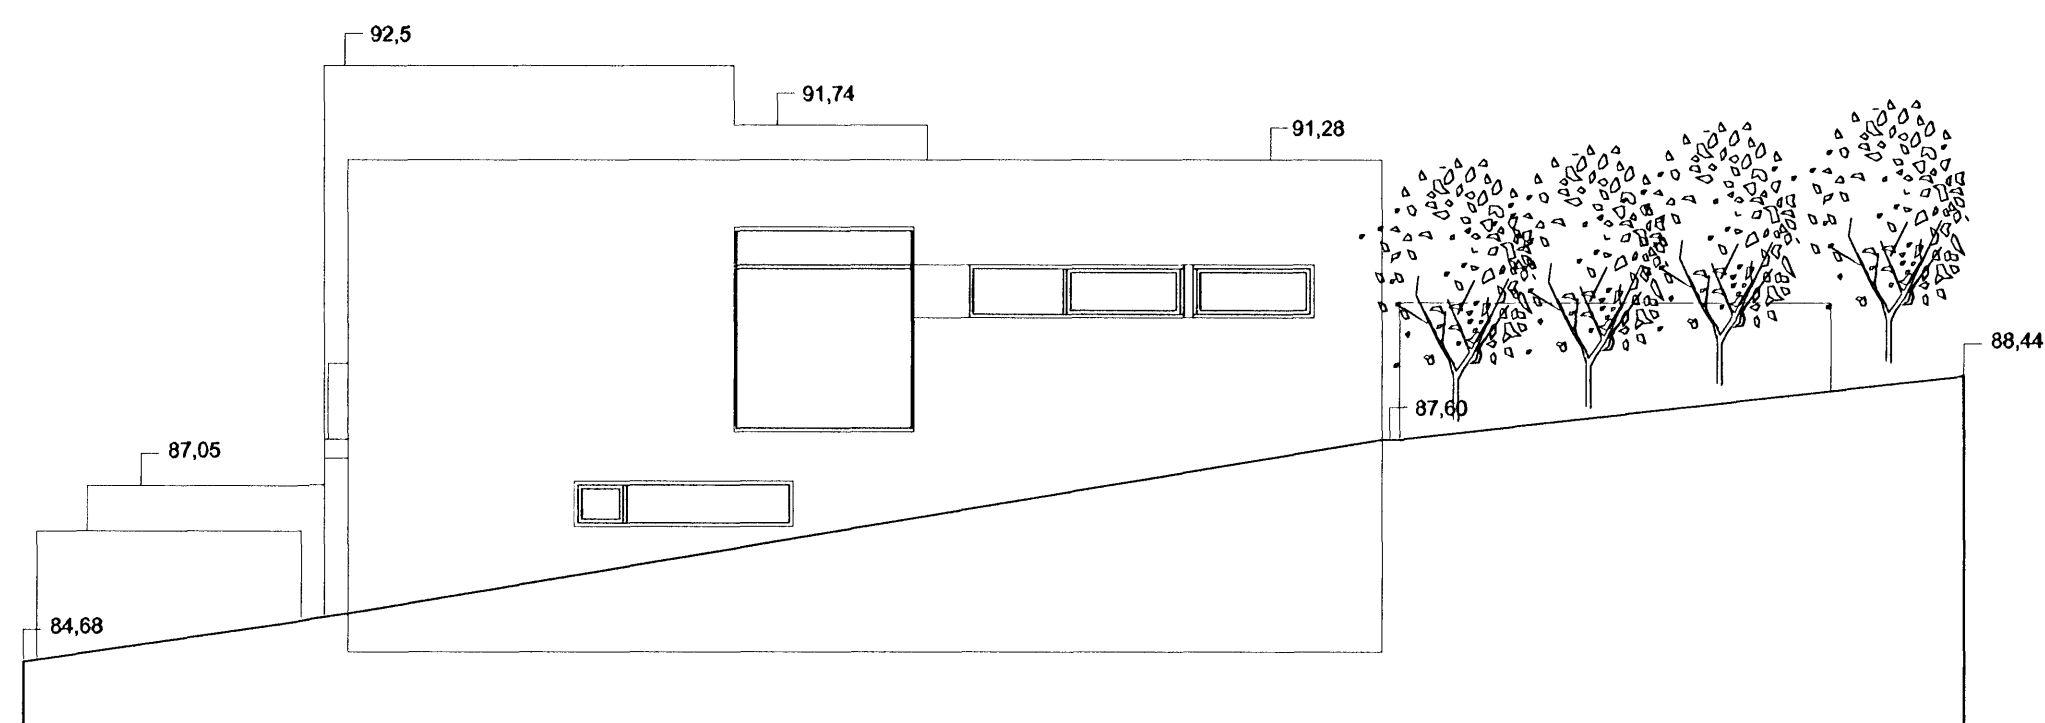

ÚTLIT TIL NORÐURS

BREYTA	DAGSETNING	DAGSETNING
A	11.4.2008	Þýmsar smíðareytingar (sjá skýi)
HLÍÐARÁS 37 Einbýlishús ÚIR		
Sigríður Ólafsdóttir - arkitekt FAI Hukla Adalsteinsd. - innanhússarkitekt		K: 071070 5069 K: 141074 4909
Sigríður Ólafsdóttir Laugavegi 3 S: 511 6777		STUDIO STRIK 101 Reykjavík studio@striki.is K: 590907 1030
DAGSETNING: 12.12.2006	TEKNIÐ AF: SÓ	KVARNER: 1:100
VERKNUMER: 2007-10-13	TEKNIÐAGNUMER: A-0.004	BREYTA: A