





Samþykkt þann

16 APR 2008

Byggingatiltalshöfundur Hafnarfirði  
F.h. Jón Sigurðsson

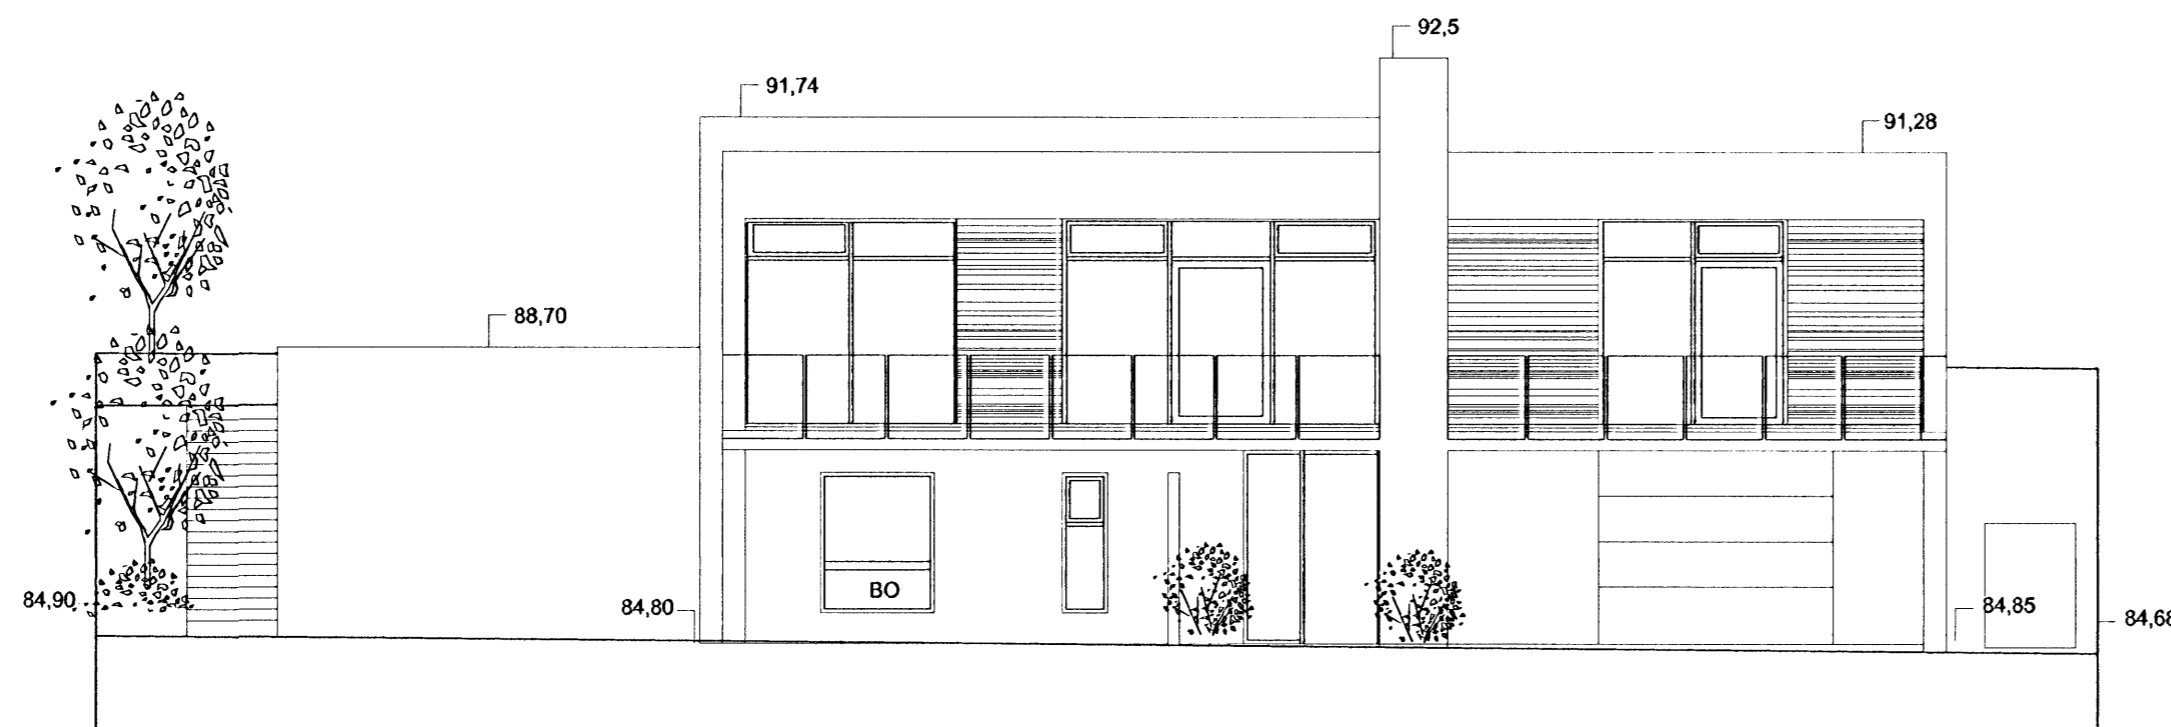

ÚTLIT TIL AUSTURS

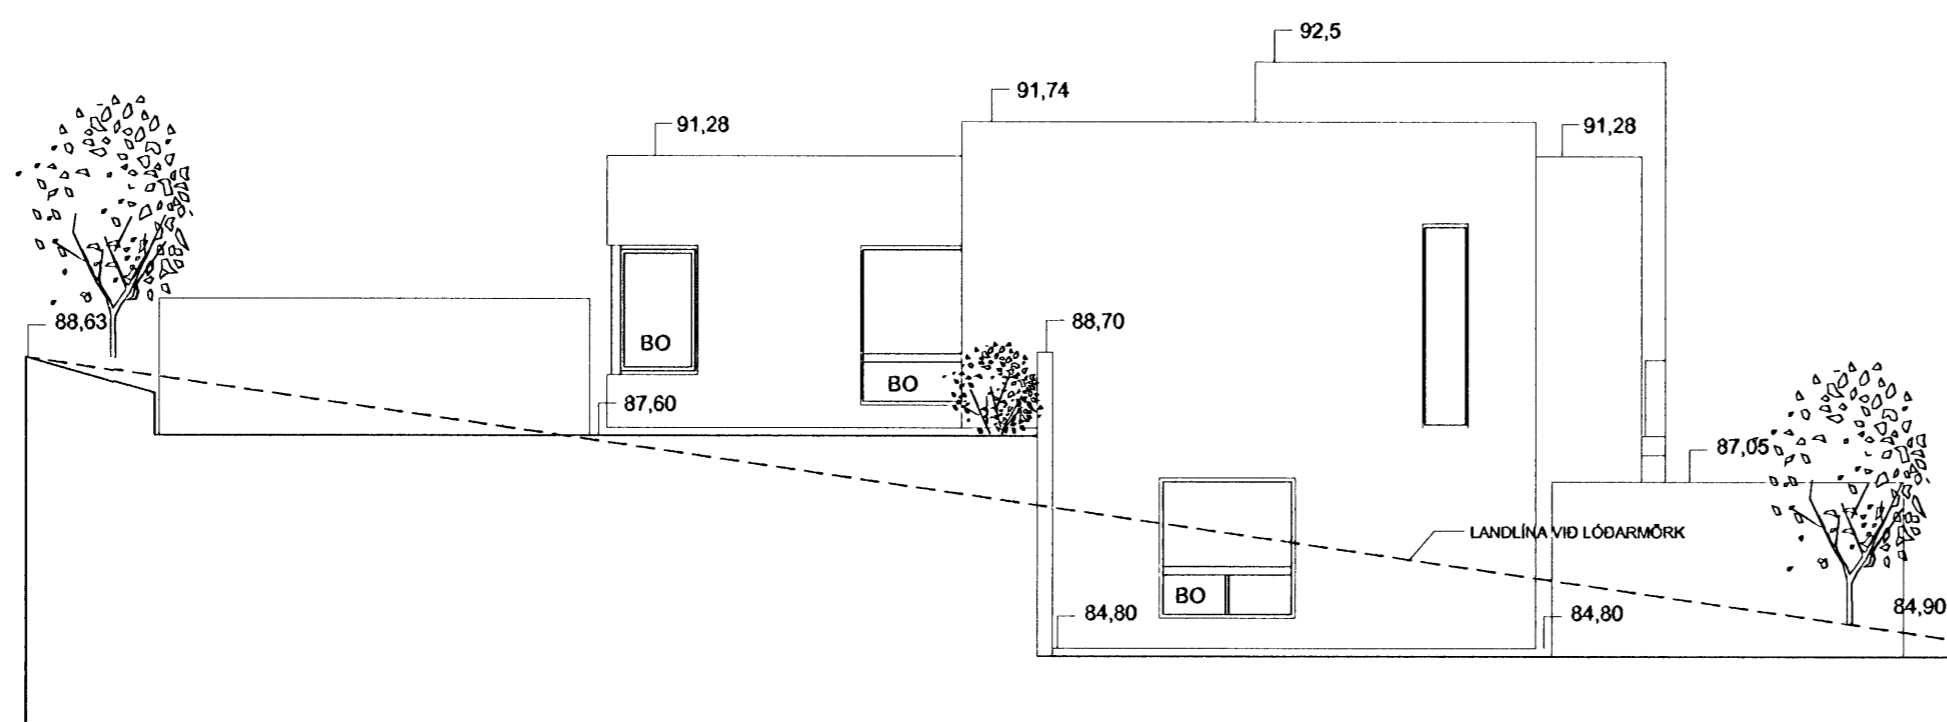

ÚTLIT TIL SUÐURS

A		
11.4.2008	Þingsar smábreytingar (sjá ský)	
BREYTA	DAGSETNING	DAGSETNING
<b>HLÍÐARÁS 37</b> Einbýlishús Útlit		
<b>STUDIO STRIK</b>		
<i>Sigríður Ólaf</i>		
Sigríður Ólafsdóttir - arkitekt FAI	K: 071070 5069	STUDIO STRIK ARKITEKTAR
Hulda Adalsteinsd. - innanhússarkitekt	K: 141074 4909	Laugavegi 3 101 Reykjavík
		S: 511 6777 studiostrik.is
		K: 590907 1030
DAGSETNING: 12.12.2006	TEKNIÐ AF: SÖ	KVARKI 1:100
VERKNUMER: 2007-10-13	TEKNIÐA NÚMÉR: A-0.003	BREYTA: A