

EINBYLISHÚS VIÐ FURUÁS 33 HAFNARFIRÐI

BYGGINGARLÝSING

Burðarkerfi

Húsið er grundað á köpp og staðsteypt á hefðbundinn hátt. Botnplata er 120-150mm þykk og einangruð að neðanverðu með 75mm einangrun. Gólfplata á milli hæða er 200mm þykk. Steypir veggir eru flestir 180mm þykkir en veggir sem halda við jarðveg eru 200mm og steypir innveggir 150mm. Þakplötur, svalir og skyggni eru staðsteypt með nauðsynlegum vatnshalla. Þykkt þakplata er 200-370mm vegna vatnshalla.

Útanhússfrágangur

Að utanverðu verða veggir flípússaðlir og málaðir hvítir. Hluti veggja verður klæddur harðvöl. Gluggar og hurðir verða úr áli og timburáli. Gler er K-gler (skv. BR. gr 180.3).

Þakplötur verða steypar með nauðsynlegum vatnshalla (1/50). Flotad verður ofan á steypan flöt til að ná æskilegum halla að niðurfötum. Ofan á steyp þak kemur tjónulag/pólplast sem nær upp á vegg umhverfis þakflötinn. Ofan á það kemur fyrst 150mm þykkt 17kg einangrunarplast og síðan 50mm þykkt 24kg einangrunarplast. Ofan á einangrunina leggst glerflött og að lokum er þakflöturinn vatnsvarinn með protan þakdúk sem síðan verður fergður með flokkaðri mól. Svalir og skyggni halla frá veggjum að útrúni þar sem innsteypt renna mun vatni í niðurföll. Yfirborð svala og skygna verða varin með útfloft.

Verksmíðu- og verkstæðisframleiddar byggingareiningar sem ætlað er sérhæft hlutverk í byggingunni skulu ávallt bera vottun skv. ákvæðum byggingareglugerðar, nr. 441/1998, gr. 120.

Sorpgeymsla verður staðsteypt samtímis og húsið.

Innanhússfrágangur

Húsið er einangrað að innan með 100mm einangrunarplasti, múrað og sandspartað. Loft verða sandspörtuð. Gólf efri hæðar eru með líögn ofan á gólfhitaköngnum og ýmist líögð parketi eða flísum. Gólf neðri hæðar verða slípuð og líögð parketi eða flísum. Líttir veggir eru úr 2x13mm gipsi á bilkkstöðgrind og fylltir steinull. Innanhússstigi verður steypur á staðnum. Brunapól stíga er a.m.k. RE 30. Amar eru á báðum hæðum og tengjast þeir sama skorstein. Inn í staðsteyptan skorstein verður komið fyrir rörum úr 2mm ryðfríu stáli með þvermál 25cm. Rörin verða einangruð með 50mm eldvamareinangrun og tengjast við eldstæðin. Að öðru leyfi verða eldstæði og skorsteininn útfærð samræmi við 192. og 193. gr. í byggingareglugerð nr. 441/1998.

Lagnir

Neysluvatnslagnir eru úr álplasti lagðar í einangrunarlag innanvert á útveggjum og í létta innveggjum. Gert er ráð fyrir göfthita í öllum rýmum hússins nema bílskúr sem verður upphitaður með öfnum. Gert er ráð fyrir á heitum potti í stóru baðherbergi á neðri hæð. Potturinn mun uppfylla allar öryggiskröfur þ.m.t. vera með lok.

Brunamál

Allar klæðningar verða í flokki 1. Björgunarpönd eru úr öllum svefnherbergjum. Á milli bílgeymslu og íbúðar er EI-CS-30 hurð. Veggir í kringum bílgeymslu eru allir steinsteyptir. Reykskyrnar eru í öllum svefnherbergjum, í bílgeymslu og í stofum. Handsökkvæðing er í bílgeymslu.

Einangrunartölur

Þak 0.2
Útveggir 0.4
Gluggar 1.5 - 2.0
Hurðir 3.0
Gólf 0.3

Heildarstærðir

Brúttófatarmál: 313,5 m² þar af er bílgeymsla 70,8 m²
Brúttórúmmál: 1040,0 m³
stærð lóðar: 650 m²
nýfangarhlutfall: 0,48

B	10.4.2008	smábreytingar - sjá ský
A	26.6.2007	stoðveggur við norðurlífu haskaður, handrifi sett á stoðvegg til norðurs, bílskúr stakkaður

BREYTA	DAGSETNING	DAGSETNING
--------	------------	------------

FURUÁS 33
Einbýlishús
Afstöðumynd og grunnmynd

STUDIO STRIK


Sigríður Ólafsdóttir - arkitekt FAI K: 071070 5069
Hulda Adalsteinsd. - innanhússarkitekt K: 141074 4909

STUDIO STRIK ARKITEKTAR
Laugavegji 3 101 Reykjavík
S: 511 6777 Studiohlúð
K: 590907 1030

DAGSETNING: 15.4.2007	TEKNIÐ AF: SÖ	KVARKR: 1:100 / 1:500
-----------------------	---------------	-----------------------


VERKNUMER: 2007-10-15
TEKNIKA NUMER: A-0.001
BREYTA: B

G=79,73

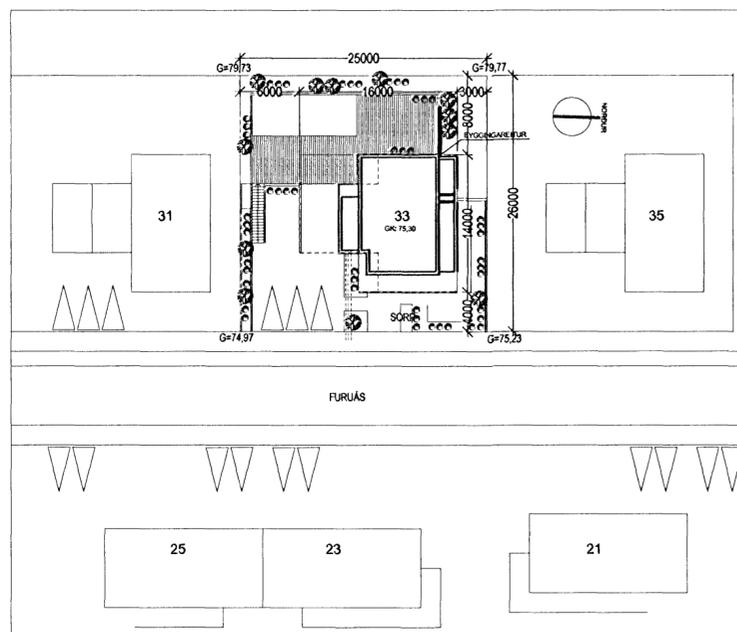

afstöðumynd 1:500

G=79,77

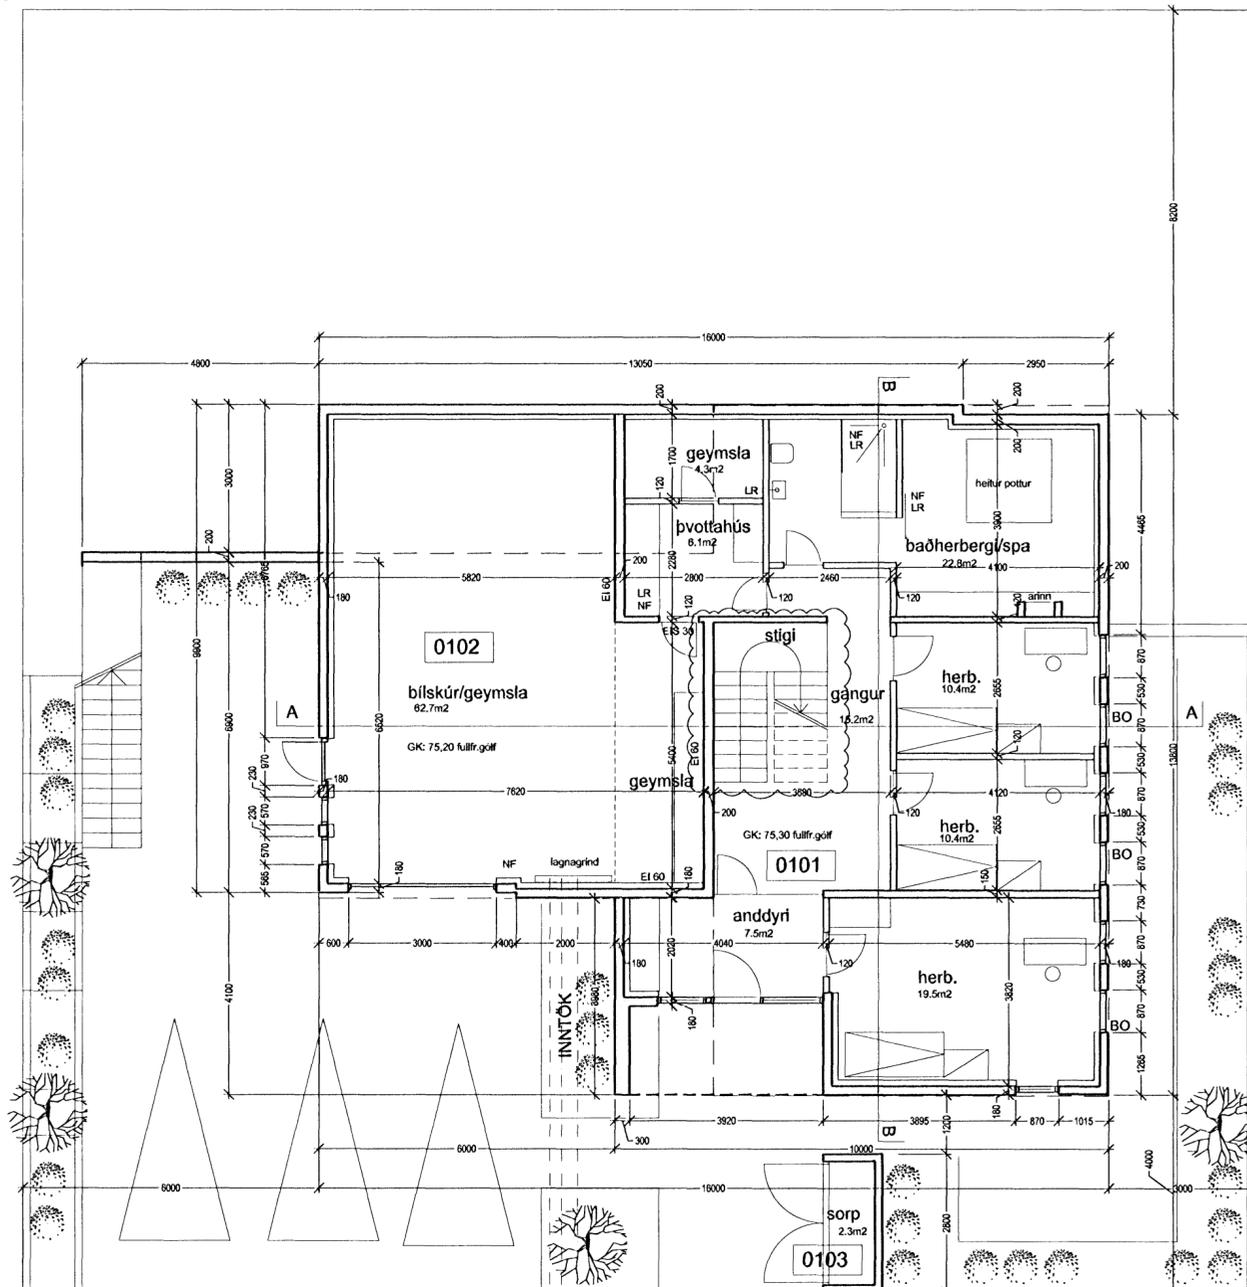

G=74,97

G=75,23

grunnmynd neðri hæðar