



snið A:A

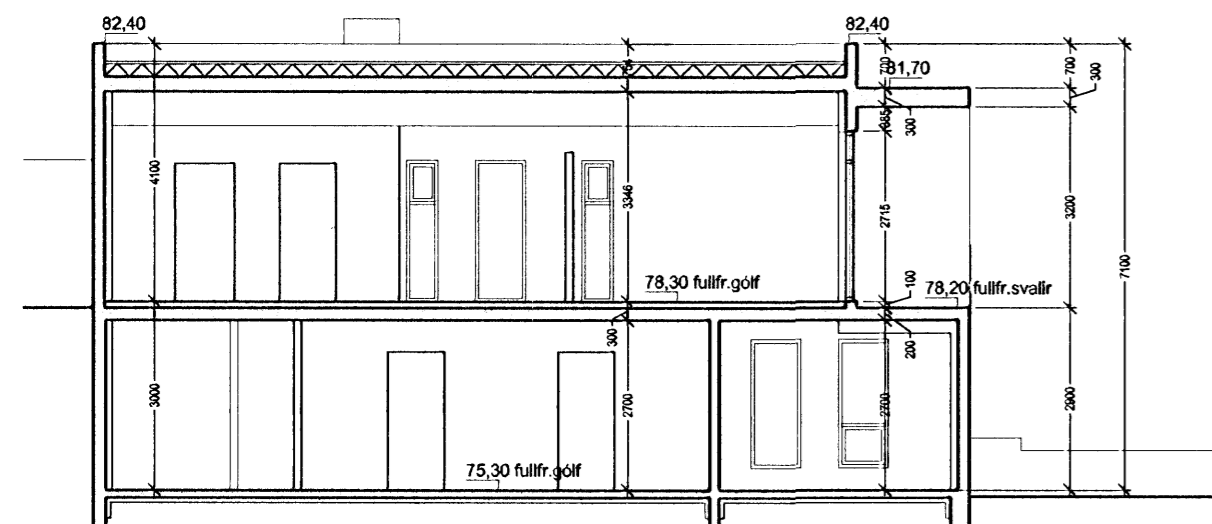

snið B:B

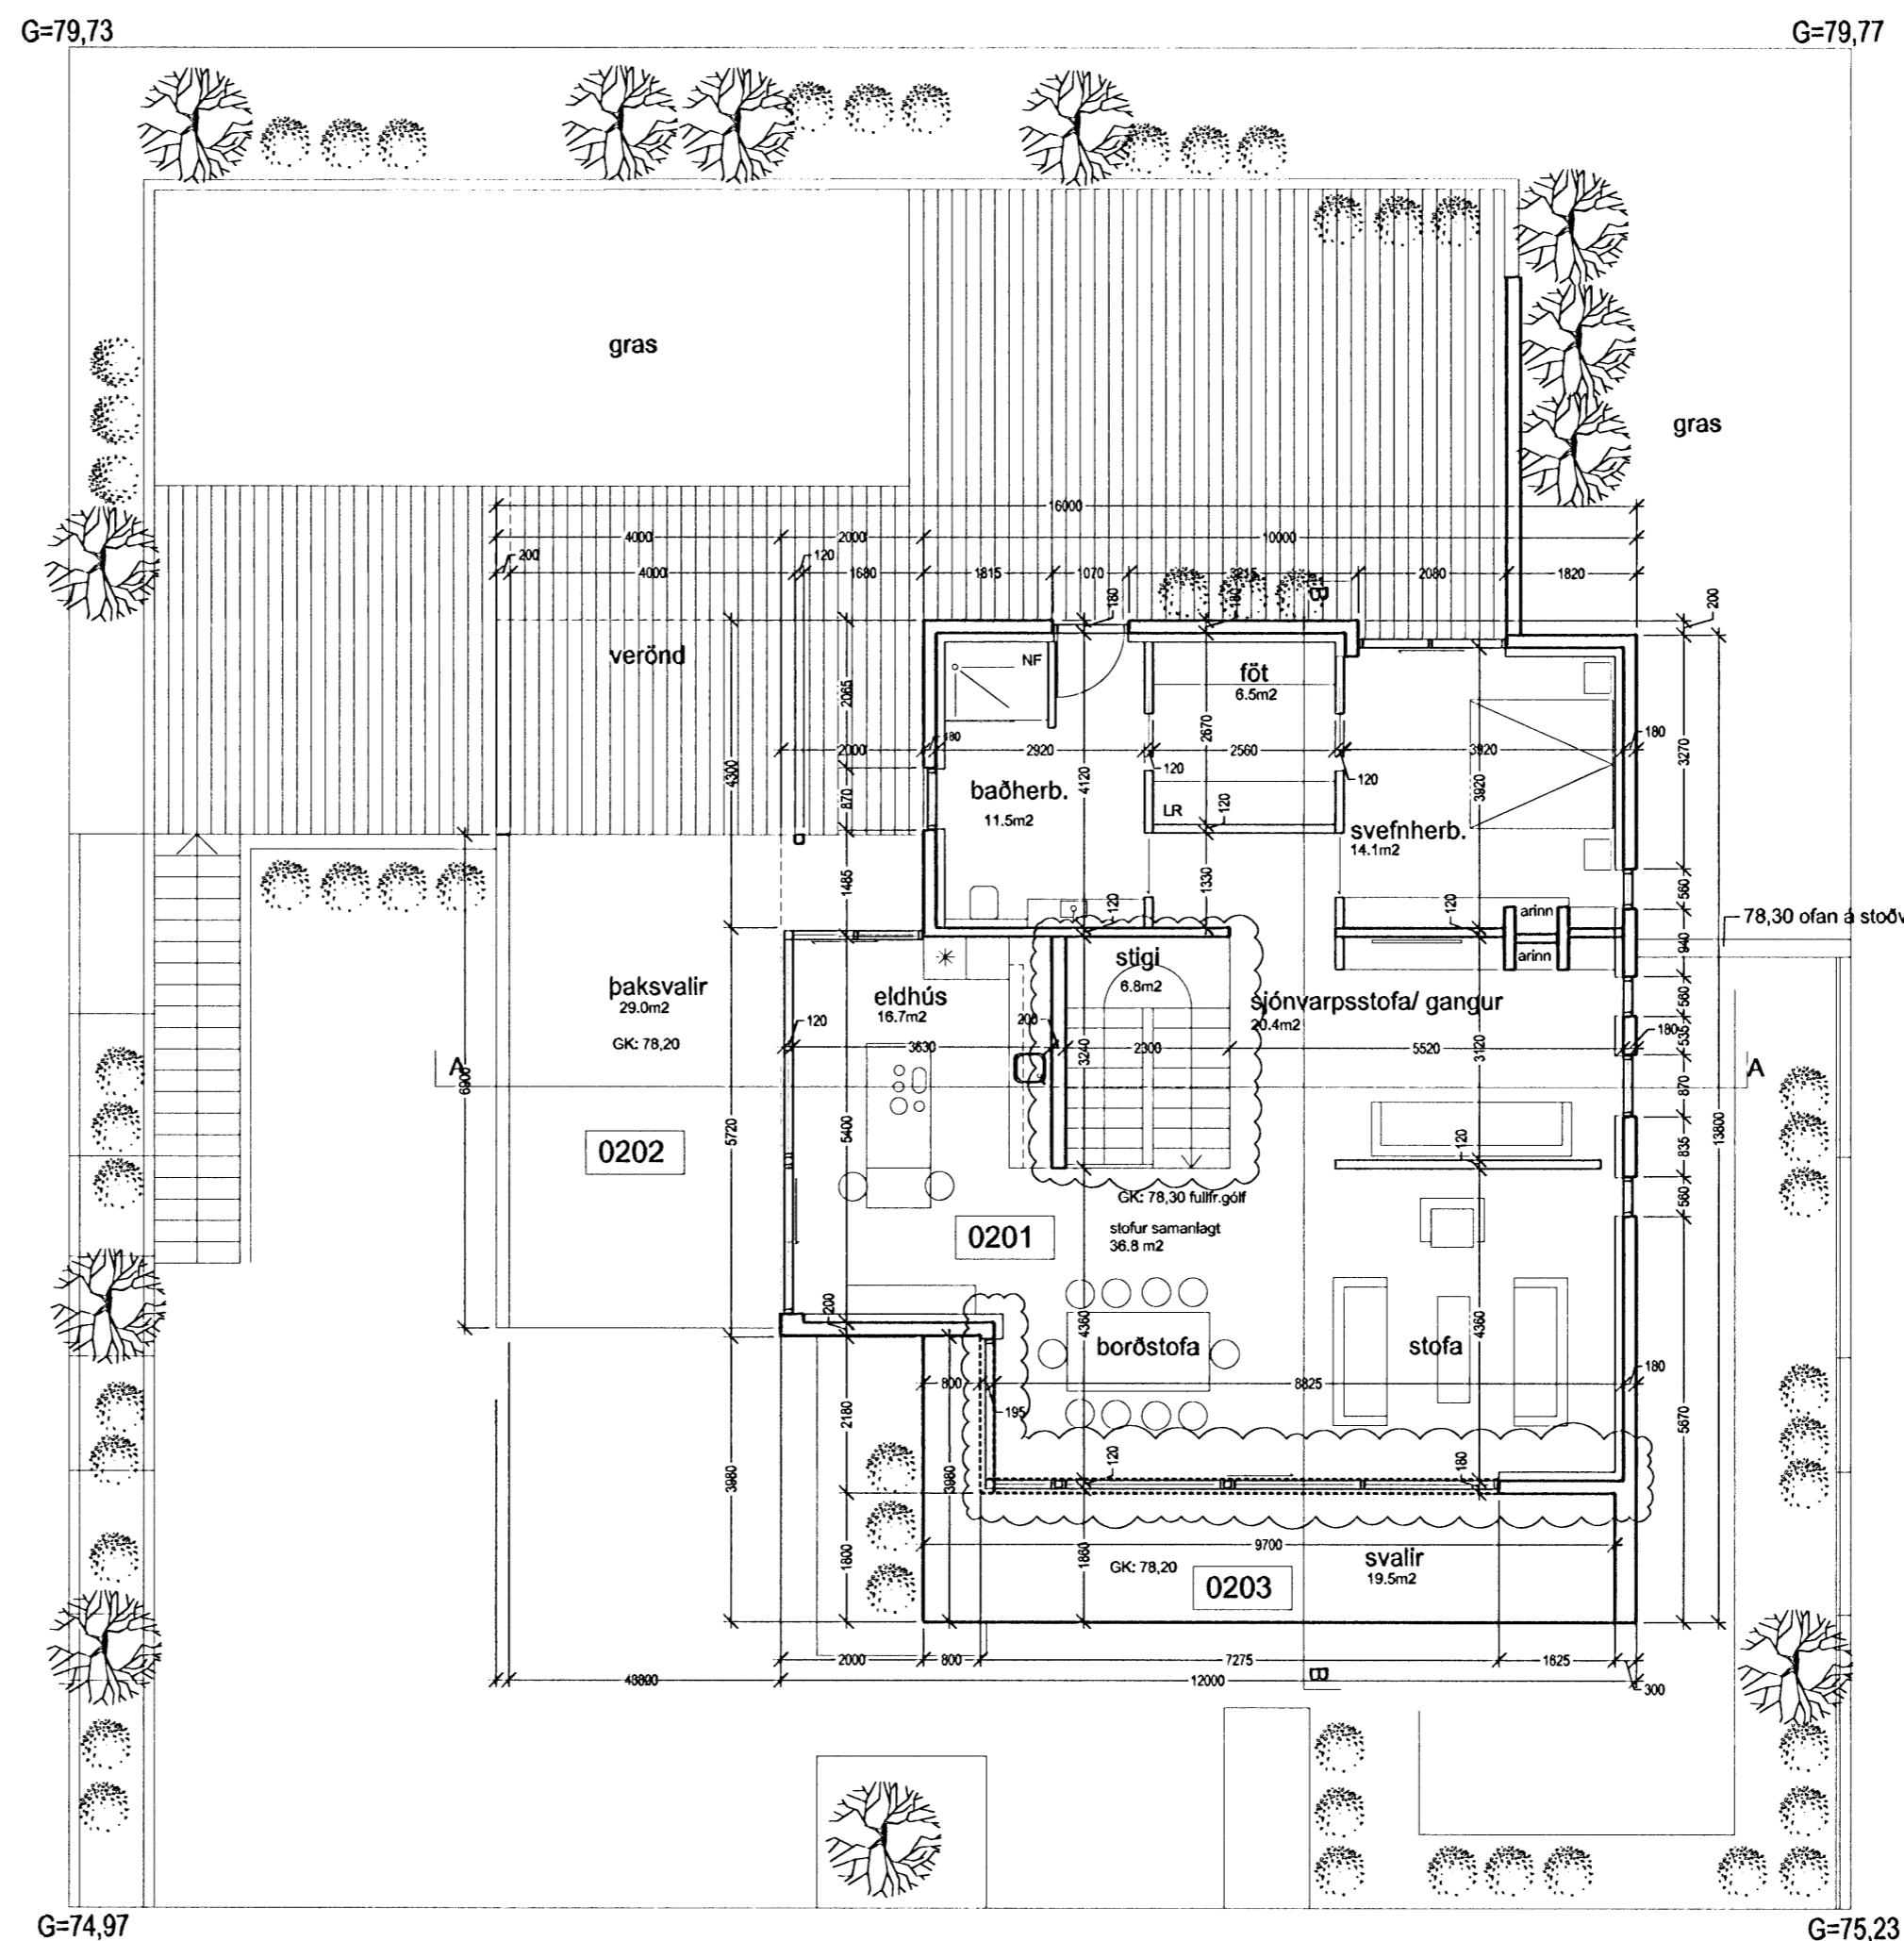

grunnmynd efri hæðar

B	10.4.2008	smíbreytingar - sjá ský
A	26.6.2007	stoðvegur við norðurlind hæðkaður, handrið sett á stoðvegg til norðurs, bílkað stakkaður

BREYTA DAGSETNING DAGSETNING

FURUÁS 33
Einbýlishús
Grunnmynd efri hæðar og snið

STUDIO STRIK

Sigríður Clafs
Sigríður Ólafsdóttir - arkitekt FAI K: 071070 5069
Hulda Aðalsteinsd. - innanhússarkitekt K: 141074 4909

STUDIO STRIK ARKITEKTAR
Laugavegur 3 101 Reykjavík
S: 511 6777 studio@strik.is
K: 590907 1030

DAGSETNING: 15.4.2007 TERNINGA NÚM: SÓ KVIFR: 1:100

VERK NÚM: 2007-10-15 TERNINGA NÚM: A-0.002 BREYTA: B