




útlit til austurs

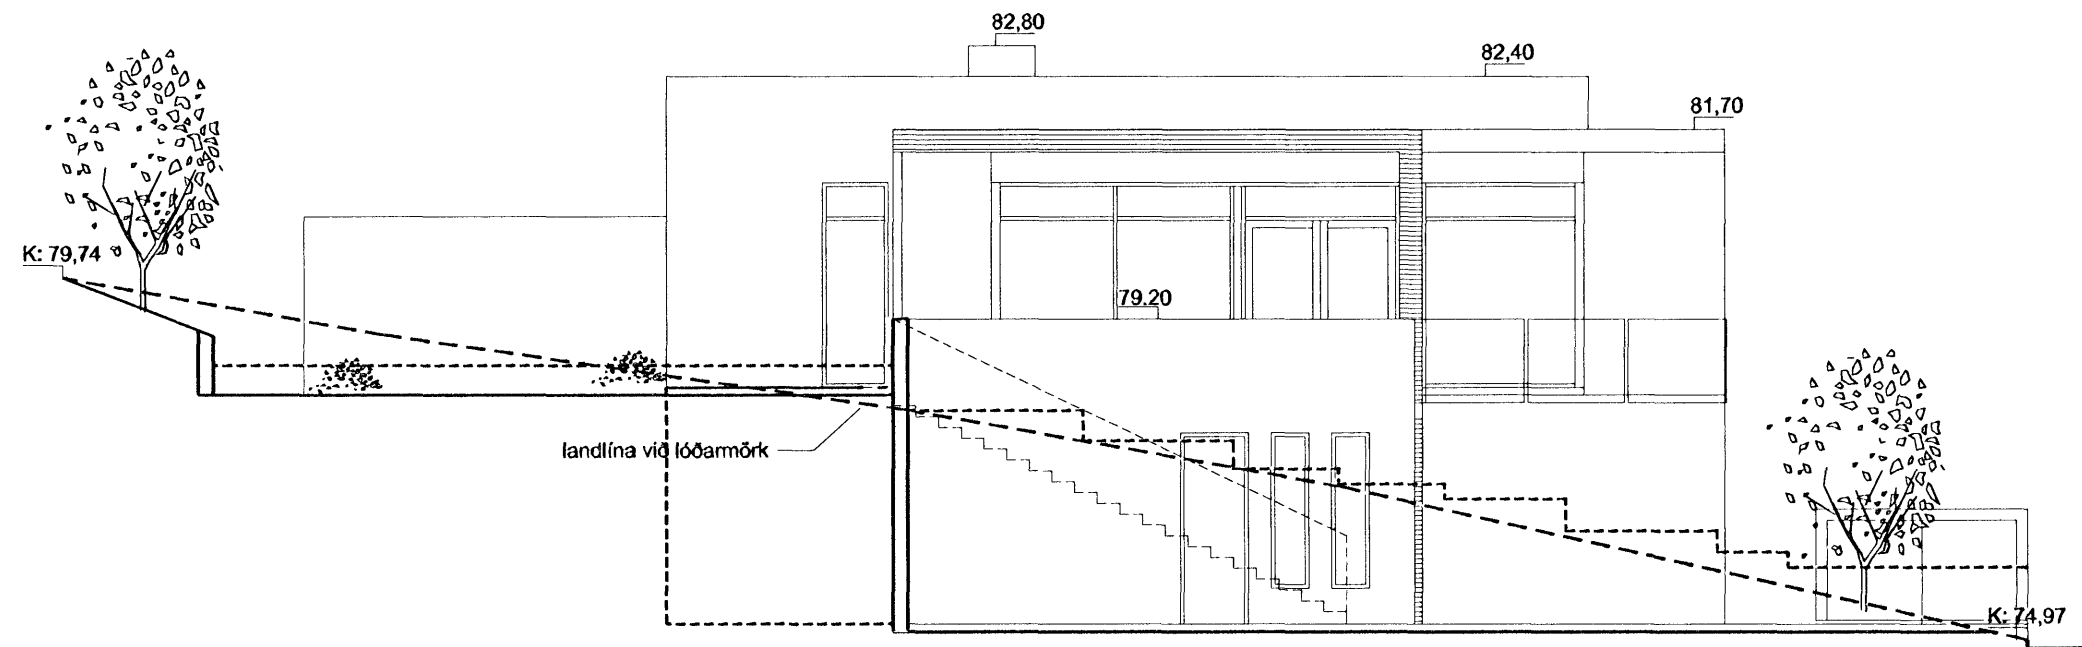

útlit til suðurs

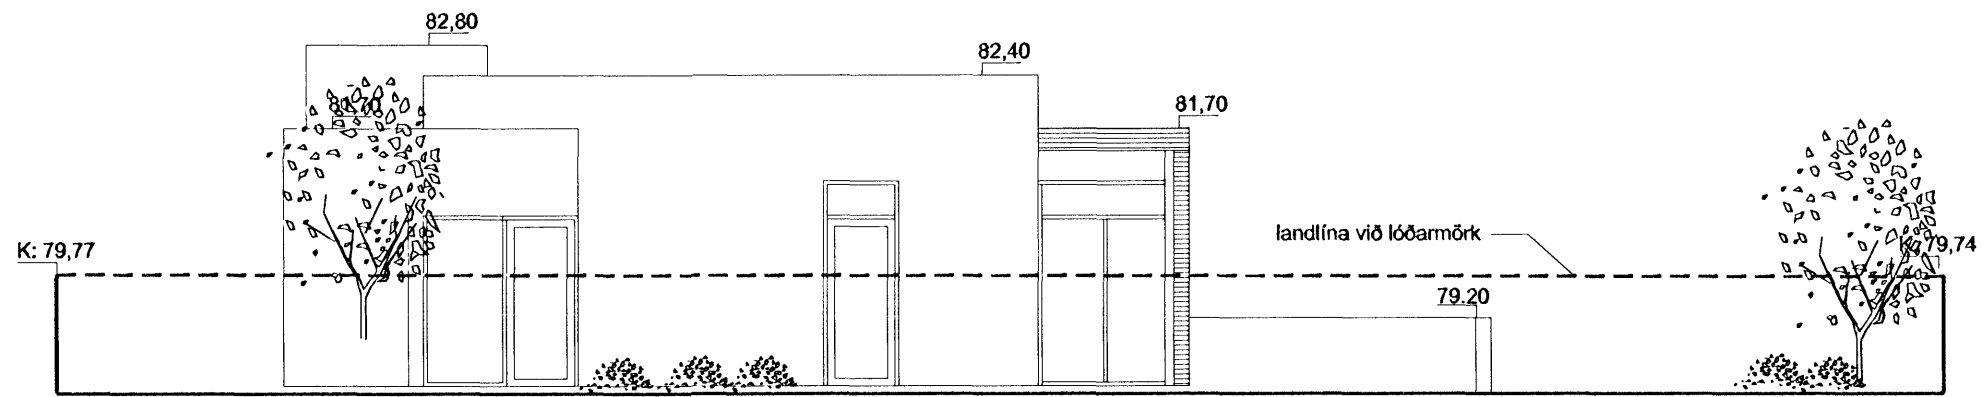

útlit til vesturs

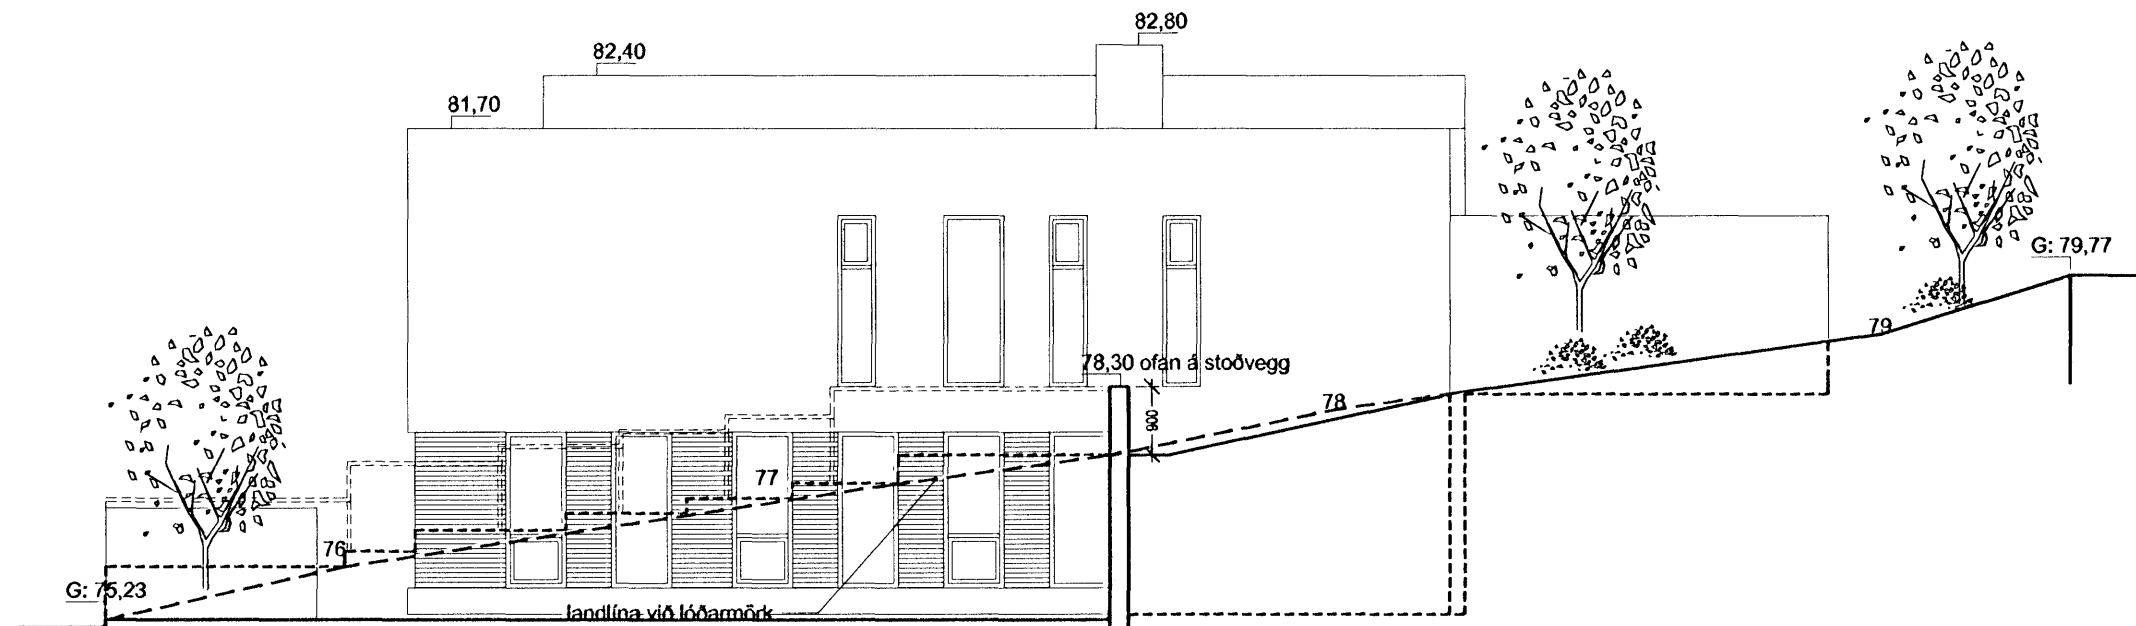

útlit til norðurs

Samþykkt þann

16 APR 2008

Byggingarkritrúnaðurinn
F.h. Jón Sigurðsson

B 10.4.2008 smábreytingar - sjá skýj
A 26.6.2007 stoðveggur við norðurhlé haiklaður, handrind sett á stoðvegg til norðurs, bíllakir staklaður

BREYTA DAGSETNING DAGSETNING

FURUÁS 33
Eiðbylshús
Útlit

STUDIO
STRIK

Sigríður Elafs
Sigríður Ólafsdóttir - arkitekt FAI K: 071070 5069
Hulda Aðalsteinsd. - innanhússarkitekt K: 141074 4909

STUDIO STRIK ARKITEKTAR
Laugavegi 3 101 Reykjavík
S: 511 6777 Studiostrik.is
K: 590907 1030

DAGSETNING: 15.4.2007 TERNINGAR: SÓ KVAREK: 1:100

VERKNUMER: 2007-10-15 TUNINGANUMER: A-0.003 BREYTA: B