


Grunnmynd kjallara í mkv. 1:100

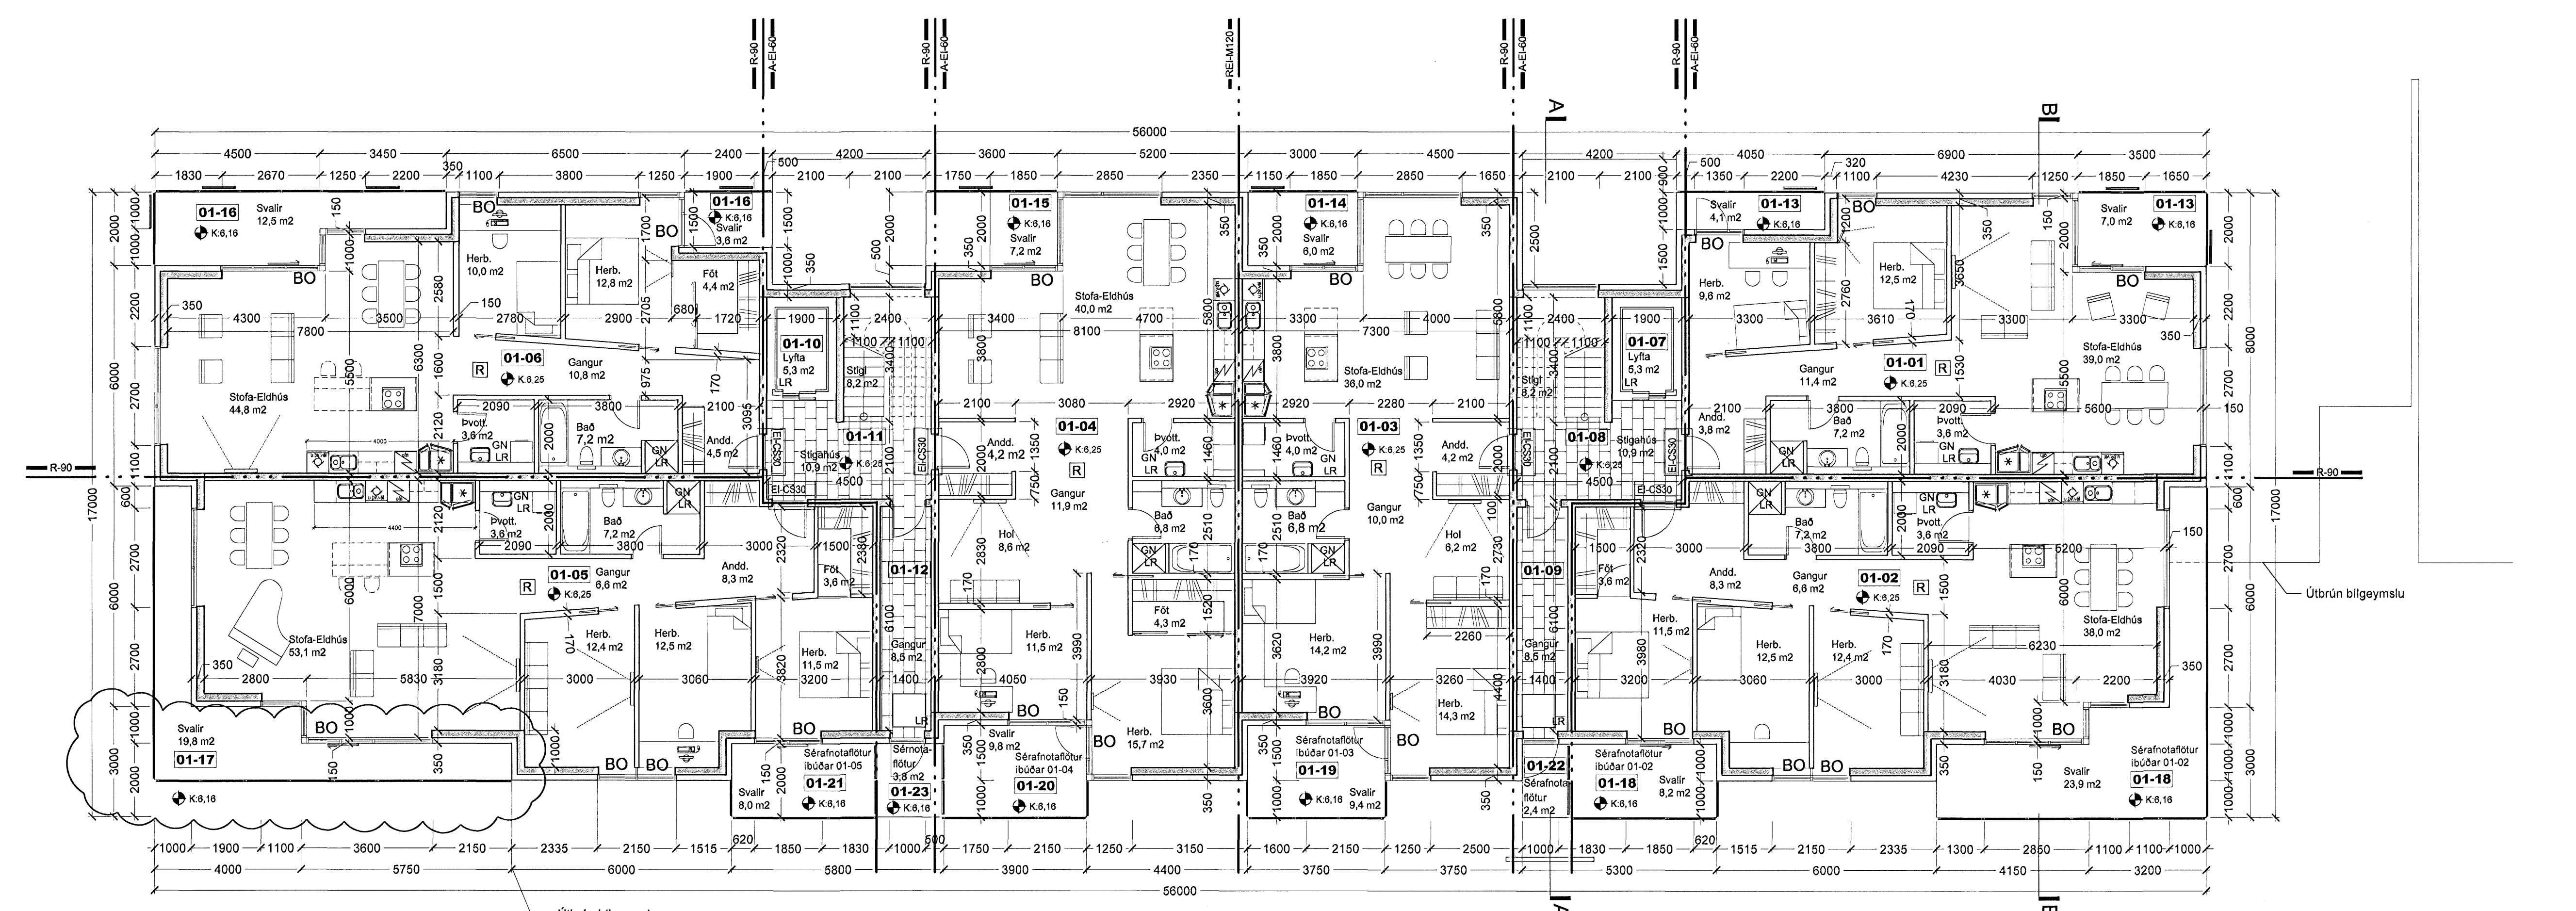

Grunnmynd 1. hæðar í mkv. 1:100

Samþykkt þann
16 APR 2008
Byggingarfulltrúi / Framfarir
Fh. Jón Sigurðsson

Nýgratinn sorggámur til flokkunar - 5 m³

Nýgratinn sorggámur til flokkunar - 3-5 m³

Möguleiki á viðbótarsorggámi til flokkunar

N - 21
B - 15-21
N - 17
N - 19
N - 15

Lykilmynd í mkv. 1:1000

Útgáfa / Dagsetning / Teiknar / Breyting

AV/03.03.2008 / Jón Ben / Skráning lagfareð á rúmum 0117, 0118, 0119, 0120 og 0121. Svalir 0117 minnka

ÍAV

Norðurbakki 15-21

Fjölíbúshús

NORÐURBAKKI 21, MATSHLUTI 04 0446

Aðaluppdráttur

GRUNNMYND KJALLARA OG 1. HÆÐAR

MKV.: 1:100
DAGS: 24.11.2005
TEIKNAD: SE, JBE
SKRÁ: 0446-21-(99)02.02.dwg

(99)2.02-A

Aðaluppdráttur

BATTERÍÐ
ARKITEKTAR

Jón Ólafur Ólafsson FAI
Kt: 050658-1099

Sigurður Einarsson FAI
Kt: 110467-2789

Sigurður Harðarson FAI
Kt: 030448-3999

Kt: 521291-1259
Tönnustraumi 1
220 Hafnarfjöldi

S: 54 54 700 F: 54 54 701
Netfang: batteri@arkitekti.is
Heimasíða: www.arkitekti.is

© BATTERÍÐ EHF
ÖLL AFRYNT OG AFRYNTUR TEIKNINGAR AD HLUTA EÐA HELD ER HÁÐ SKRIFLEGGU LEYFINGUÐA