




Samþykkt þann
16 APR 2008
Byggingarfulltrúnaður Hafnarfirði
F.h. Jón Sigurðsson

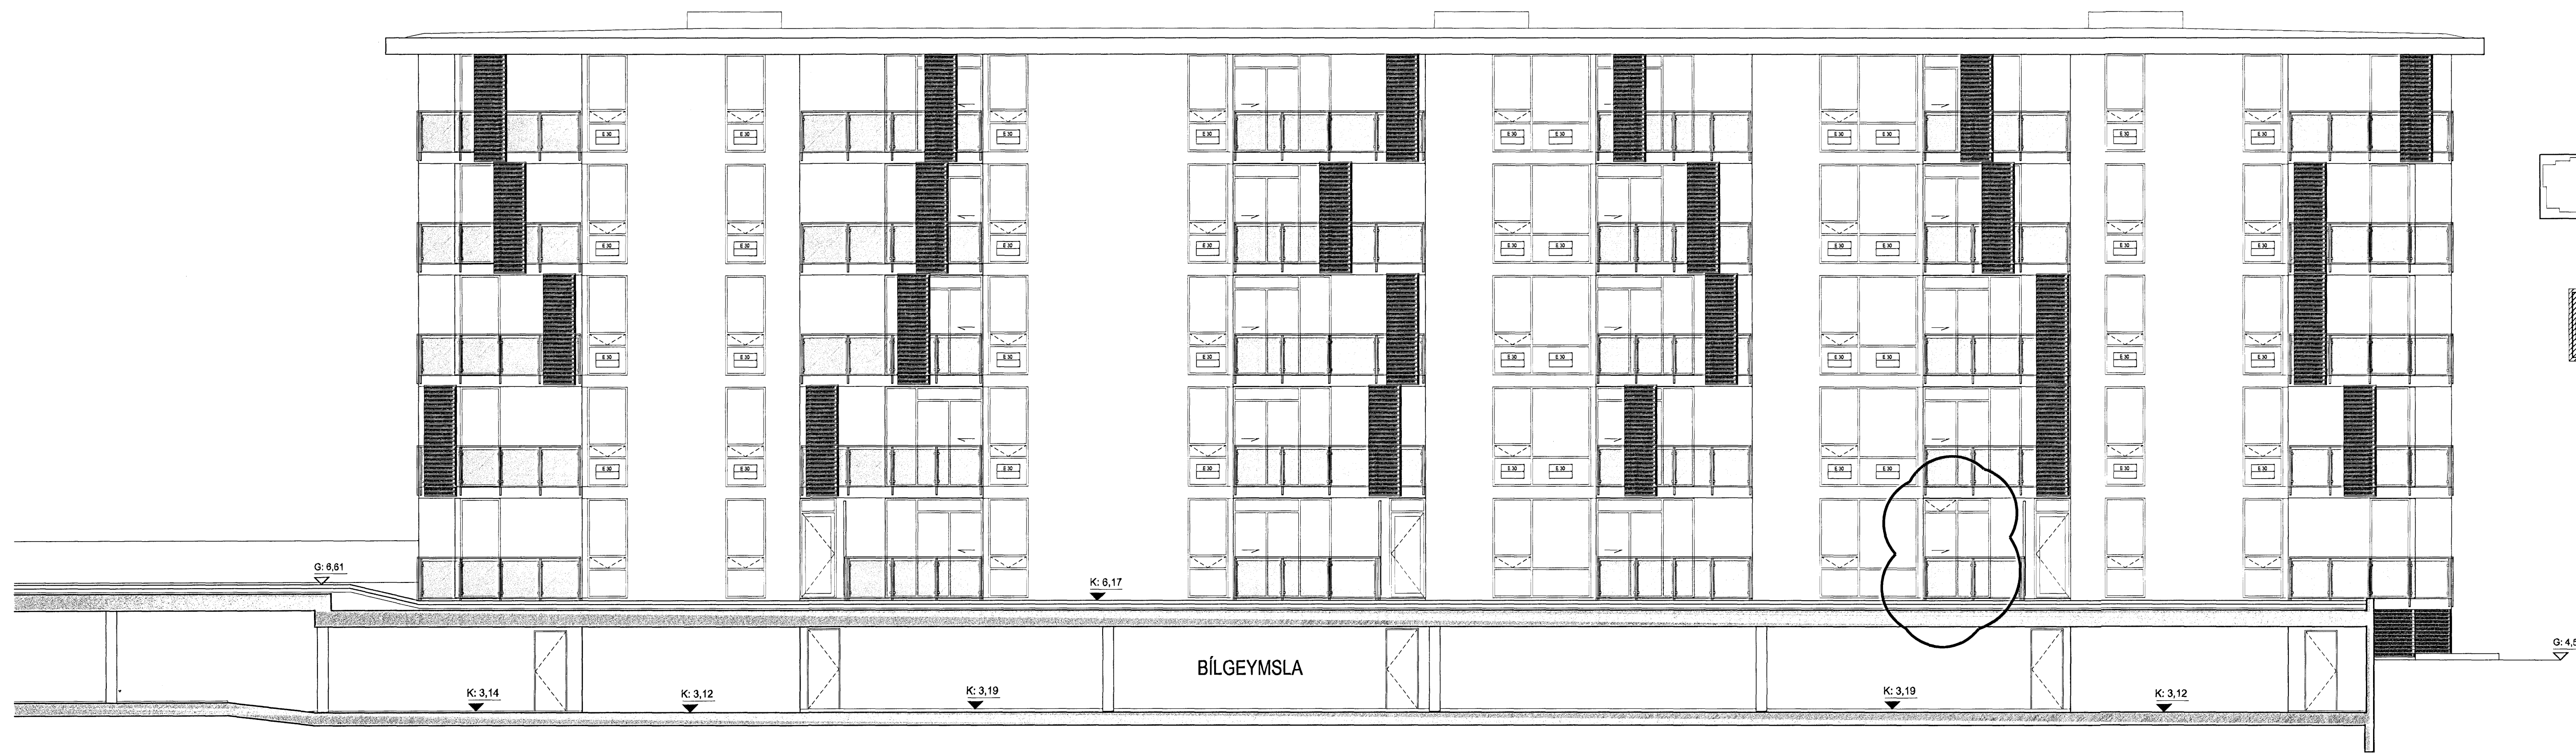

17-NORÐVESTURHLÍÐ í mkv. 1:100

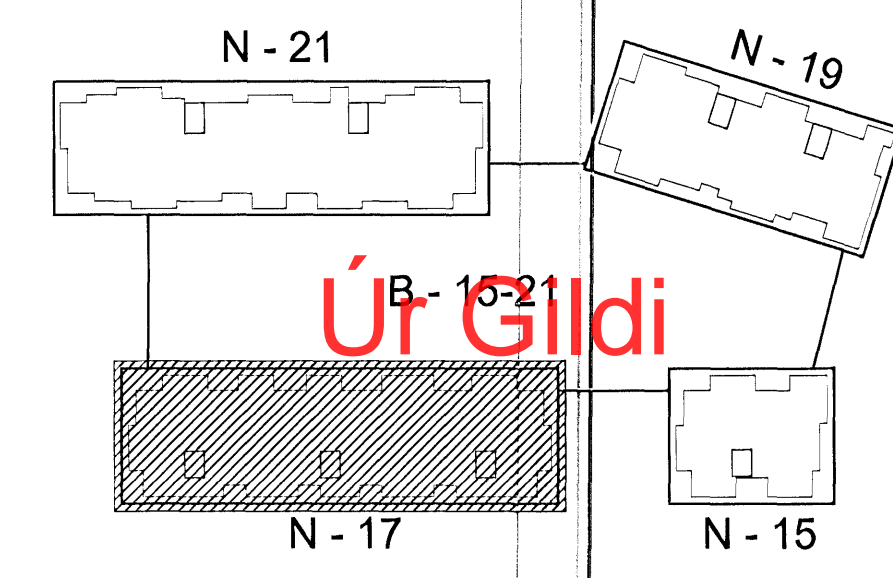

Lykilmýnd í mkv. 1:1000

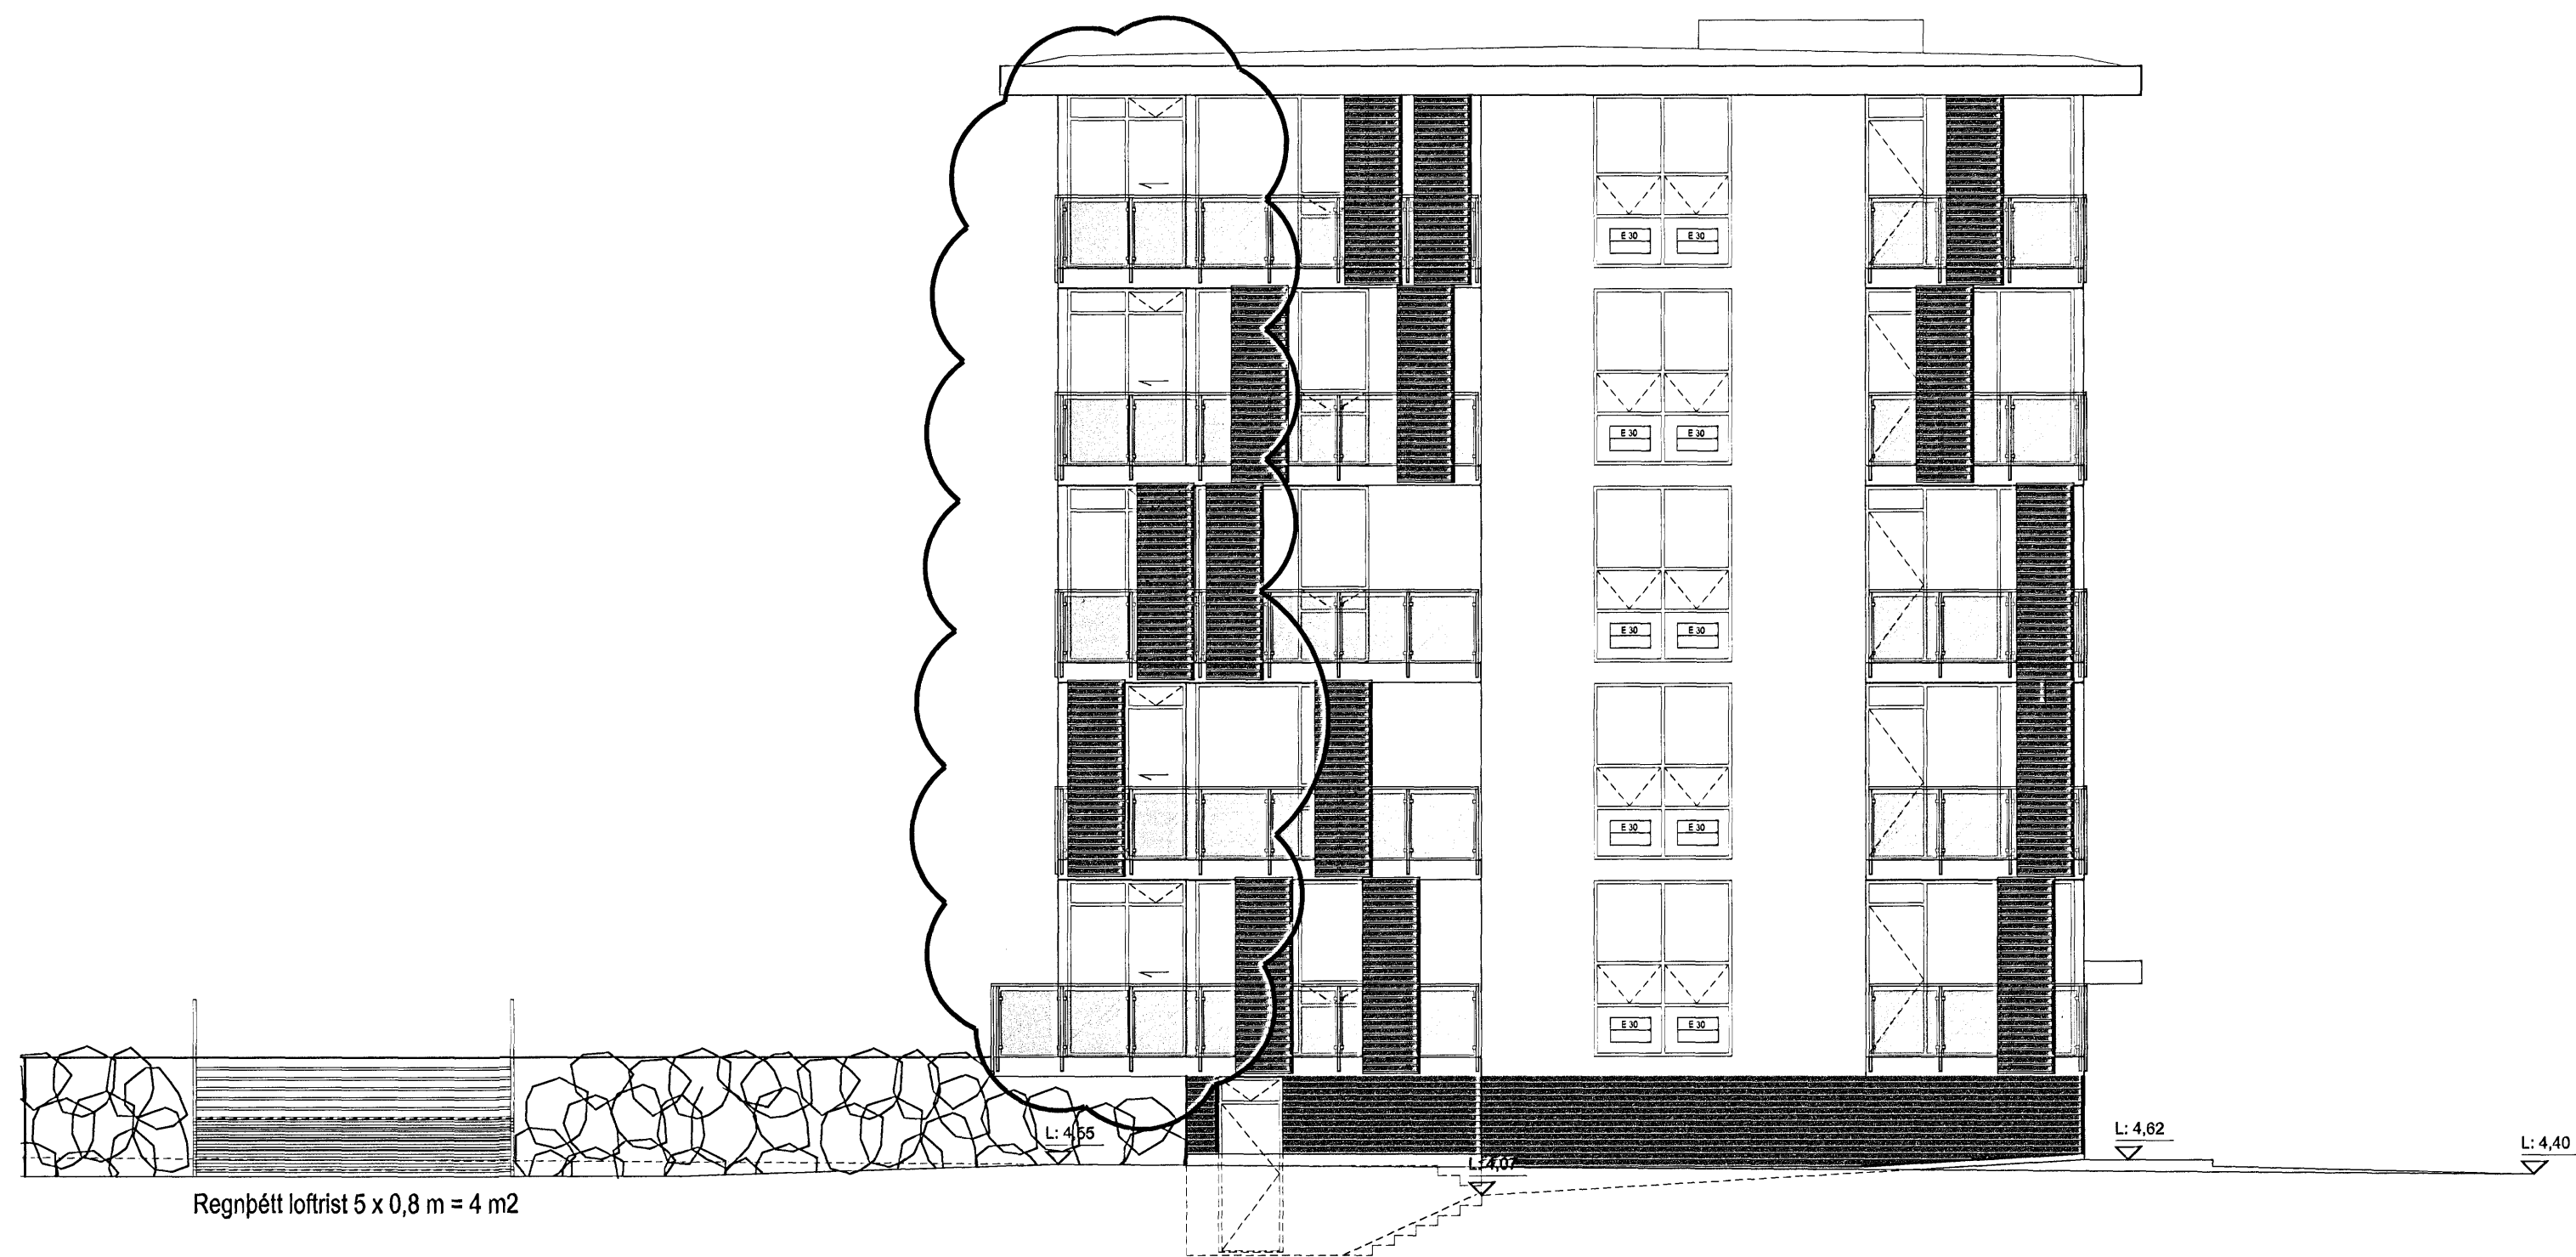

17-SUÐVESTURHLÍÐ í mkv. 1:100

Útgáfa / Dagsetning / Teiknari / Breyting
A/ 24.11.2005 / Jón Ben / Anddyri breyft, gluggar í stíghúsi og útlit svala
B/ 03.03.2008 / Jón Ben / Gluggar lagferðir og lausafogum bætt í.



Norðurbakki 15-21
Fjölbýlishús
NORÐURBAKKI 17, MATSHLUTI 02 0446
Aðaluppdráttur
ÚTLIT
NORÐVESTUR- OG SUÐVESTURHLÍÐ
MKV.: 1:100
DAGS: 14.08.2005
TEIKNAD: SE, BSS, JBE
SKRÁ: 0446-17-199/2.07.dwg
(99)2.07-B
Aðaluppdráttur

Jón Ólafur Ólafsson FAI
kt. 090659-1099
Stígurur Eimhóson FAI
kt. 110947-2789
Stígurur Harðarson FAI
kt. 030448-3599
BATTERÍÐ
ARKITEKTAR
kt. 521291-1259
Trönuhrauni 1
220 Hafnarfirði
S: 54 54 700 F: 54 54 701
Netfang: batteri@arkitekt.is
Héimasíða: www.arkitekt.is

© BATTERÍÐ EHF
ÖLL AFNOT OG AF RITUN TEIKNINGAR AD HLUFTA EDA HELD ER HÁÐ SKRIFLEGU LEYFI HÖFUÐA