


SNID A-A í mkv. 1:100


SNID A-A í mkv. 1:100

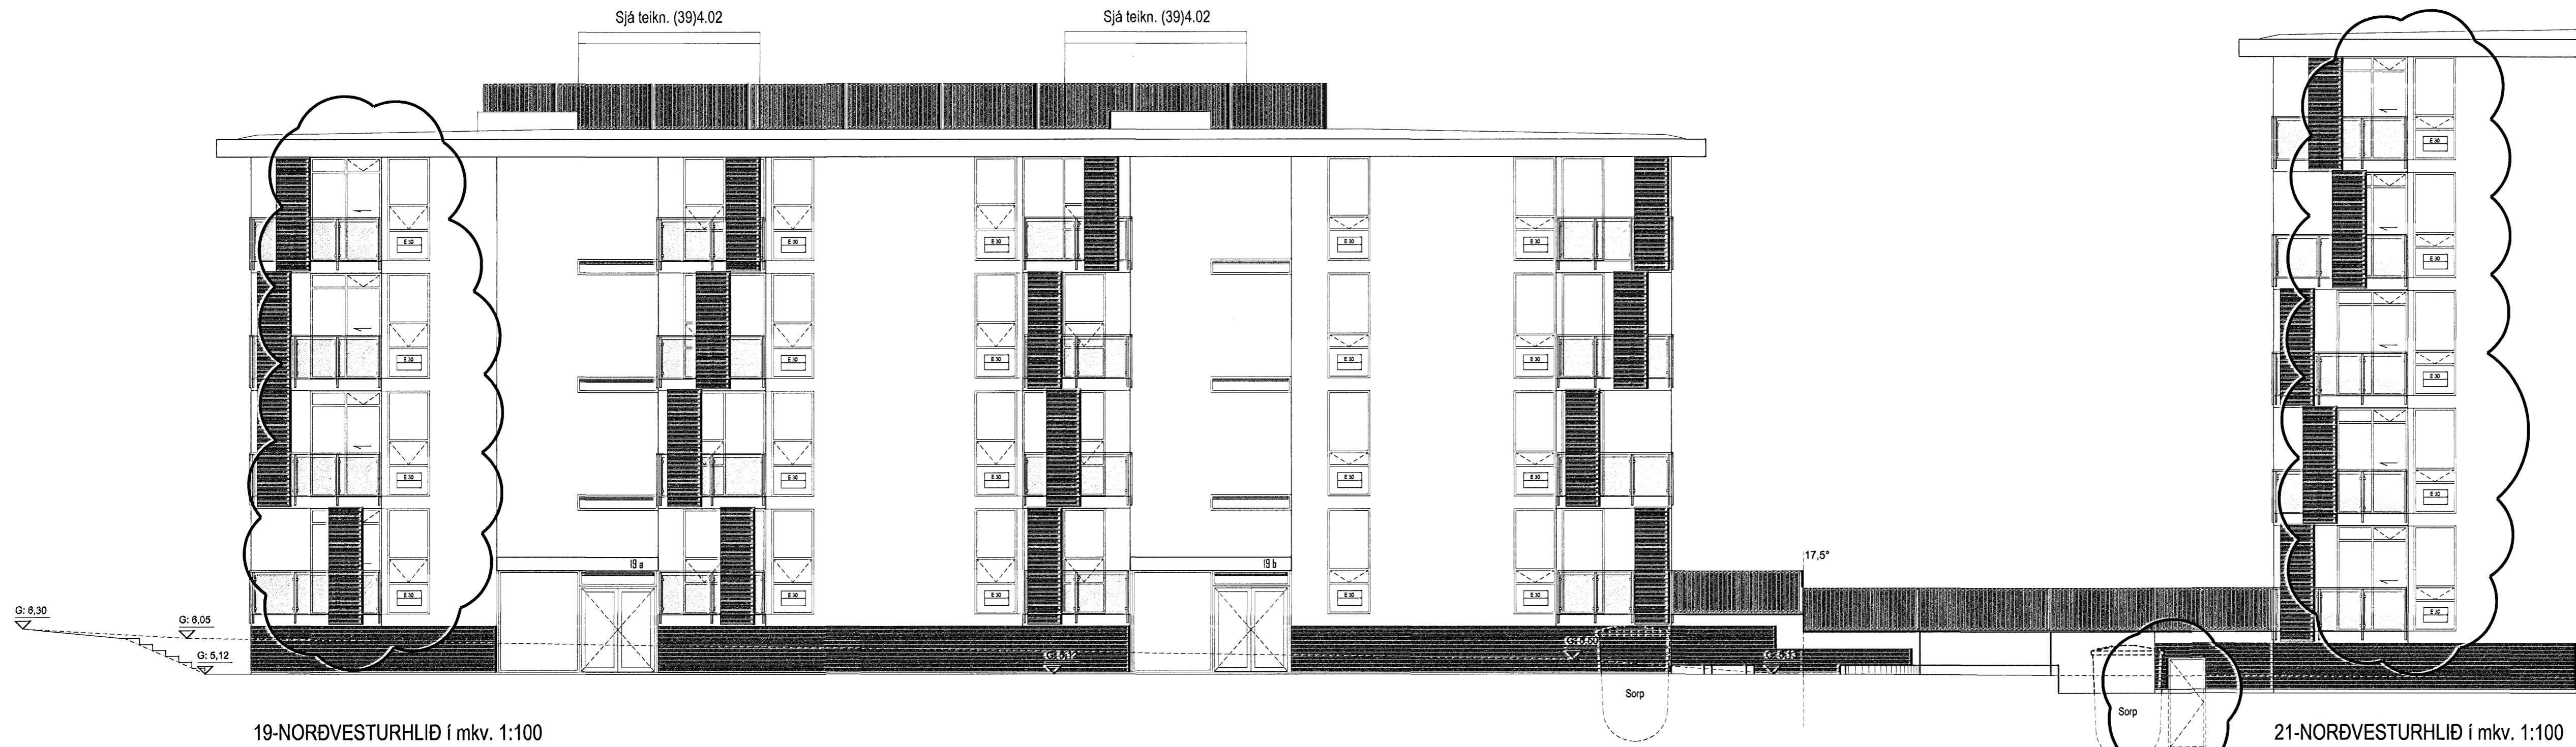

19-NORÐVESTURHLÍÐ í mkv. 1:100

21-NORÐVESTURHLÍÐ í mkv. 1:100

Samþykkt þann
16 APR 2008
Byggingaáskilningur í Hafnarfirði
Eh. Jón Sigurðsson

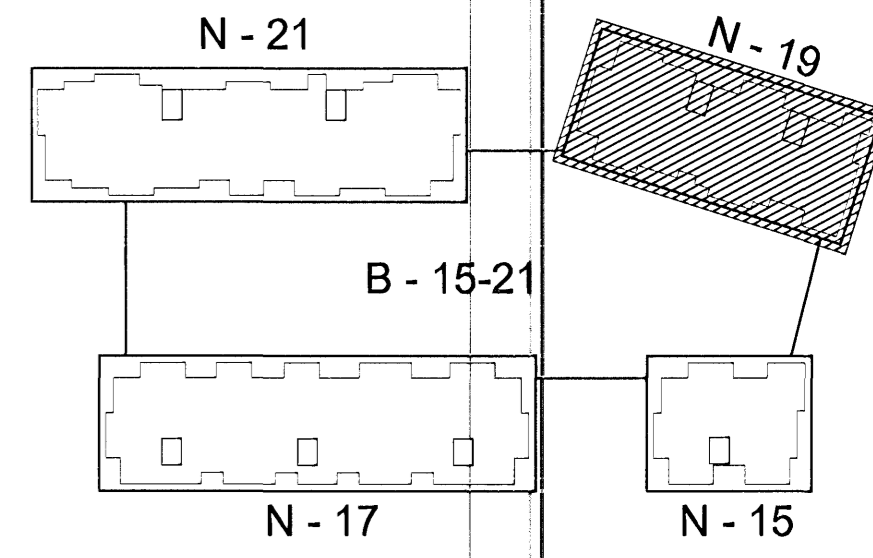

Lykilmynd í mkv. 1:1000

Útgáfa / Dagsetning / Teiknari / Breyting
AV 03.03.2008 / Jón Ben / Skráning lagferð og ausarögum bætt í glugga



Norðurbakki 15-21
Fjölbýlishús
NORÐURBAKKI 19, MATSHLUTI 03 0446
Aðaluppdráttur
SNID A-A OG ÚTLIT
NORÐVESTURHLÍÐAR
MKV: 1:100
DAGS: 24.11.2005
TEIKNAD: SE, JBE
SKRÁ: 0446-19-(99)2.05.dwg

(99)2.05-A

Aðaluppdráttur

Jón Ólafur Ólafsson FAI
Kl. 090653-2009
Sigurður Einarsson FAI
Kl. 110467-2789
Sigurður Harðarson FAI
Kl. 030446-3999

BATTERÍÐ
ARKITEKTAR
Kl. 521201-1259
Trönurhluti 1
220 Hafnarfirði
S: 54 54 700 F: 54 54 701
Netfang: batteri@arkitekt.is
Heimasíða: www.arkitekt.is

© BATTERÍÐ EHF
ÖLL AÐRIT OG AÐRITUN TEIKNINGAR AÐ HILTA EÐA Í HÖLD ER HÁÐ SKRIFLEGU LEYFI HÖFUNDA