


NORÐUR  
HLIÐ AÐ GÖTUNNI M. 1:100

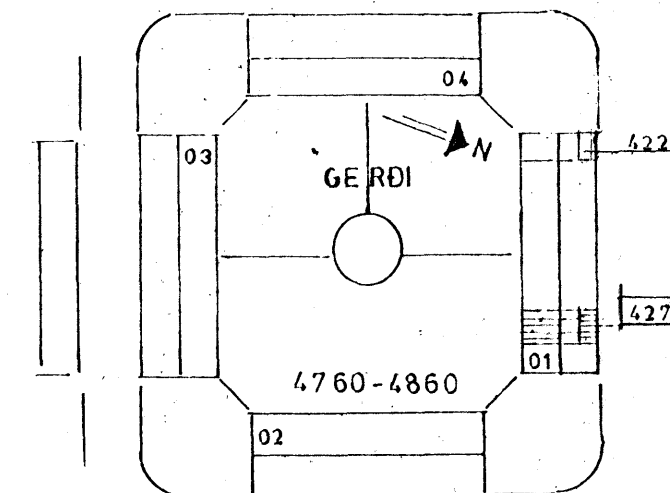


AFSTADA M. 1:1000


Samþykkt þann  
18 JUN 2008  
Byggingafræðingur / Hafnarfrófi  
Eh. Jón Sigurðsson

HESTHÚS Í HLIÐARÞUFUM VIÐ  
KALDARSEL SVEG 01-4760-4860 NR. 422-428



KVISTAR  
EFNI: TIMBUR, JÁRN OG GLER  
AÐ INNAN KLÆDDIR ELDVARNARPLÖTUM

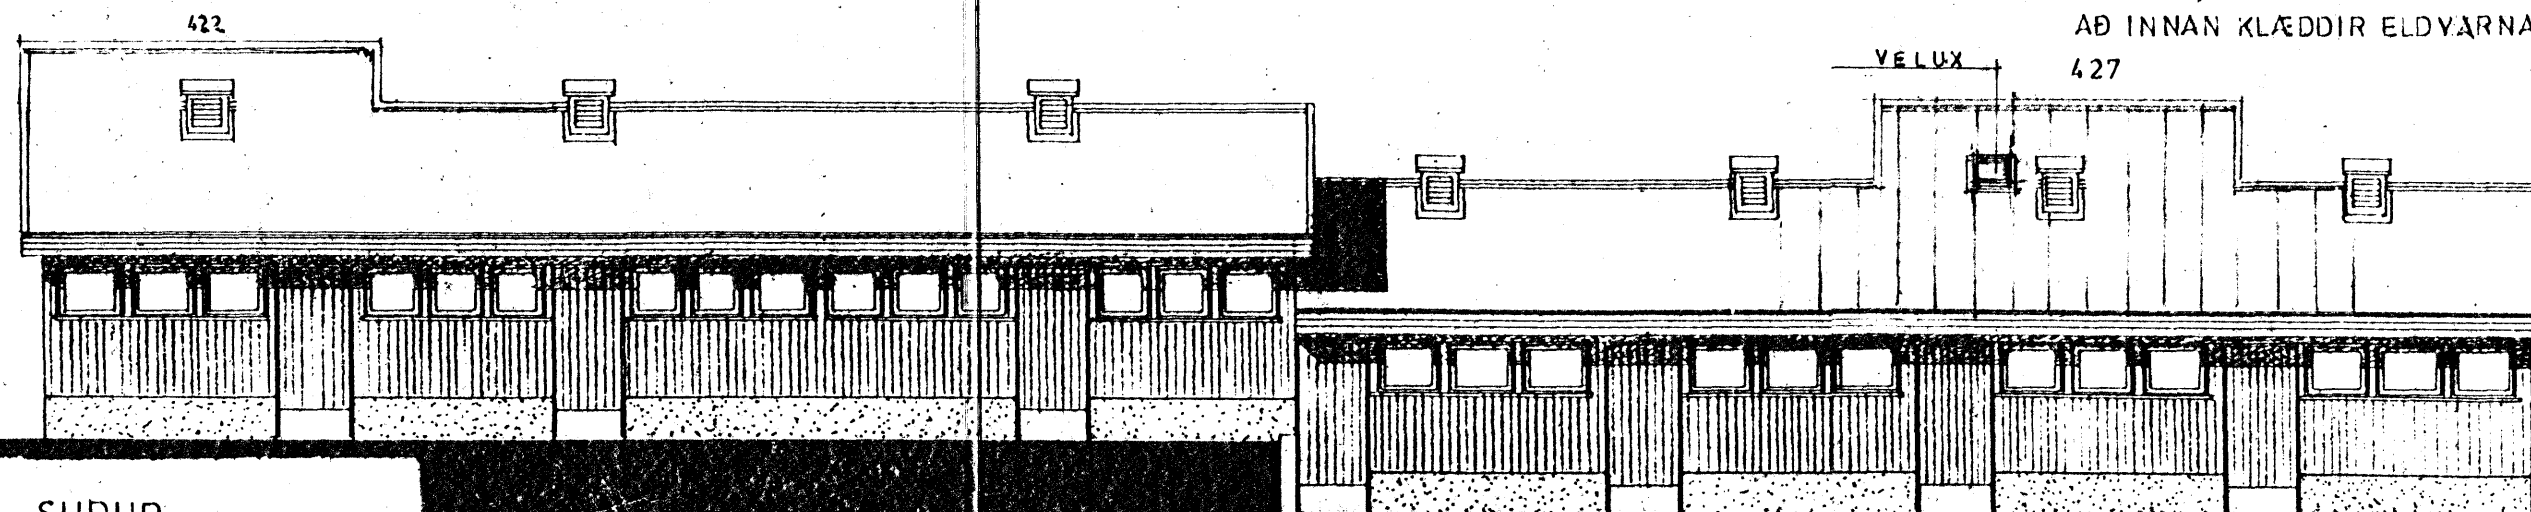


SUÐUR  
HLIÐ AÐ GERÐI  
M. 1:100

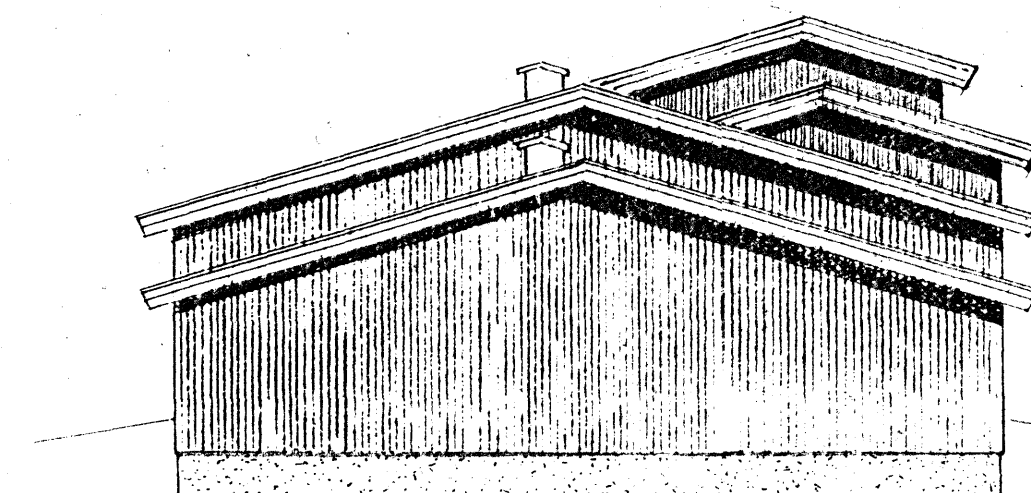

VESTUR M. 1:100

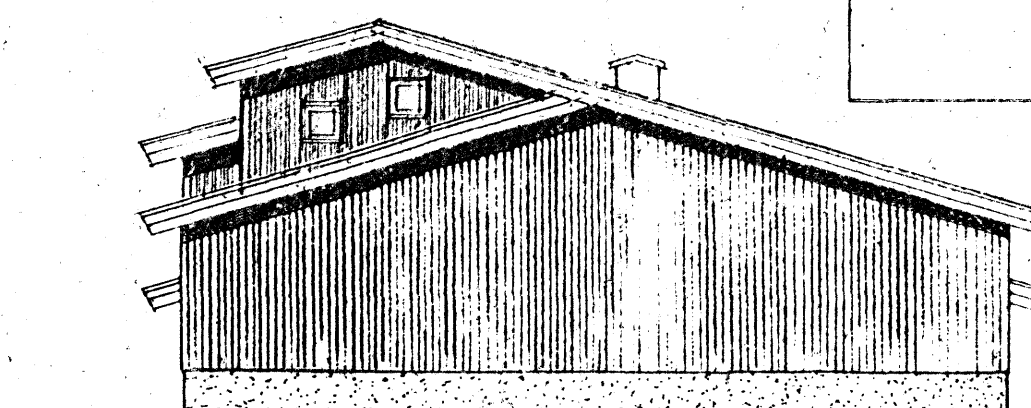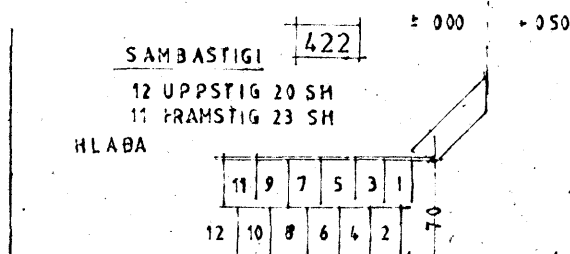

AUSTUR M. 1:100

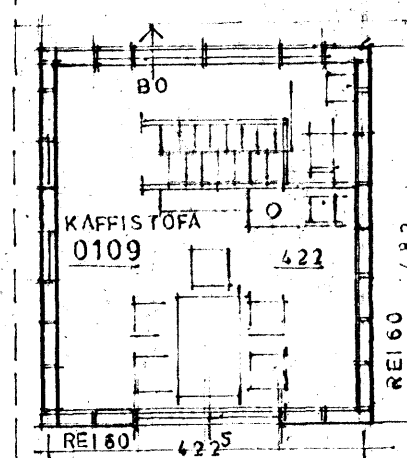

*Formf. NR. 422 Sif H. Gröndal  
250375-3179*

*NR 426 Kristeifur Ólafsson  
2802-7699*




*423 Sigríður H. Halldóttir  
281670-5844*

*427 Gladine Bránn Jensen  
051258-2749*

*424 Þorgeir E. Sigurðsson  
300378-3829*

*428  
TUVAMARIÓKUR  
20178-5899*

*421 Sólveig Ólafsdóttir  
1002622819  
Sveinn Rúnarsson  
190854-5740*

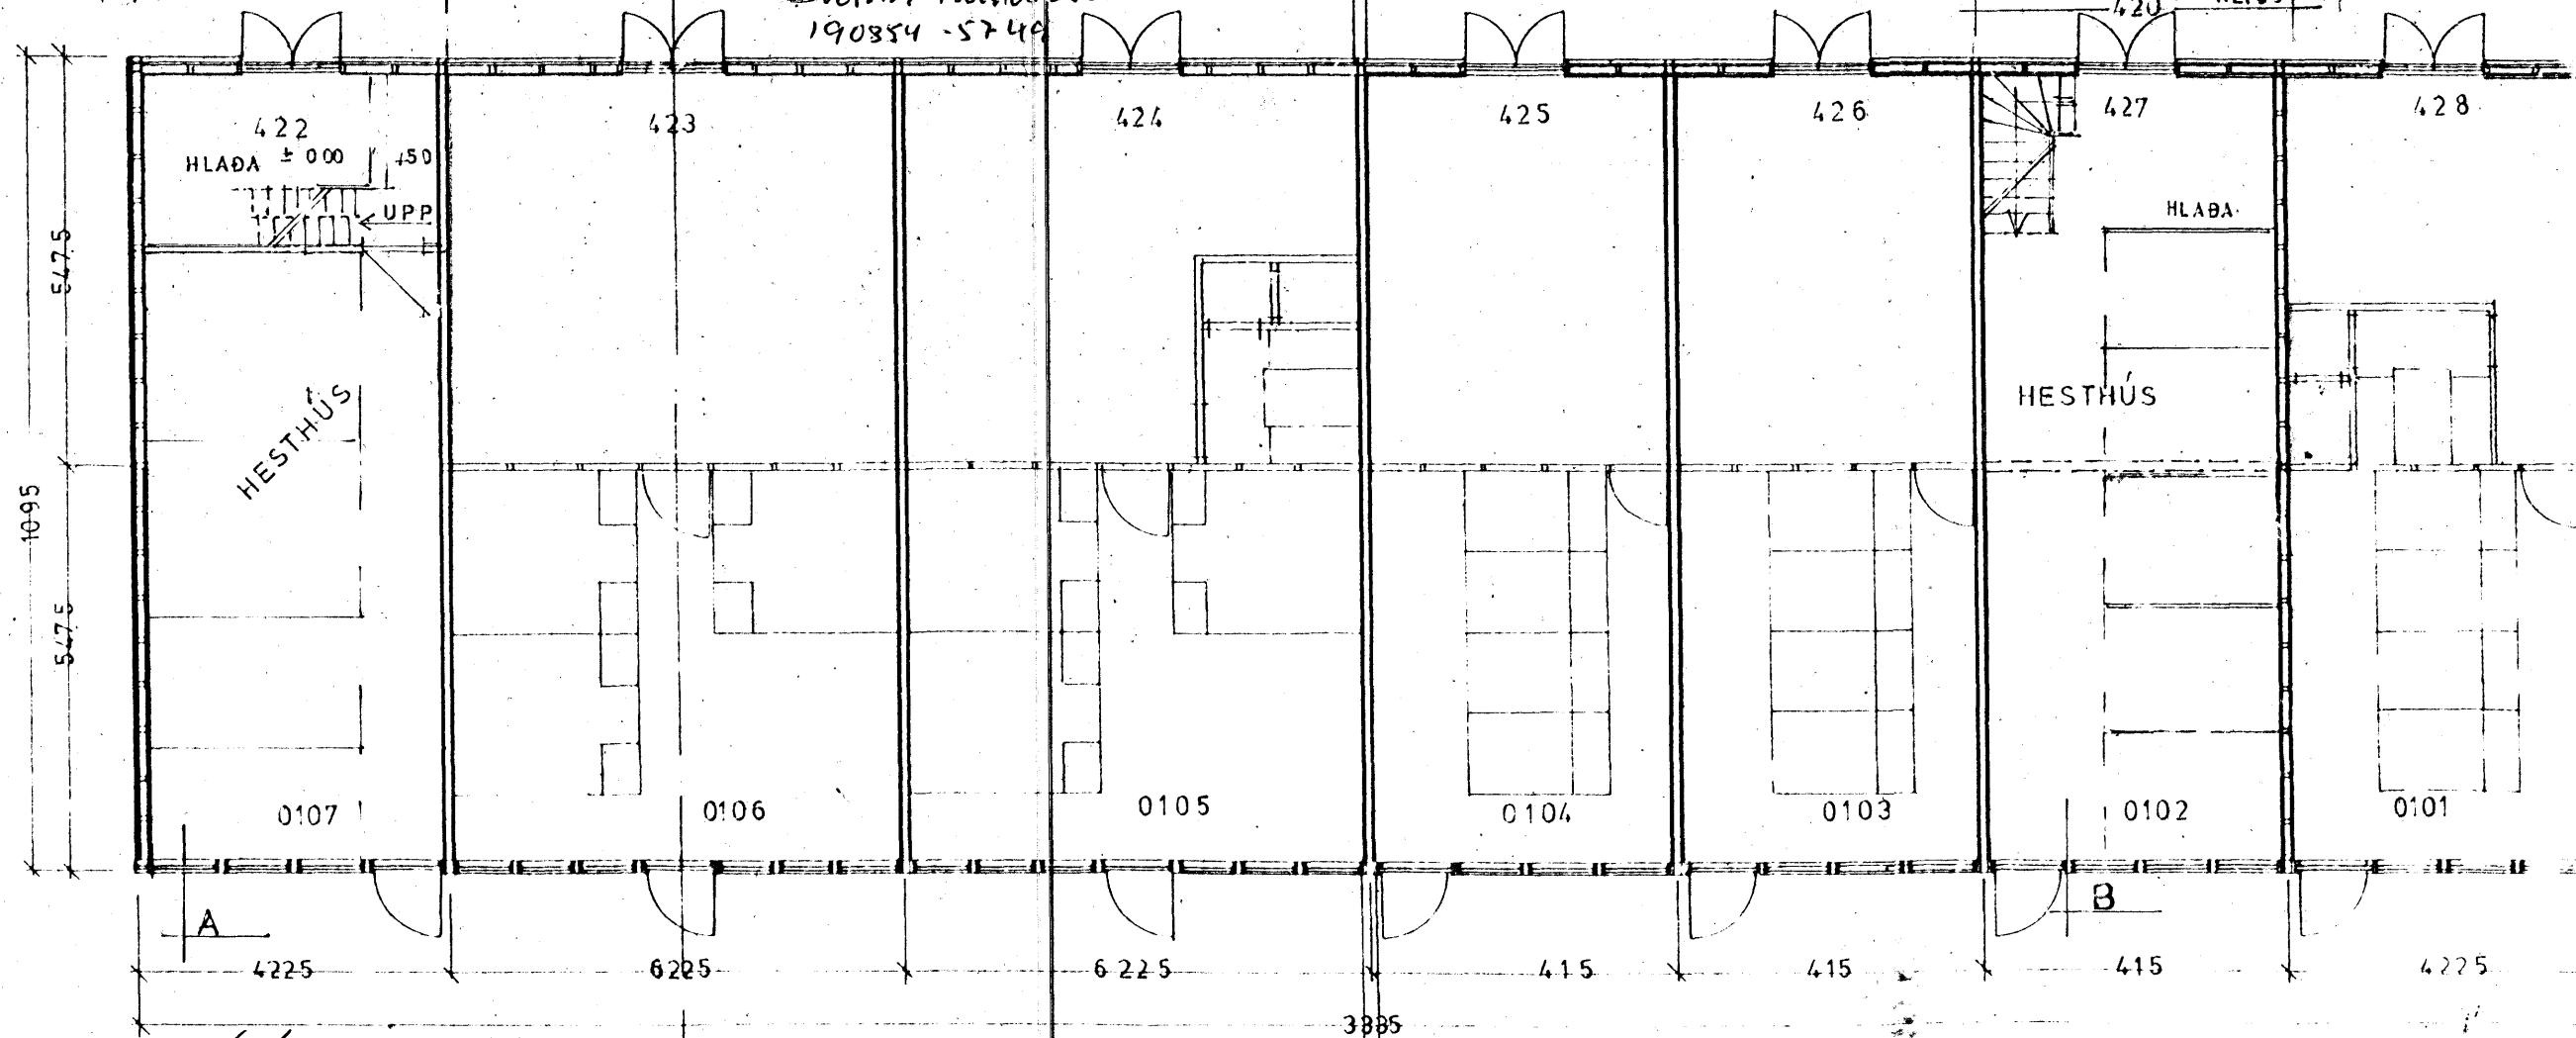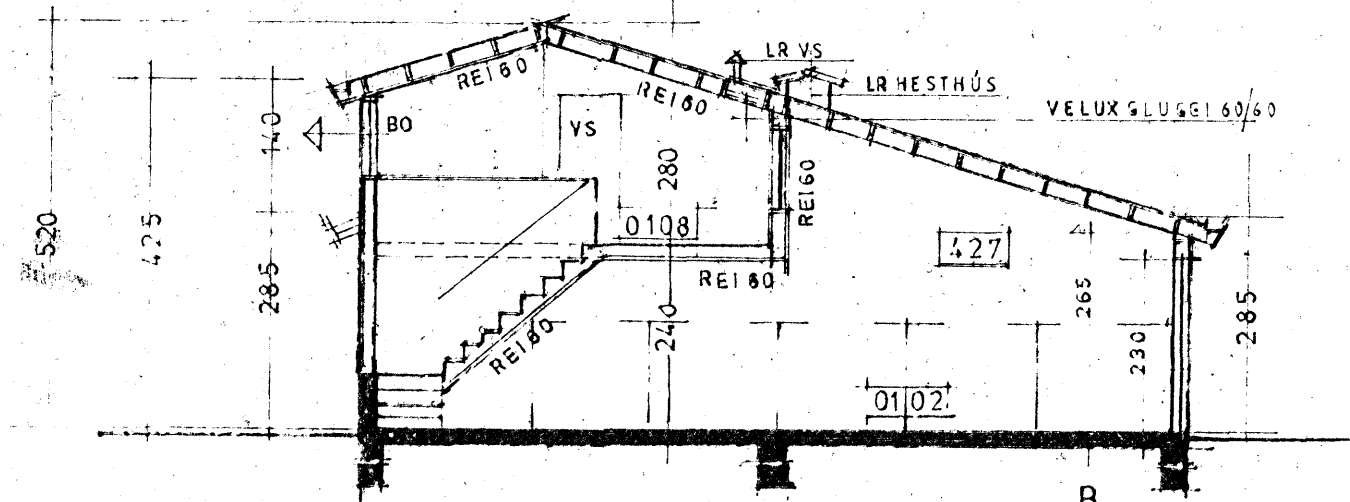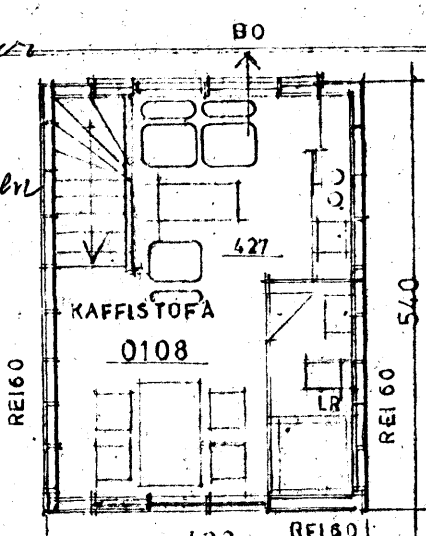

*F. H. HJÓSTEDS  
Jean François Dyckman Claessen  
15 06 61 3159*

LITLA  
TEIKNISTOFAN  
Giltbergi 5 • 221 Hafnarfrófi  
Kt. 210635-7089 • Sími 555 3770

AFSTADA M. 1:1000  
GRUNNMYNDIR, ÚTLIT OG SNÍÐ M. 1:100  
TEIKNAD 4. DES. 1976  
BREYTT 24. SEPT. 1998 KVISTUR NR. 422  
BREYTT 1. FEBR. 2008 KVISTUR NR. 427  
*100% Þ. H. HJÓSTEDS*