




Samþykkt þann  
23 JUL 2008

Byggingafulfrúinn í Hafnarfirði  
Fl. Jón Sigurðsson





*Jonas Þorgeirsson*

HÖSASMÍÐAMEISTARI:  
*Jonas Þorgeirsson*  
MÓRAMEISTARI:  
*Jón Þannur*  
PIPLAGNINGAMEISTARI:

5/72; Endurvitt byggingarleyfi þess  
7. bldg. frá húsnæðisv. F. 615.

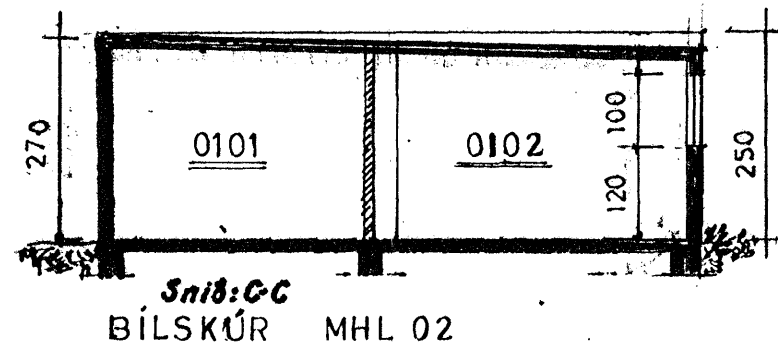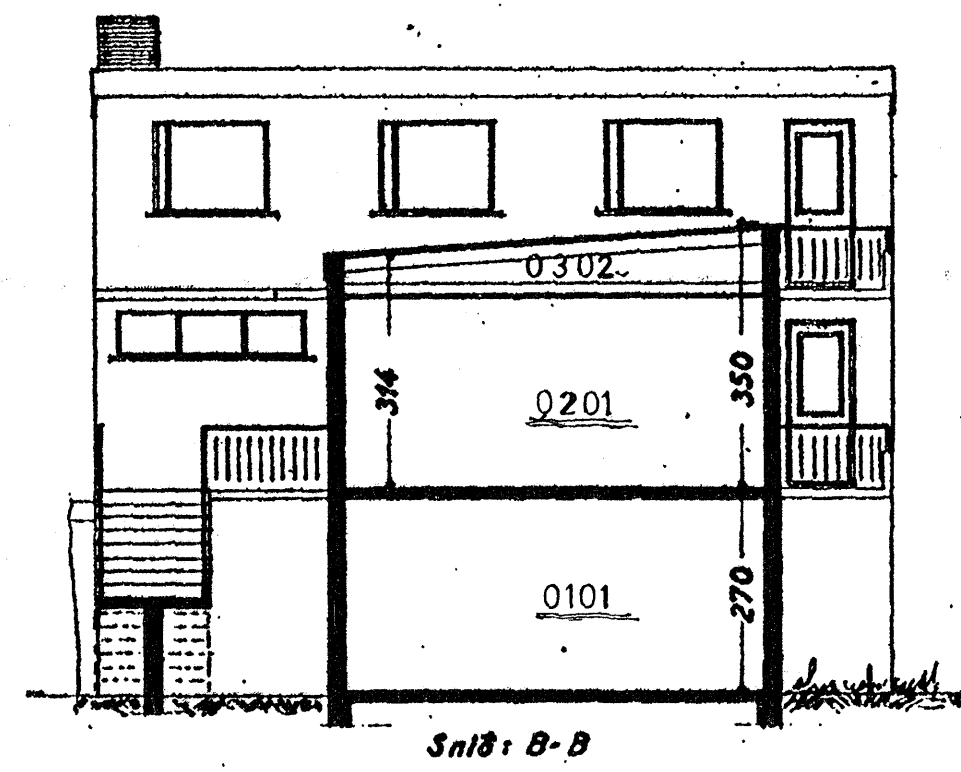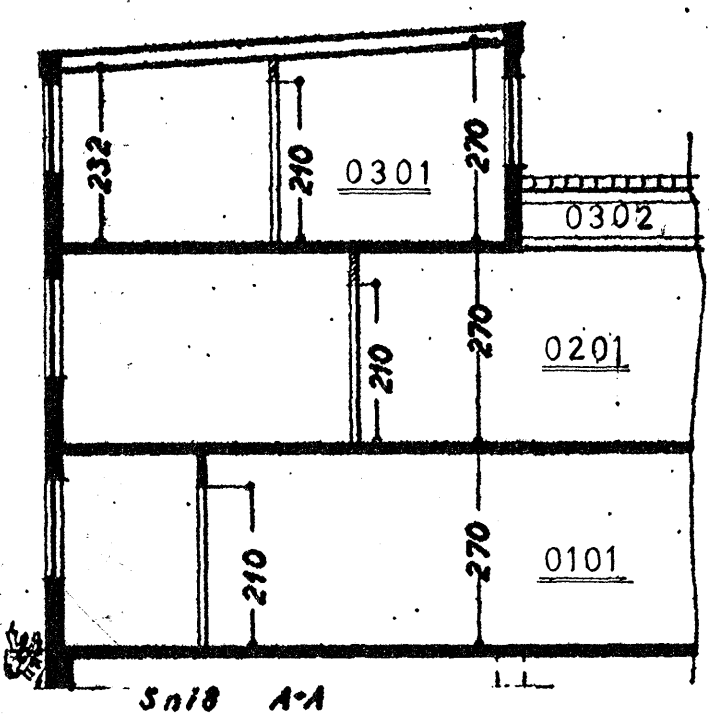

BÍLSKÚR MHL 02

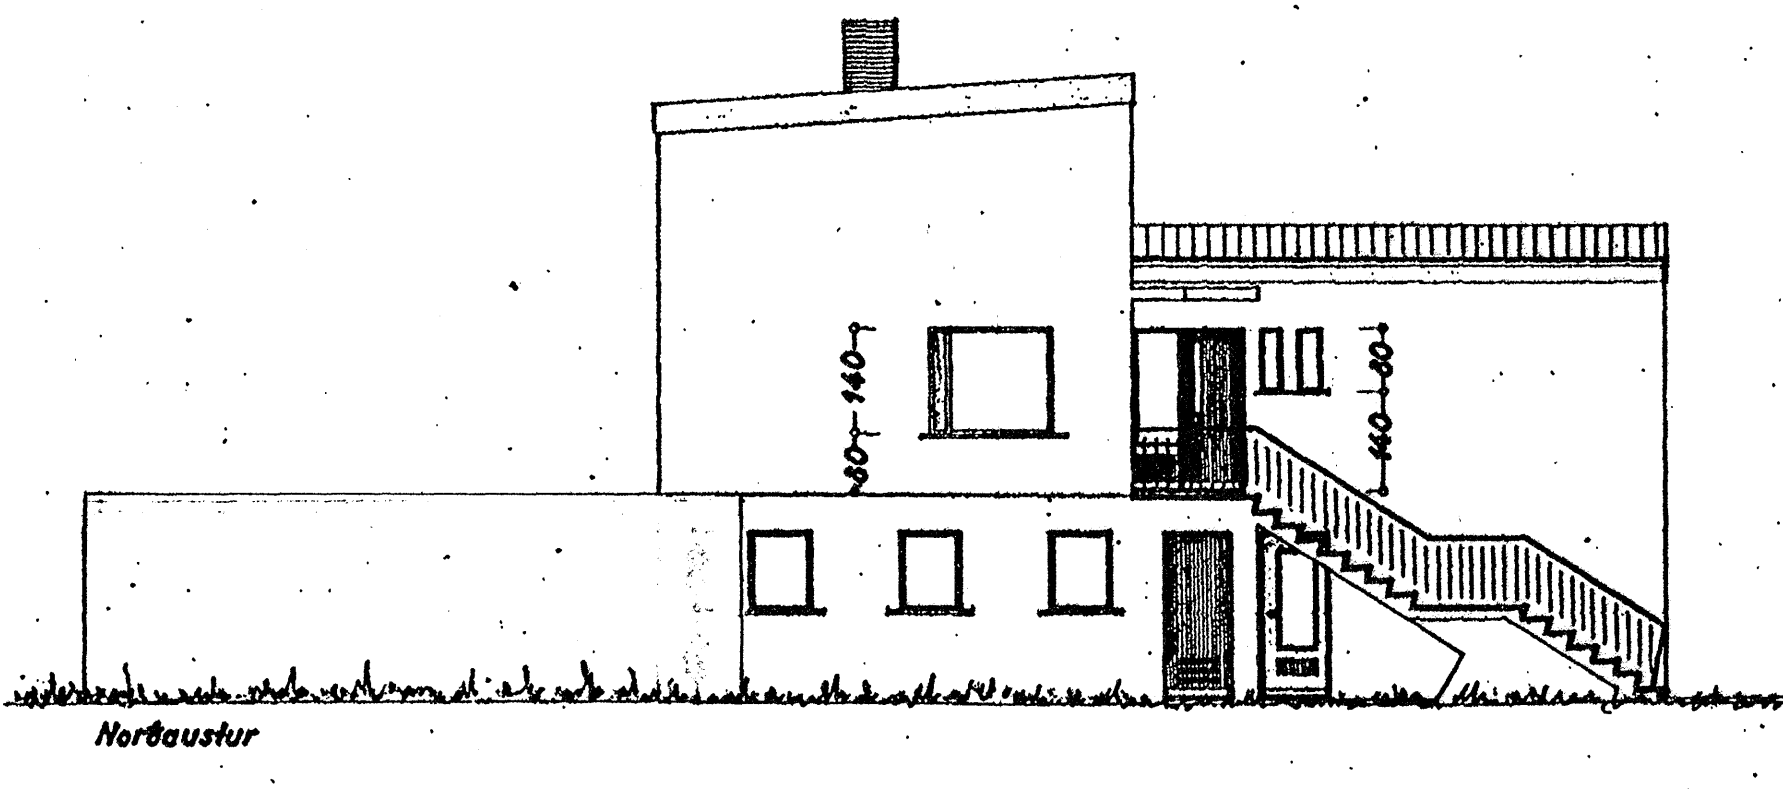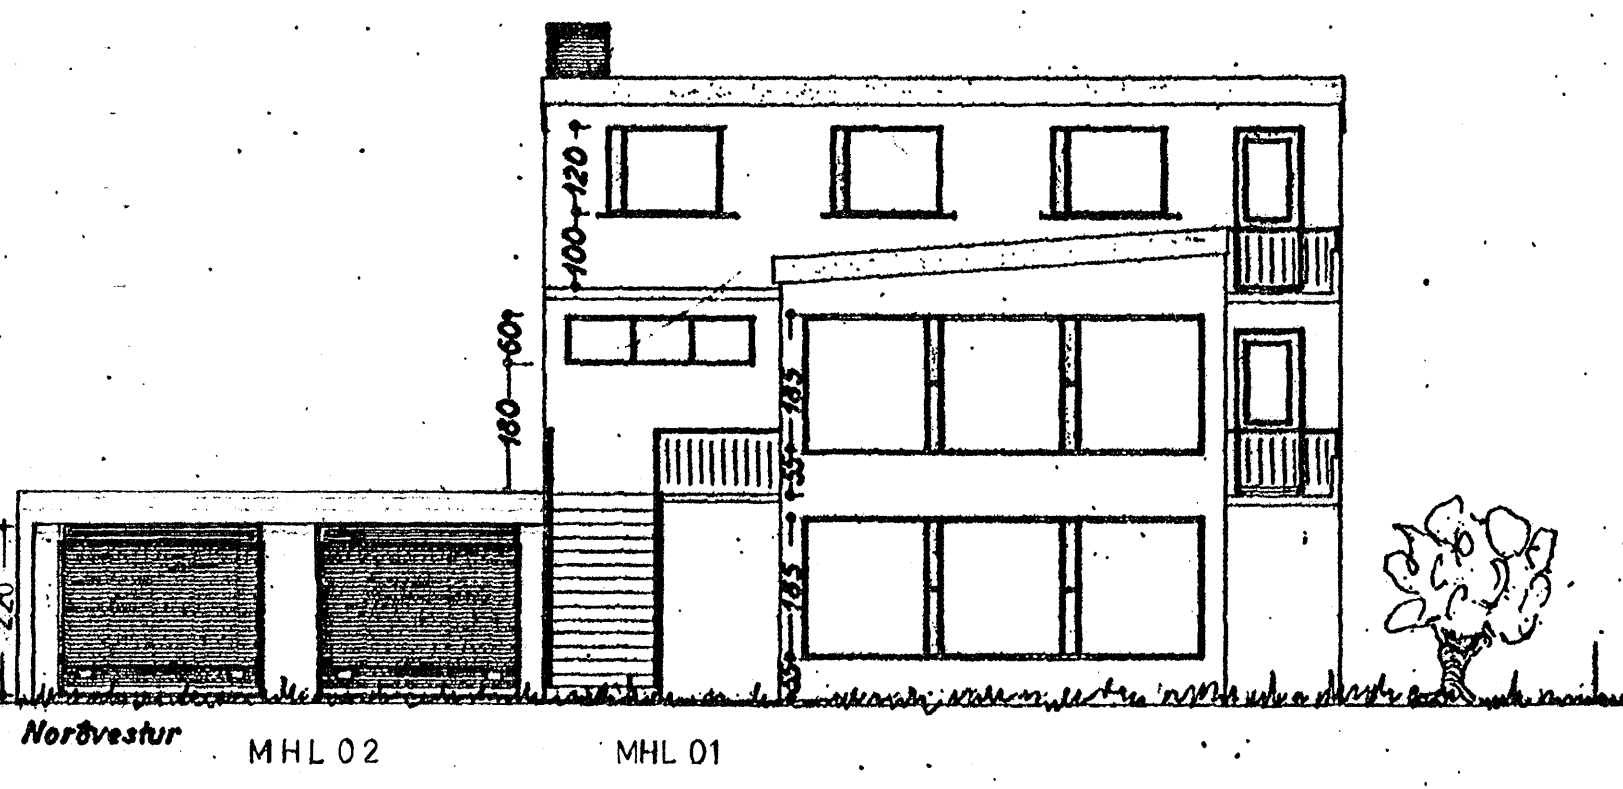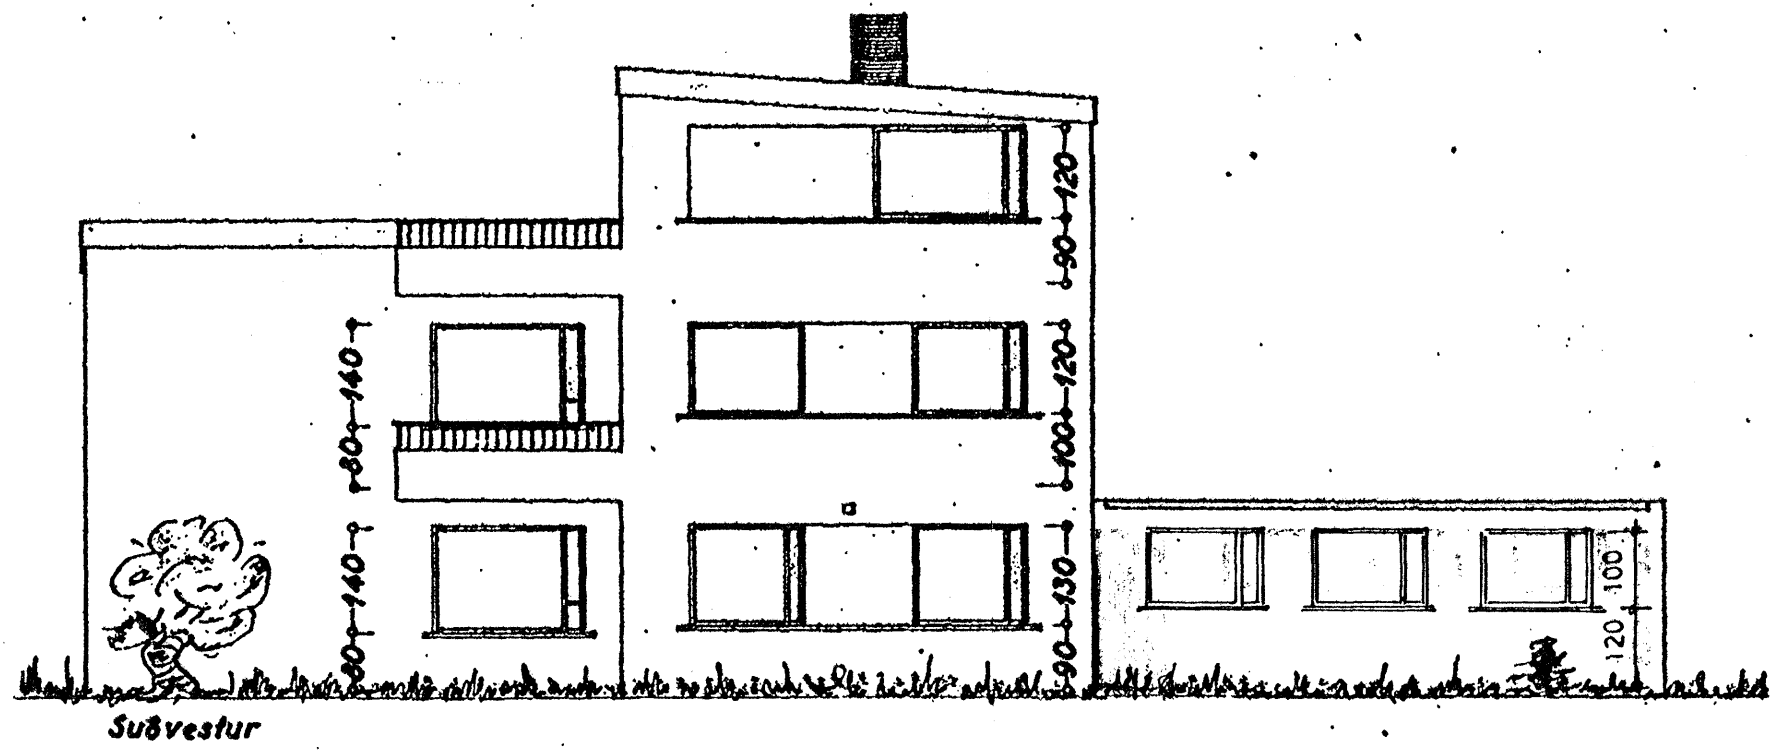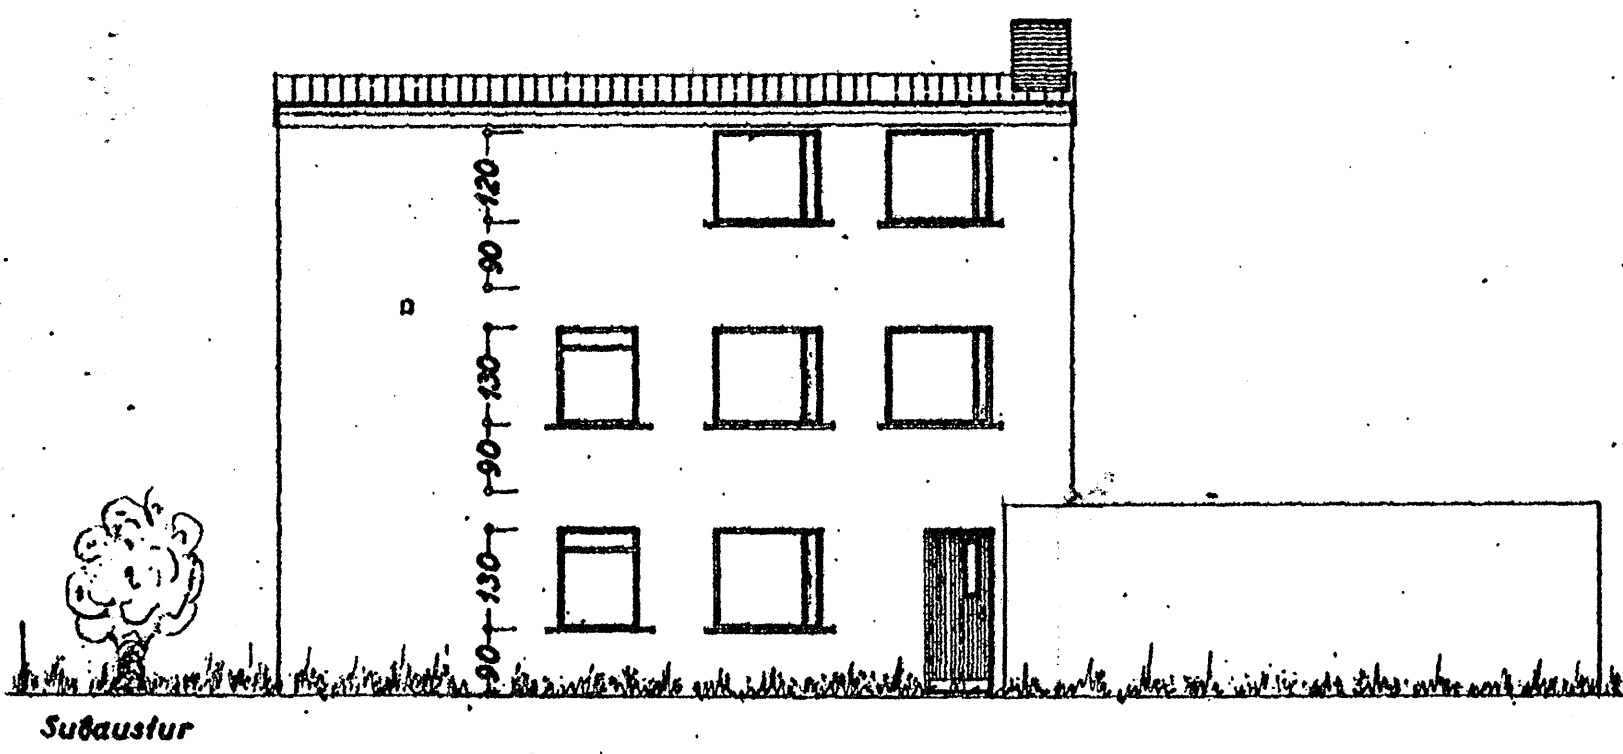

Norðvestur MHL 02

MHL 01

Norðaustur

Verk:  
**Ölduslóð 13, Hafnarfirði.**

Teikning: útlit / skurðir afstöðumynd	Kvarði: 1: 100 1: 500
Hönnunartílg: Reyndarteikningar	Dags: 23. 06. 2008
Breytt:	Teikn: A-02

TEIKNISTOFAN HAUKS VIKTORSSONAR

**HAV**  
arkitekt

Hringbraut 121, 107, Reykjavík  
sími: (+354) 562-3027  
fax: (+354) 562-3027  
hav@simnet.is

**Haukur A. Viktorsson**  
ARKITEKT FAI 210535-7219

*Haukur Viktorsson*