


DREKAVELLIR 26 HAFNARFIRÐI.

Samþykkt þann

23 JUL 2008

Byggingafrúnn í Hafnarfirði
F.h. Jon Sigurðsson

Samþykkt

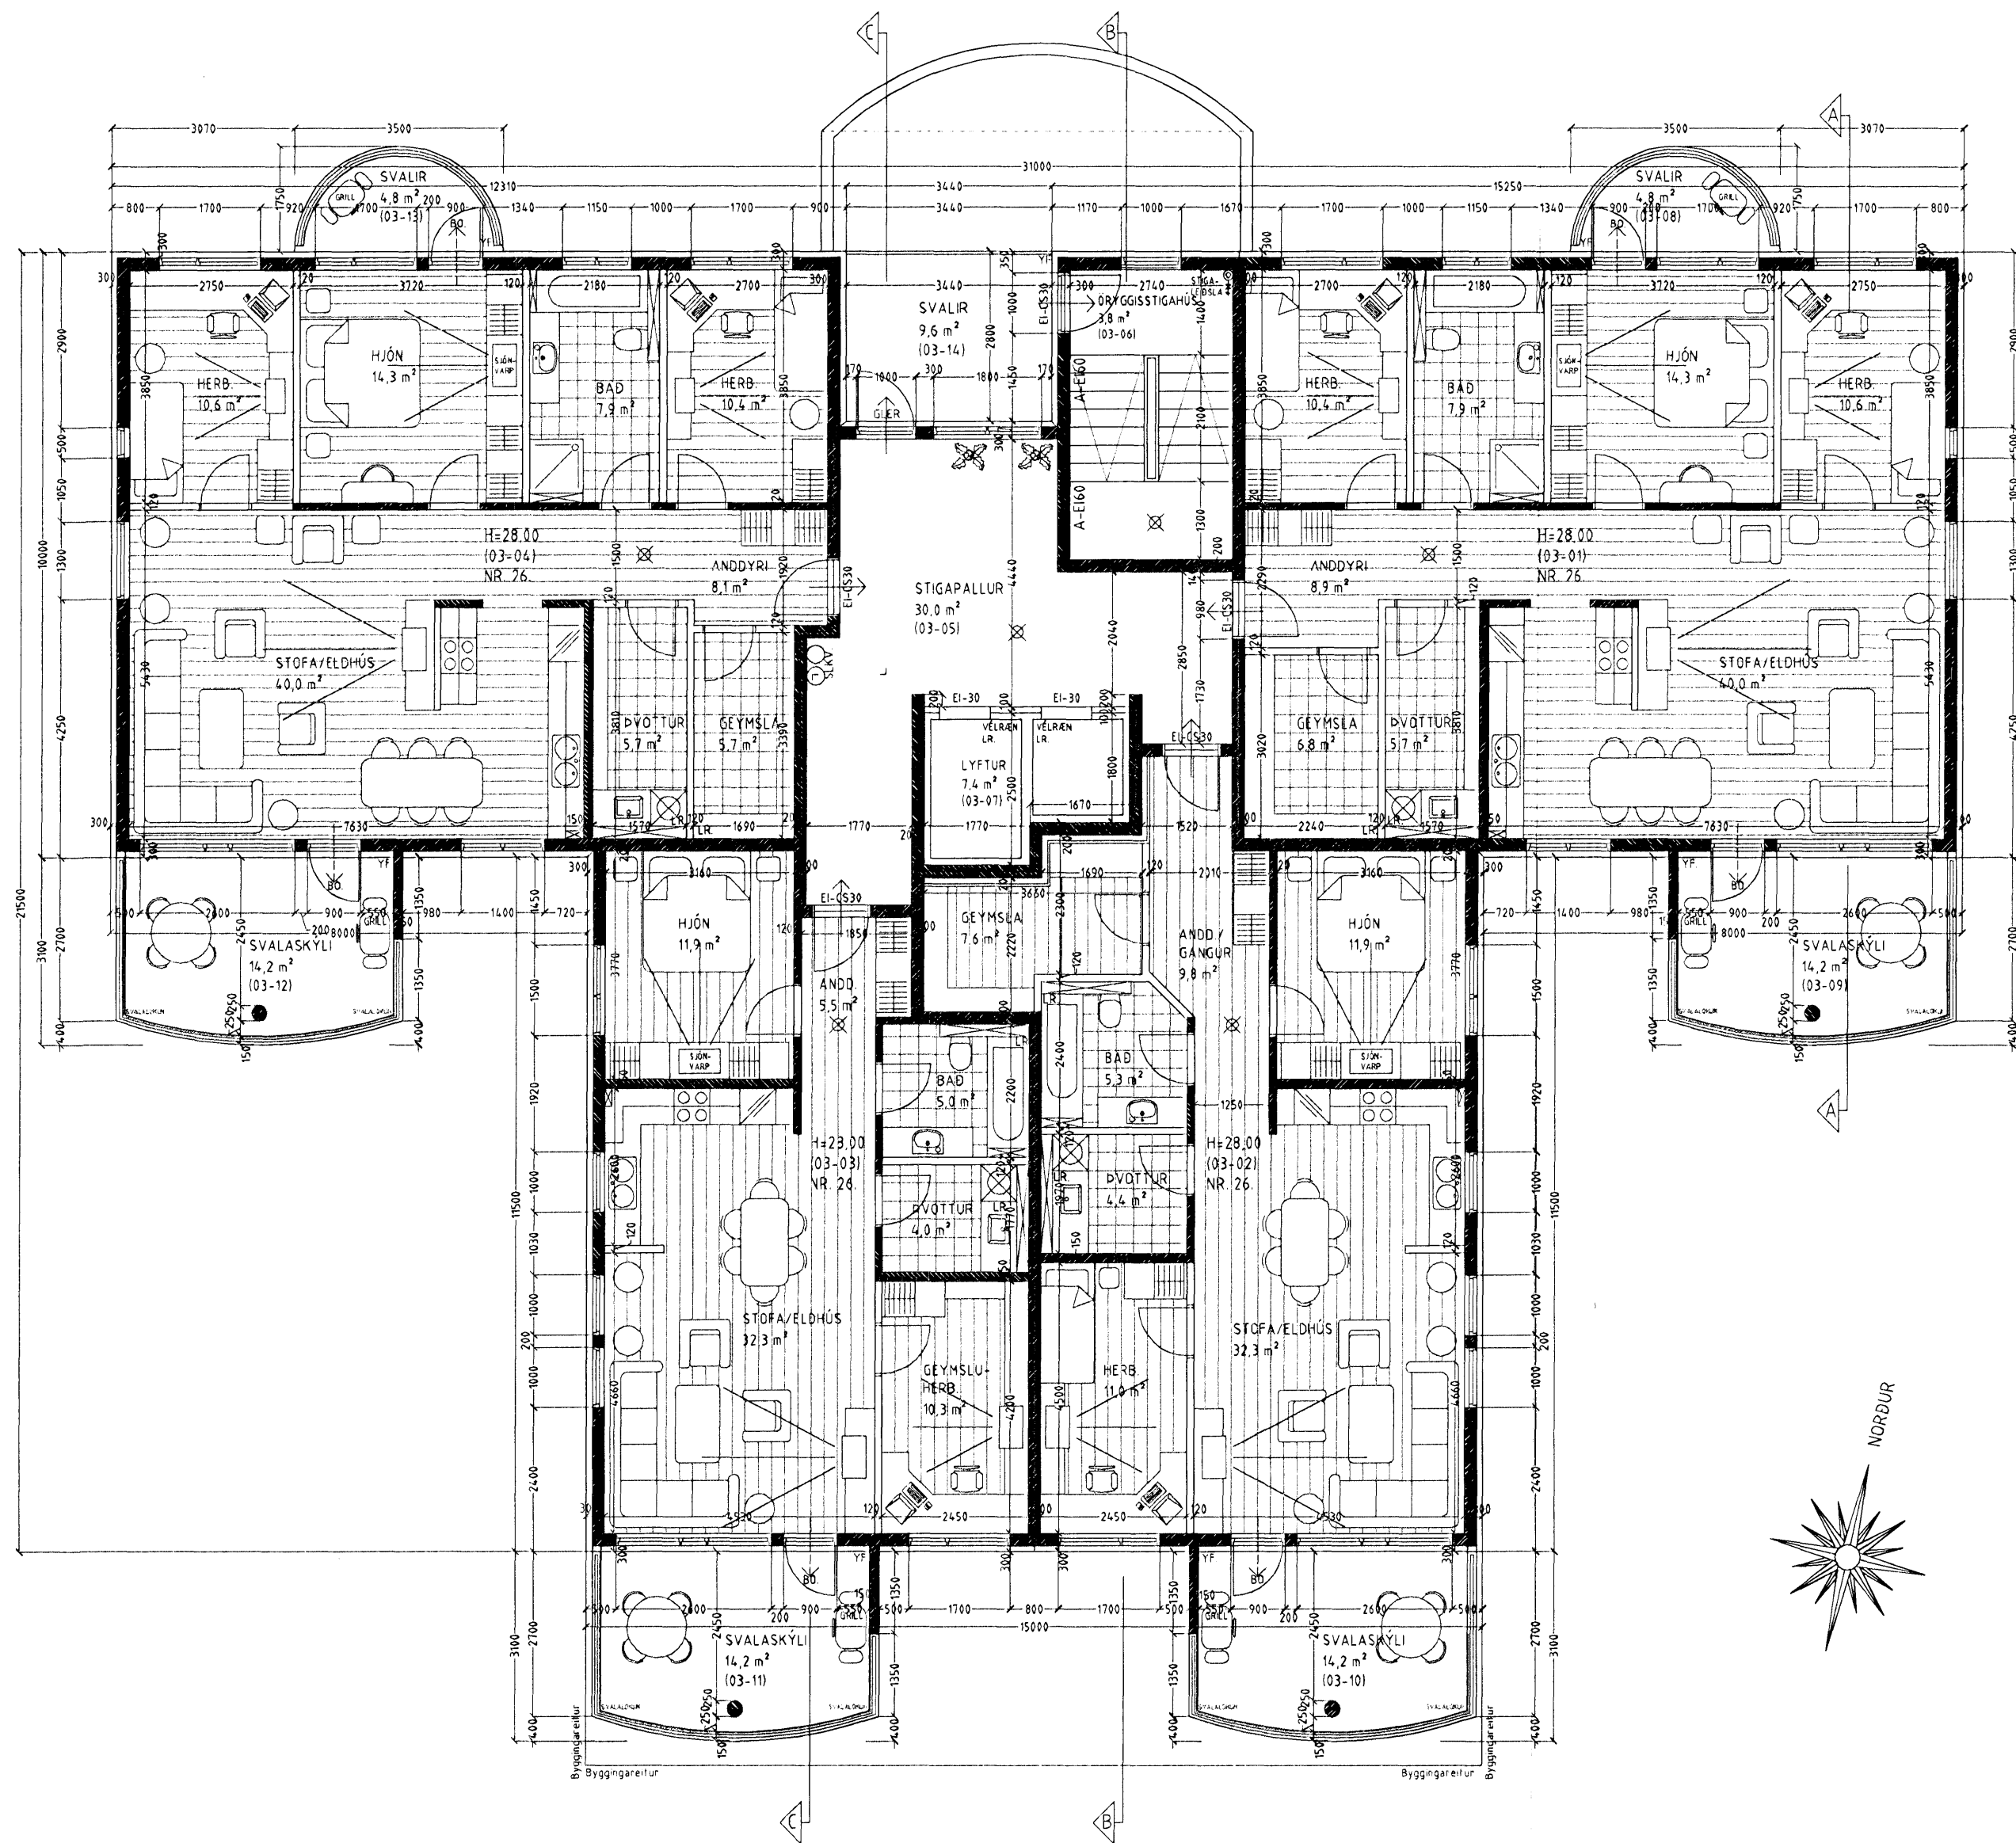

GRUNNMYND 3. HÆÐ MKV. 1:100.

LOKUN SVALA:
SUÐUR SVÖLUM HÚSSINS Á 2, 3, 4, 5, 6, 7 og 8 HÆÐER
LOKAÐ MEÐ GLERLOKUNN/ 10 mm HERT GLER Í AL
BRAUTUM.
SVALASKÝLIN SKULU UPPFYLLI KRÖFUR TIL B LOKUNNAR.
GLER Í SVALALOKUNUM SKAL VERA OPANLEGT SBR.
GREIN 102 Í BYGGINGAREGLUGERÐ.

Vaðandi frekari málsetningar, sjá sérteikningar aðalhönnuðar í mkv. 1:50.
Sérupprættir skulu unnir þegar aðalupprættir hafa verið samþykktir af byggingaryfirvöldum.

DREKAVELLIR 26 HAFNARFIRÐI.

Sigurður Þorvartarson byggingafræðingur bfl.
Teiknistofan Strandgötu 11 220 Hafnarfirði.
Sími: 5651510. Netfang: teiknistofan@simnet.is
STH. teiknistofan ehf. kt. 510298-2769. Kf. aðalhönnuðar: 141250-4189.

Skýringar:	Aðaluppráttur.
Teikning:	Grunnmynd 3. hæð
Mælikvarði:	1:100. Dagsetning: 15 júní 2004.
Undirskrift:	<i>9/7 08 Cuh</i>
Blad nr:	3 af 12
Breytt:	9. hæð teiknuð í jan. 05. SIG. Þ.
	Svalalokanir á 2 til 8 hæð teiknaðar í júlí 2008 SIG. Þ.