



Grunnmynd 4. hæðar  
 mkv. 1:100

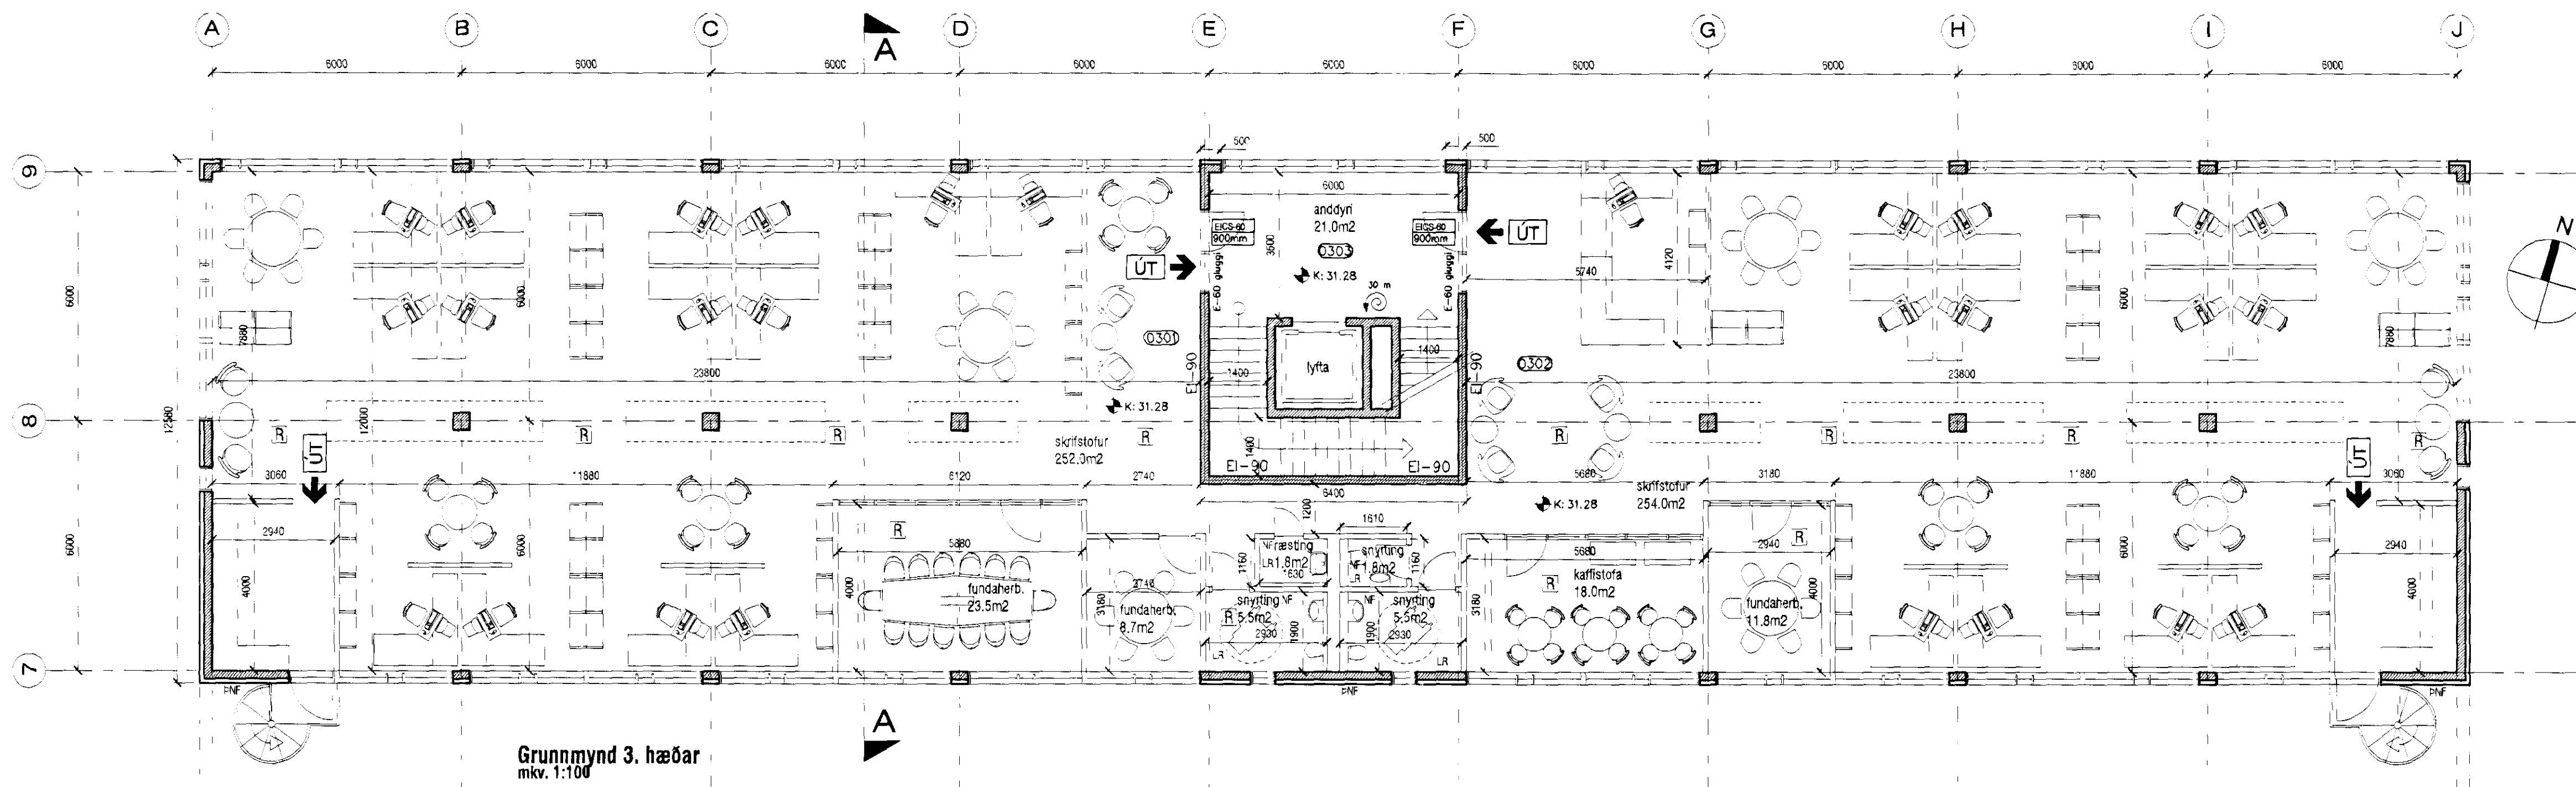

Grunnmynd 3. hæðar  
 mkv. 1:100

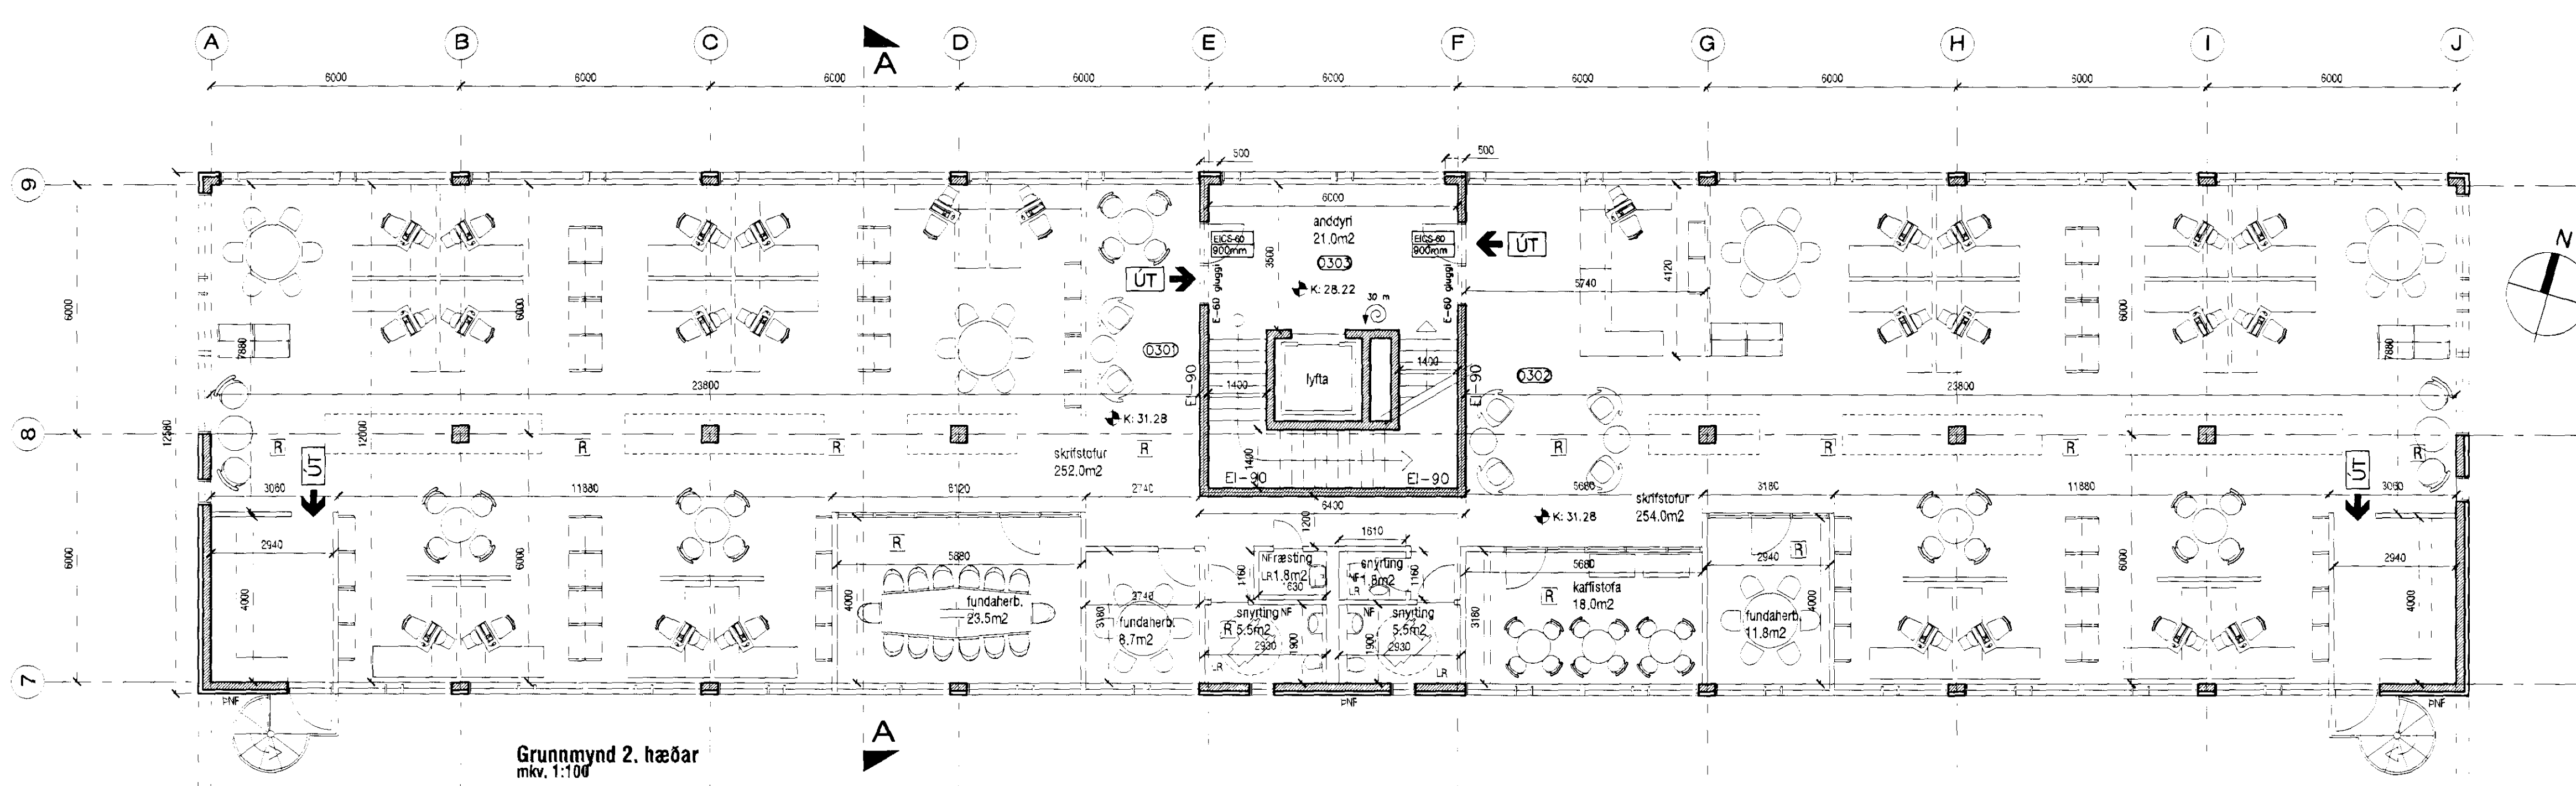

Grunnmynd 2. hæðar  
 mkv. 1:100

**AOK**  
 KARI ERIKSSON arkitekt FAI - kt. 070365-4059 - VERKSTEDI ARKITEKTA ehf.  
 Gunnarsund 5 - 220 Hfj. - sími: 565 9779 - email: aok@aok.is - www.aok.is

TJARNARVELLIR 3 - HFJ. 11/12  
 Verslunar- og skrifstofuhúsnæði  
 ADALUPPDRATTUR / REYNDARTEIKN. mkv: 1:100  
 grunnmyndir 2, 3 og 4. hæðar 0202

hannað KE teiknað KE dags: 21 júní 2011

breyting A  
 breyting B  
 breyting C  
 breyting D

