




Sambýkkt þingi
 29 JUN 2011
 Byggingaáætlun / Húsnæði
 F.n. Sigurður Steinar Jónsson

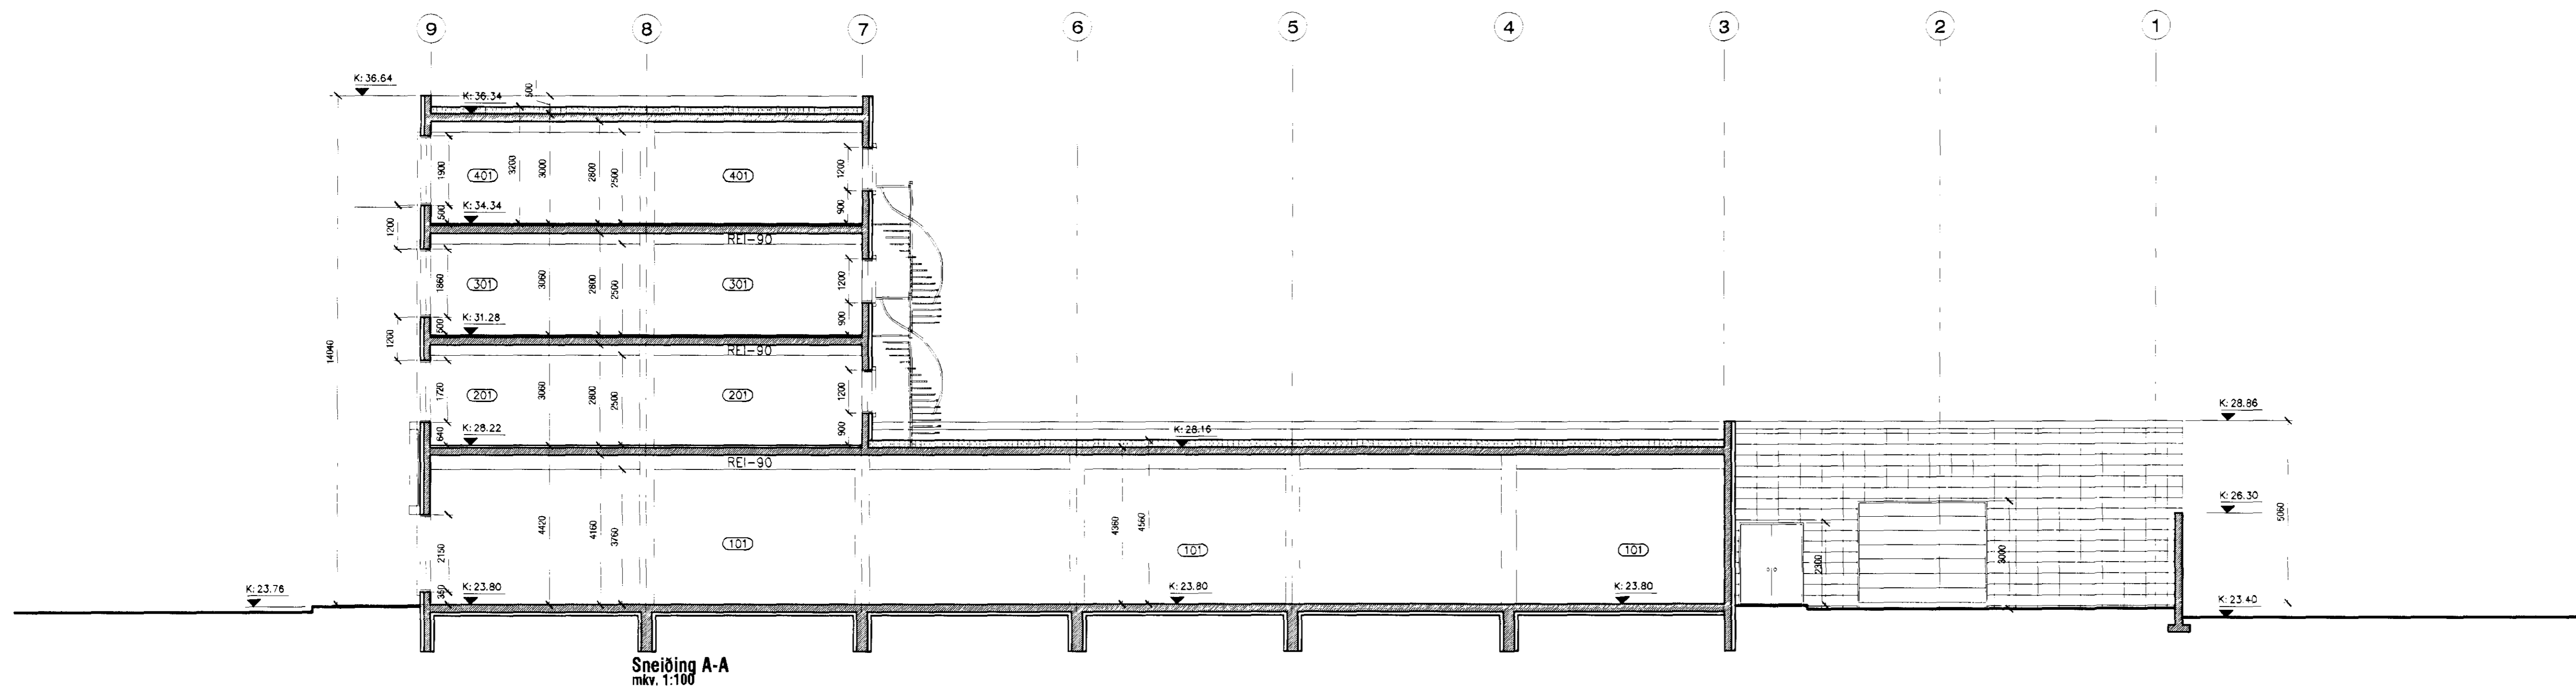

Sneiðing A-A
 mkv. 1:100

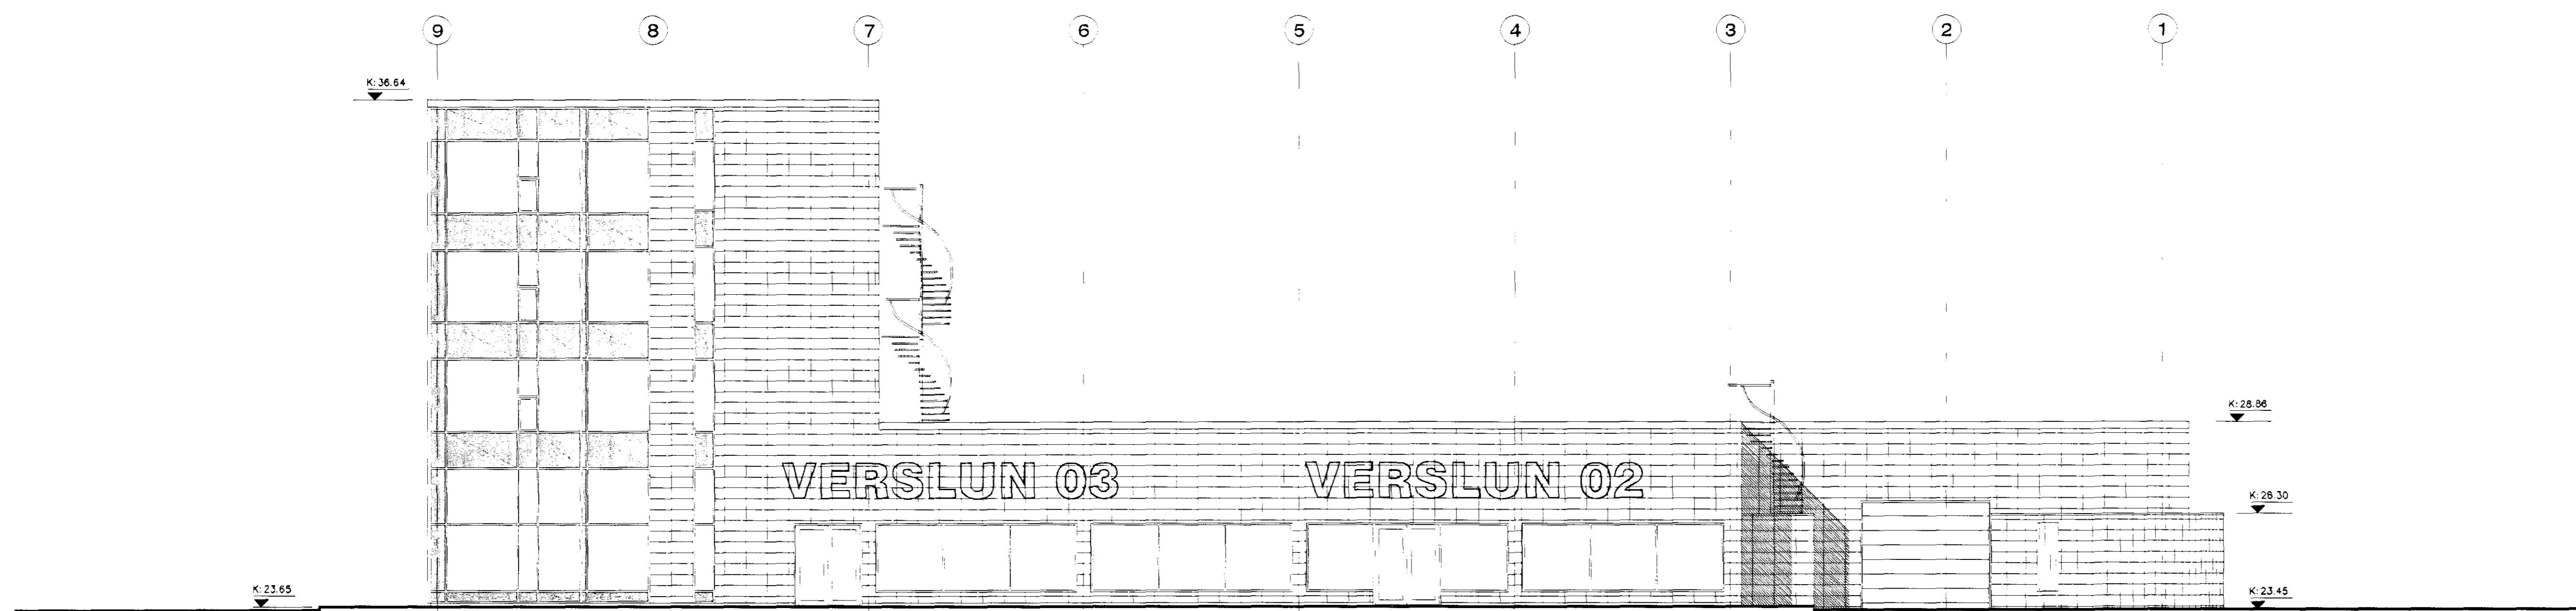

Ásýnd Vestur
 mkv. 1:100

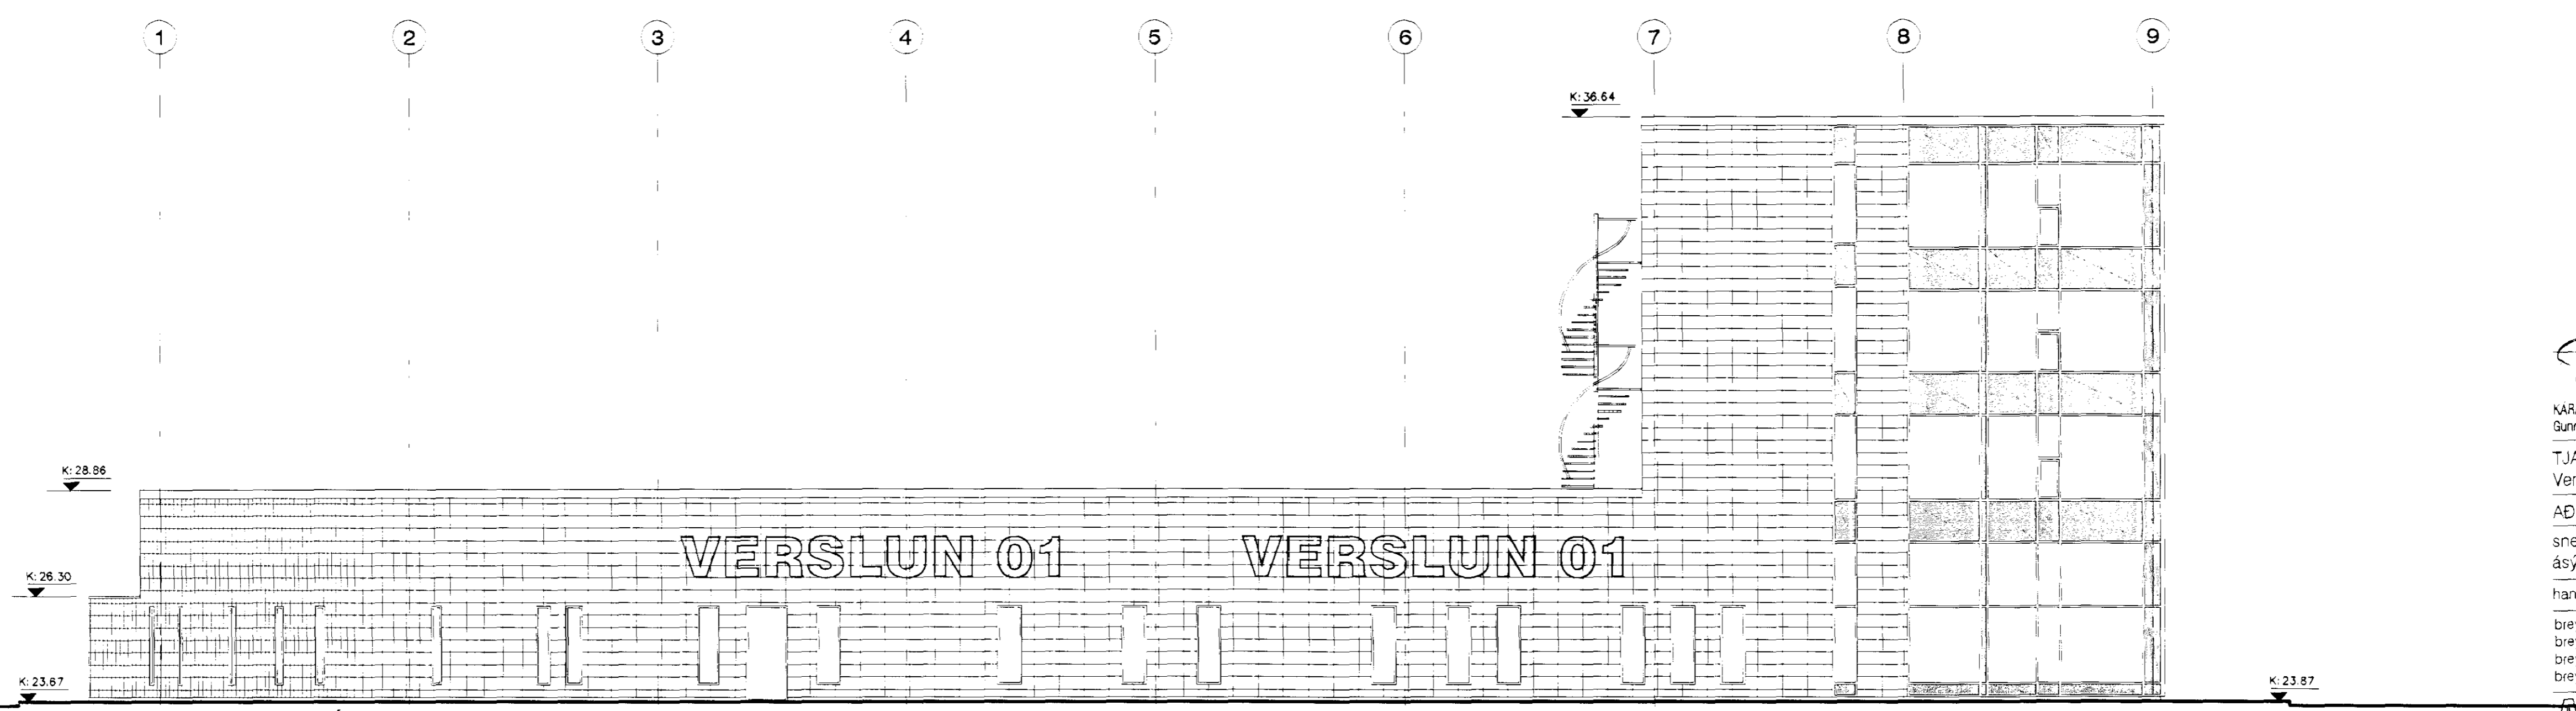

Ásýnd Austur
 mkv. 1:100

AOKA
 KARI EIRIKSSON arkitekt FAI • kt. 070365-4059 • VERKSTÆDI ARKITEKTA ehf.
 Gunnarsundi 5 • 220 Hlj. • sími 565 9779 • email aok@aok.is • www.aok.is

TJARNARVELLUR 3 - HFJ.
 Verslunar- og skrifstofuhúsnæði 11/12

ADALUPPDRATTUR / REYNDARTEIKN. mkv. 1:100

sneiðing A-A
 ásýndir Austur og Vestur 0201

hannað: KE teiknað: KE dags: 21. Júní 2011

breyting A:
 breyting B:
 breyting C:
 breyting D:

