


Ásýnd Norður
 mkv. 1:100

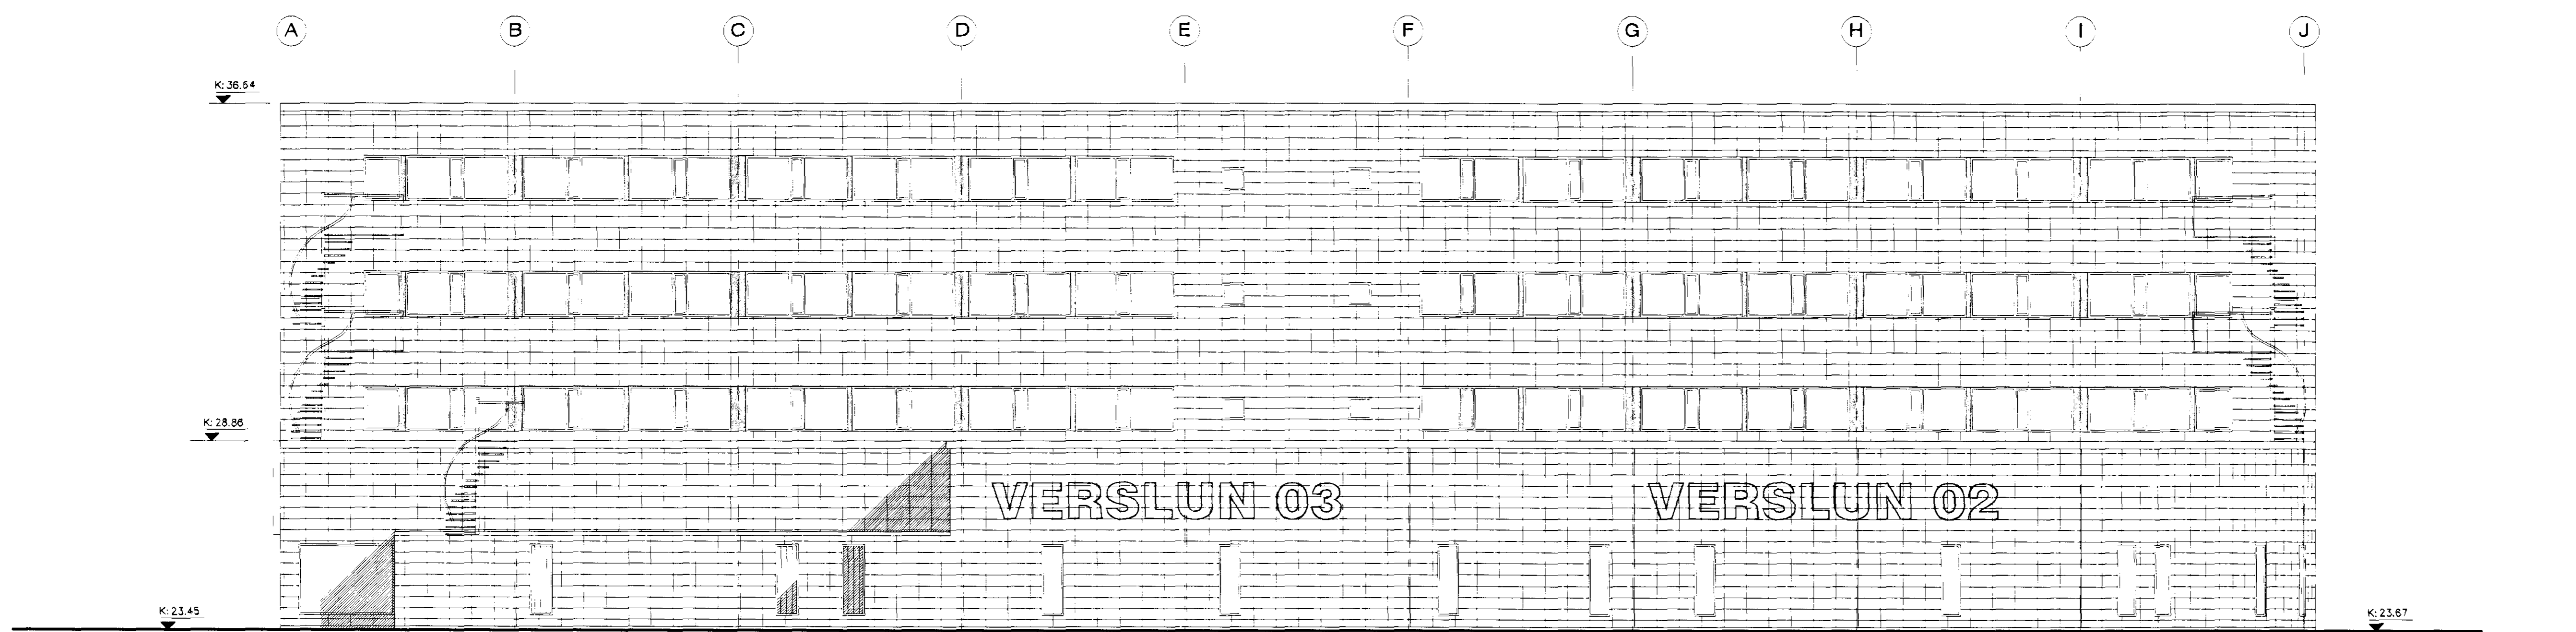

Ásýnd Suður
 mkv. 1:100

AOK
 KARI ERIKSSON arkitekt FAI - kt. 070365-4059 - VERKSTÆÐI/ARKITEKTA ehf
 Gunnarsundi 5 - 220 Hfl - sími: 565 5779 - email: ack@aok.is - www.aok.is

TJARNARVELLIR 3 - HFJ.
 Verzlunar- og skrifstofuhúsnæði 11/12

ADALUPPDRATTUR / REYNDARTEIKN. mkv. 1:100
 Ásýndir Suður og Norður 0204

hannað: KE telmað: KE dags: 21 júní 2011

Breyting A:
 breyting B:
 breyting C:
 breyting D:

