




Samþykkt þann
 22 JUN 2011
 Byggingafélagið
 F.h. Sigurður Steinur Jónsson

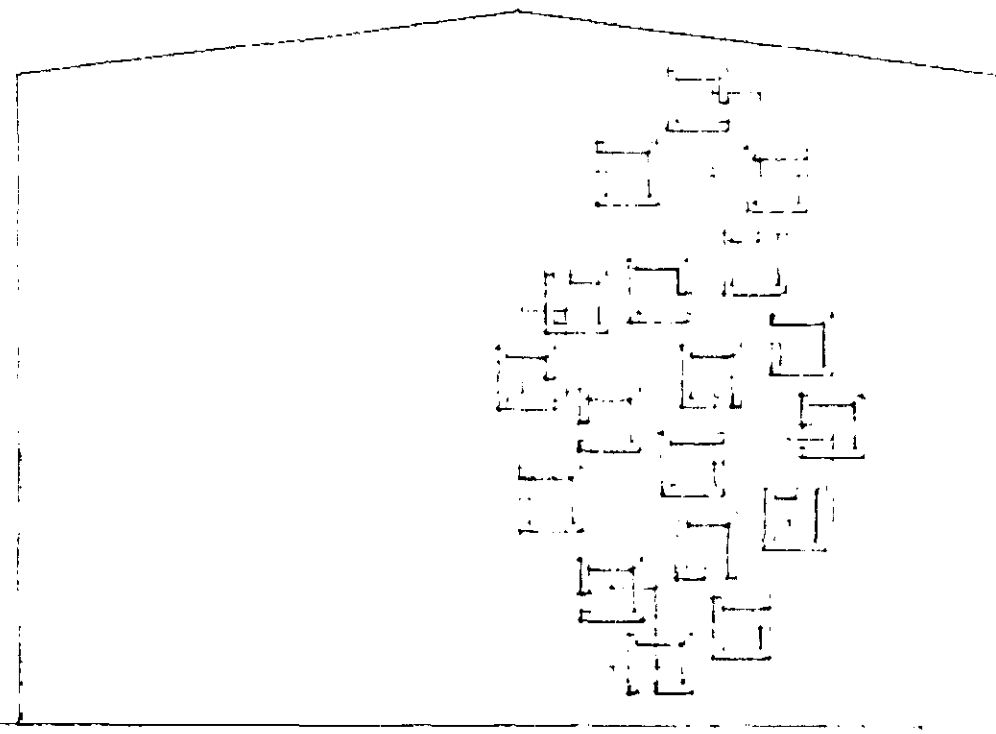

SUÐUR ÚTLIT

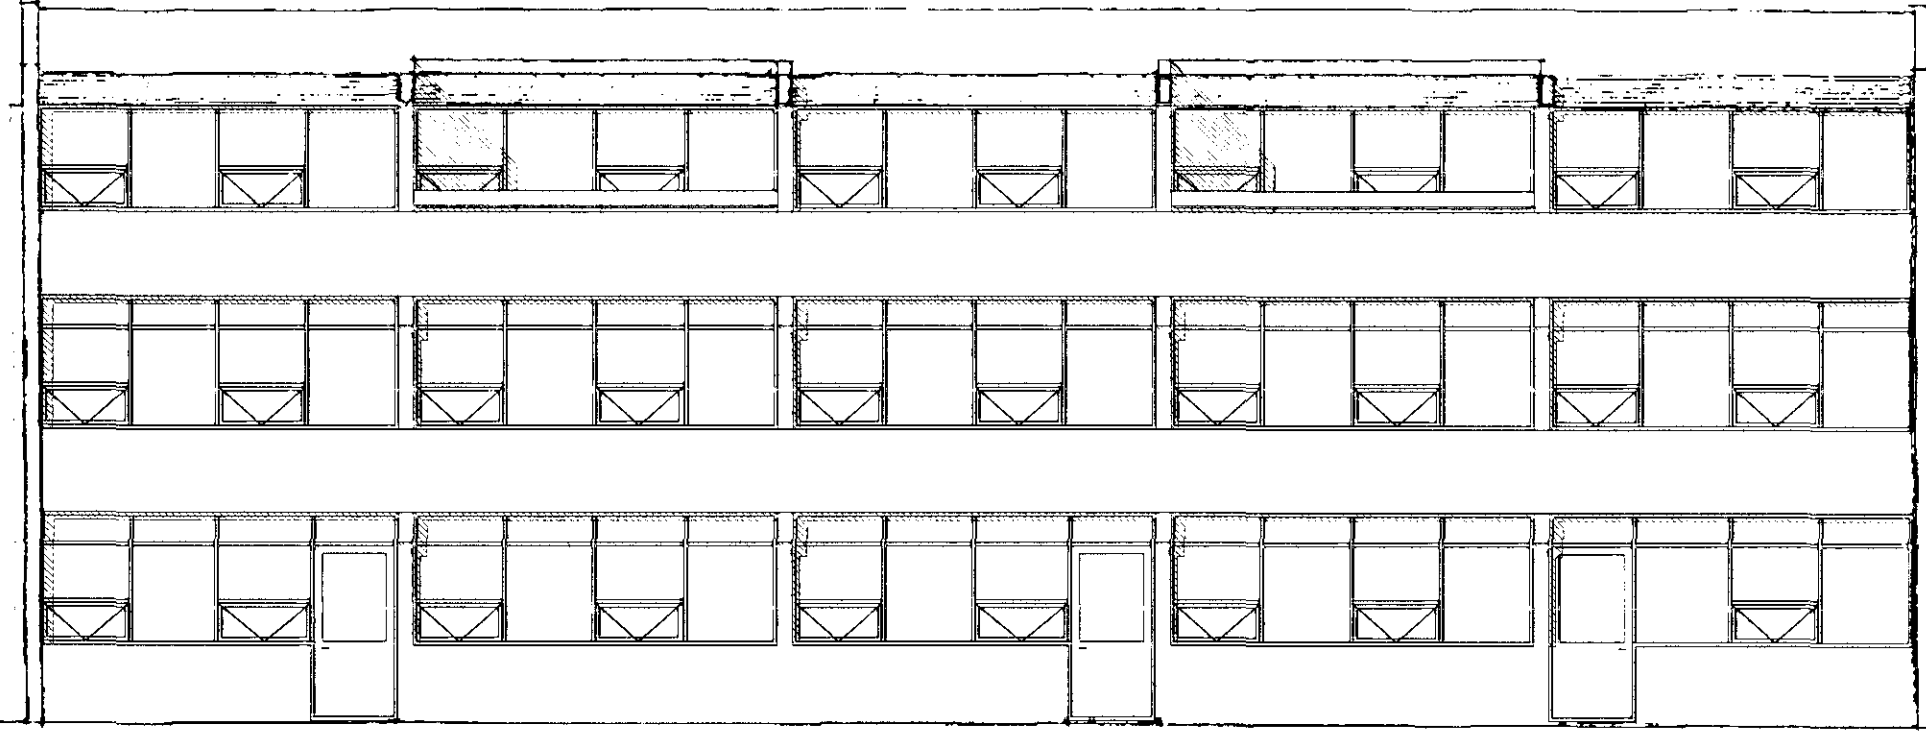

AUSTUR ÚTLIT

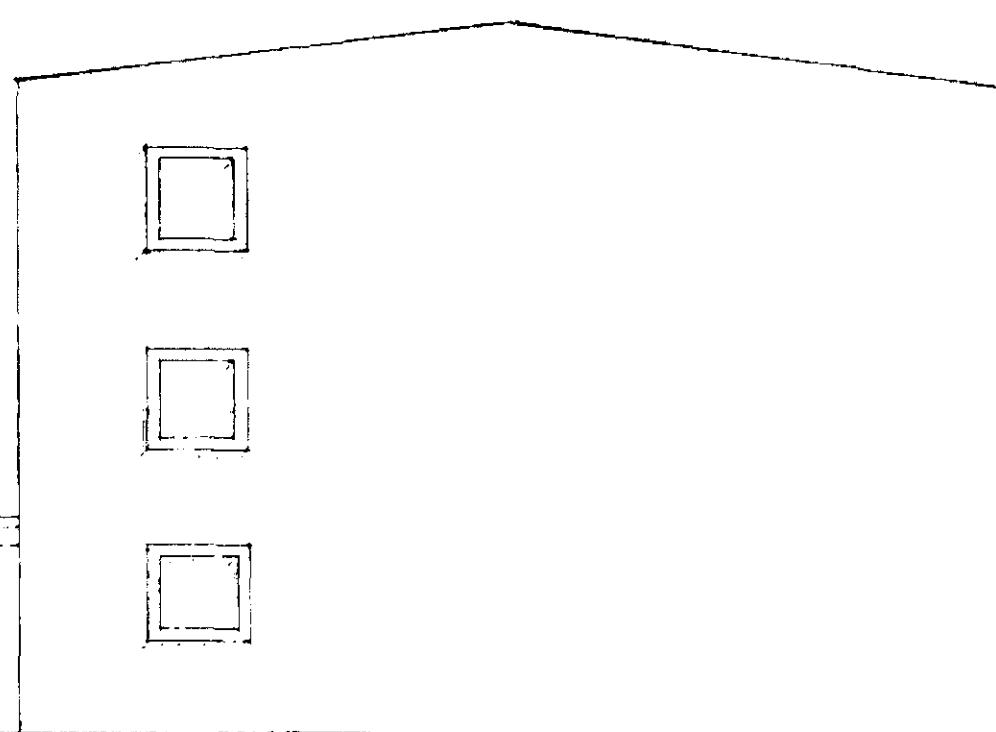

NORÐUR ÚTLIT



VESTUR ÚTLIT

Sótt er um að minka núverandi gluggafög, á austur og vestur útliti.

BREYTINGAR

VERKHEITI
DALSHRAUN 5
 110 Hafnarfjörður

VERK
 Aðaluppdrættir.
 Útlit. Breytingar á gluggum

MÁL 1:100	DAGS 09. mars 2011
HANNAÐ Guðmundur Möller	TEKNAÐ GM

TEIKNINGANÚMÉR
 1.01

Guðmundur Möller
 100165-3339
 ARKITEKT
 Reykás 17
 110 Reykjavík - Ísland
 Sími: 699 3339
 gummi@ark.is

Sverrir Ágústsson
 220565-4089
 ARKITEKT
 Bráutarholti 6
 105 Reykjavík - Ísland
 Sími: 540 8710
 sverrir@ark.is

SAMP.