


ESKIVELLIR 17 HAFNARFIRÐI.

22 JUN 2011
 Byggingafræðingur
 Efn. Sigurður Ströndgötu 11

G=25,17

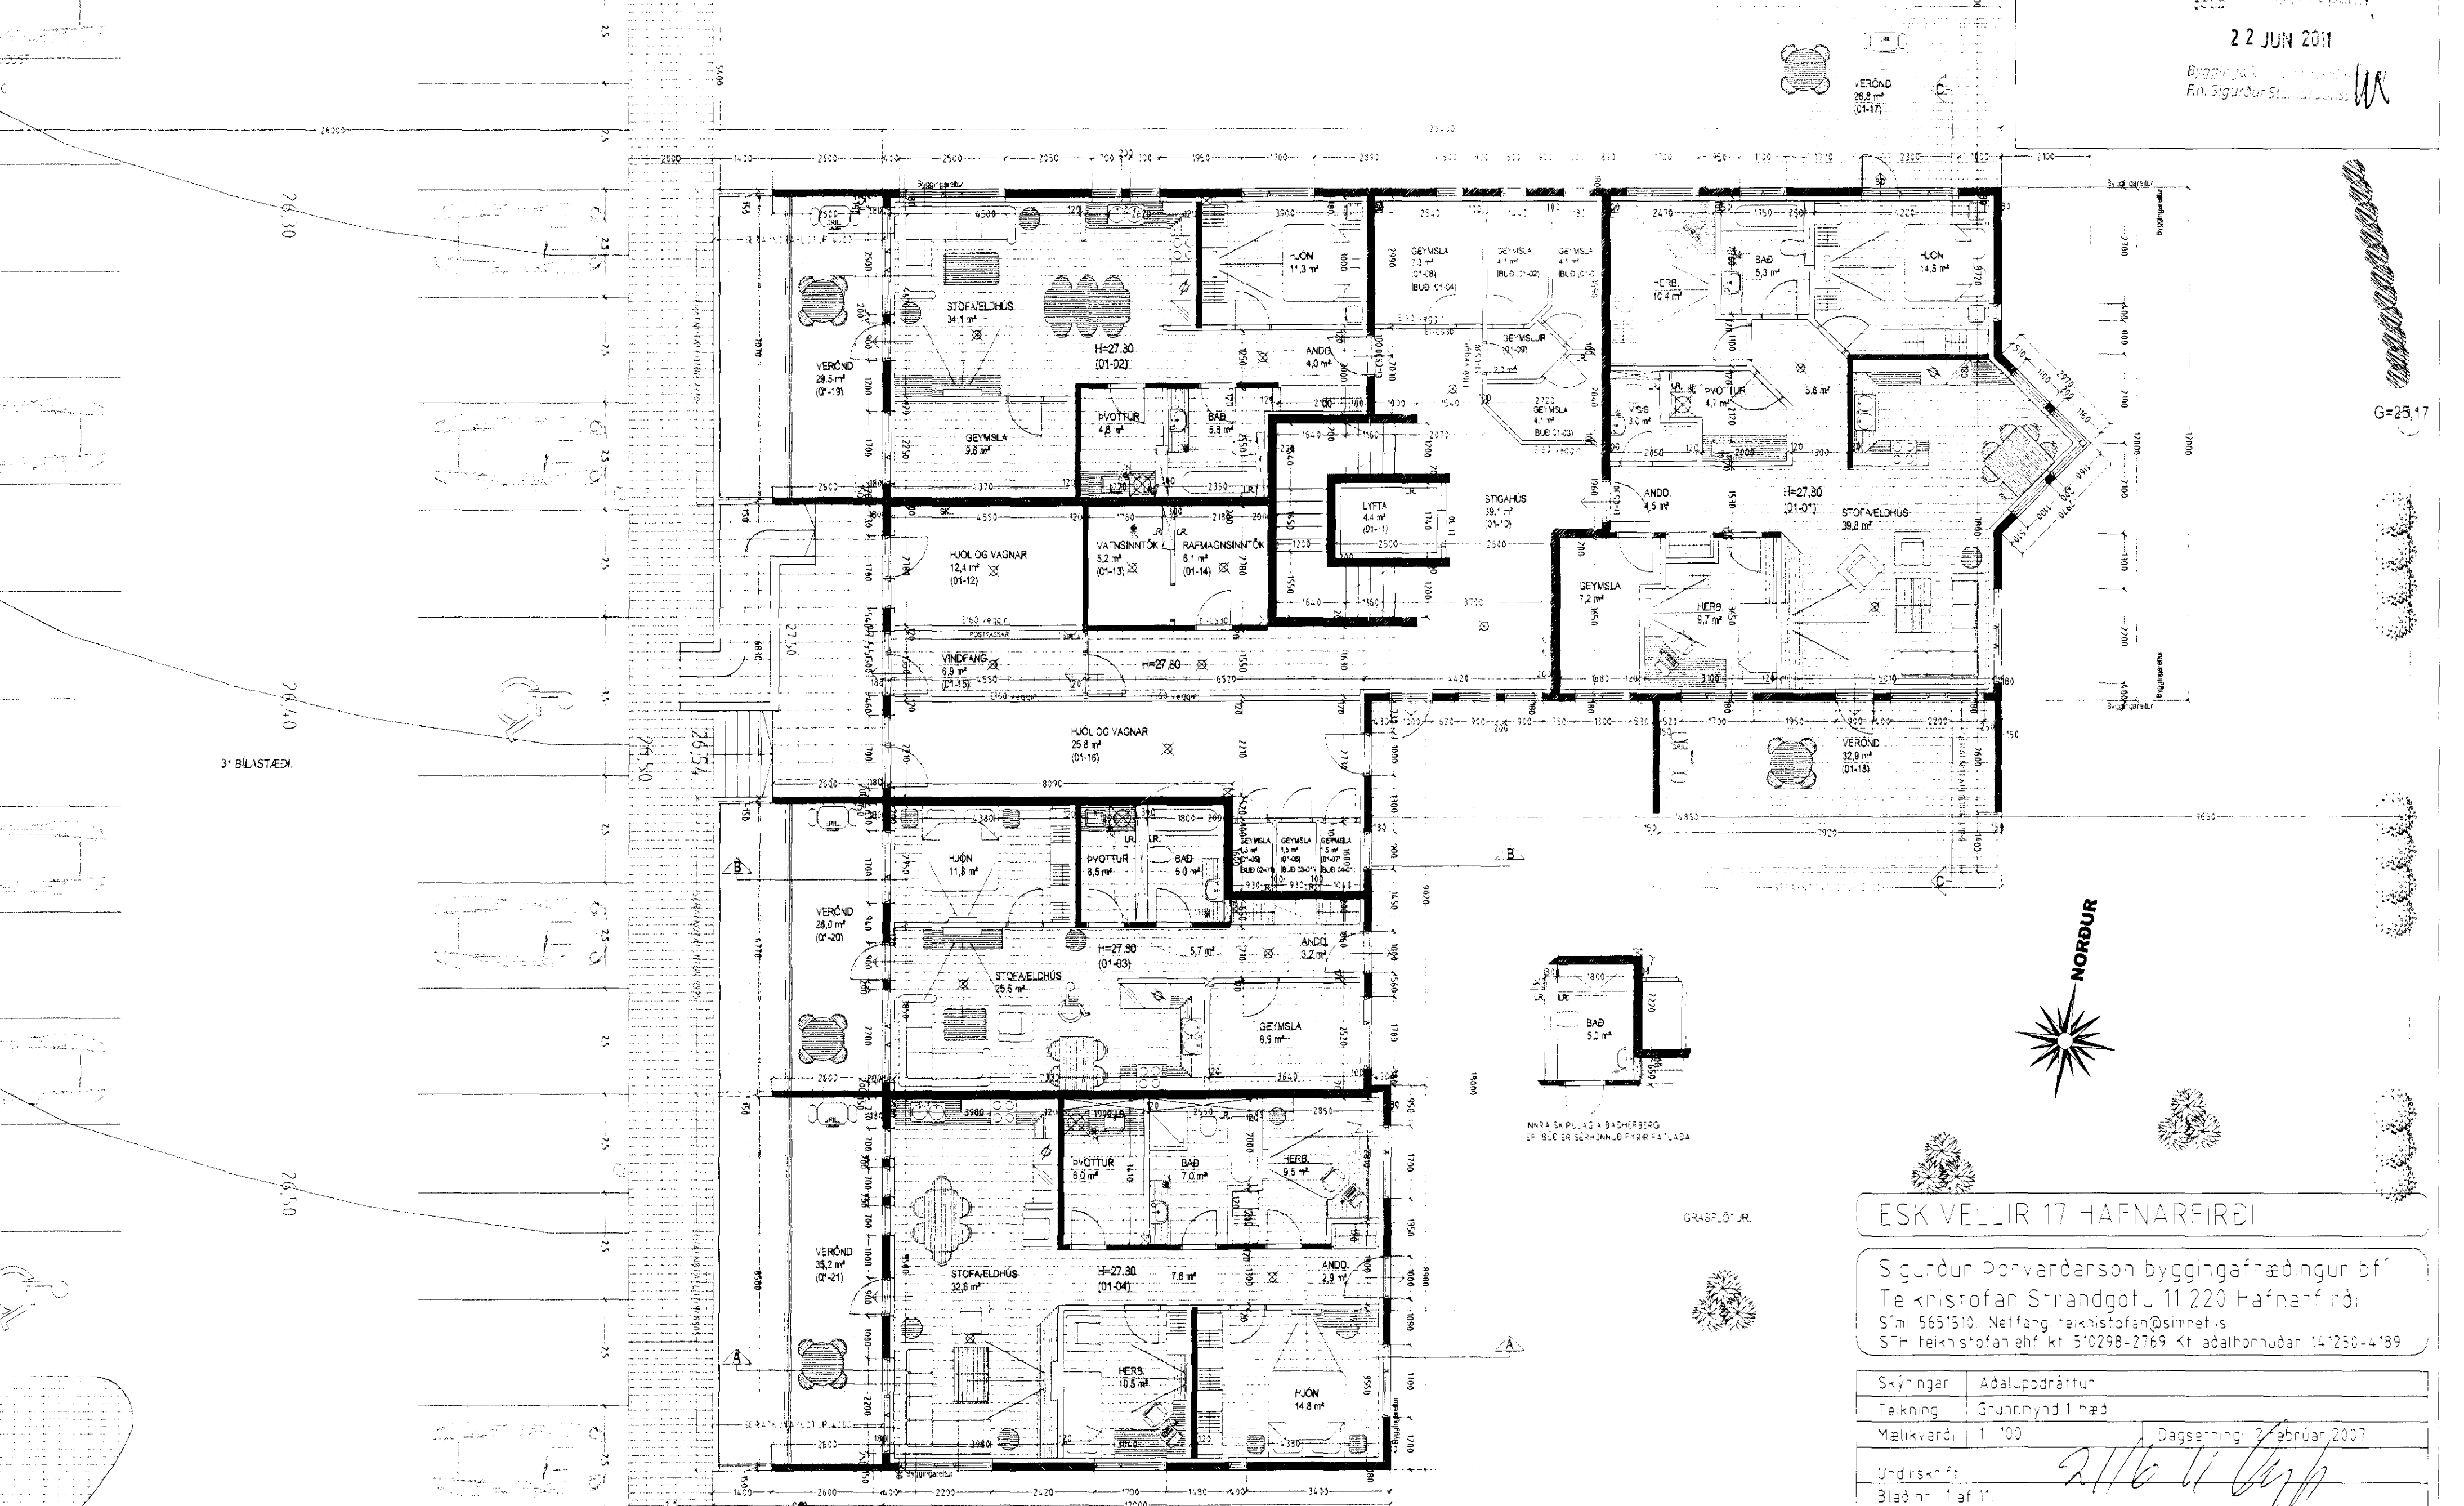

GRUNNMYND 1. HÆÐ MKV. 1:100.

ESKIVELLIR 17 HAFNARFIRÐI

Sigurður Þorvarðarson byggingafræðingur hf
 Teiknistofan Strandgötu 11 220 Hafnarfirði
 Sími 5651510. Netfang teiknistofan@simnet.is
 STH teiknistofan ehf. kt. 510298-2769 Kt aðalhönnuðar 141250-4189

Skýningar	Aðalpodráttur
Teikning	Grunnmynd 1 hæð
Mælikvæði	1:100
Dagsamning	2. febrúar 2007
Undirskrift	<i>21/6/11 Gsp</i>
Blað nr.	1 af 11
Breytt Gerdar reyndarteikningar júní 2011. Hæðarlega rússins leiðrétt.	
Sorggeymslu og aðkomu að húsi braytr ásamt ýmsu snálegu	