



SKURÐUR C-C
 m.kv. 1:100

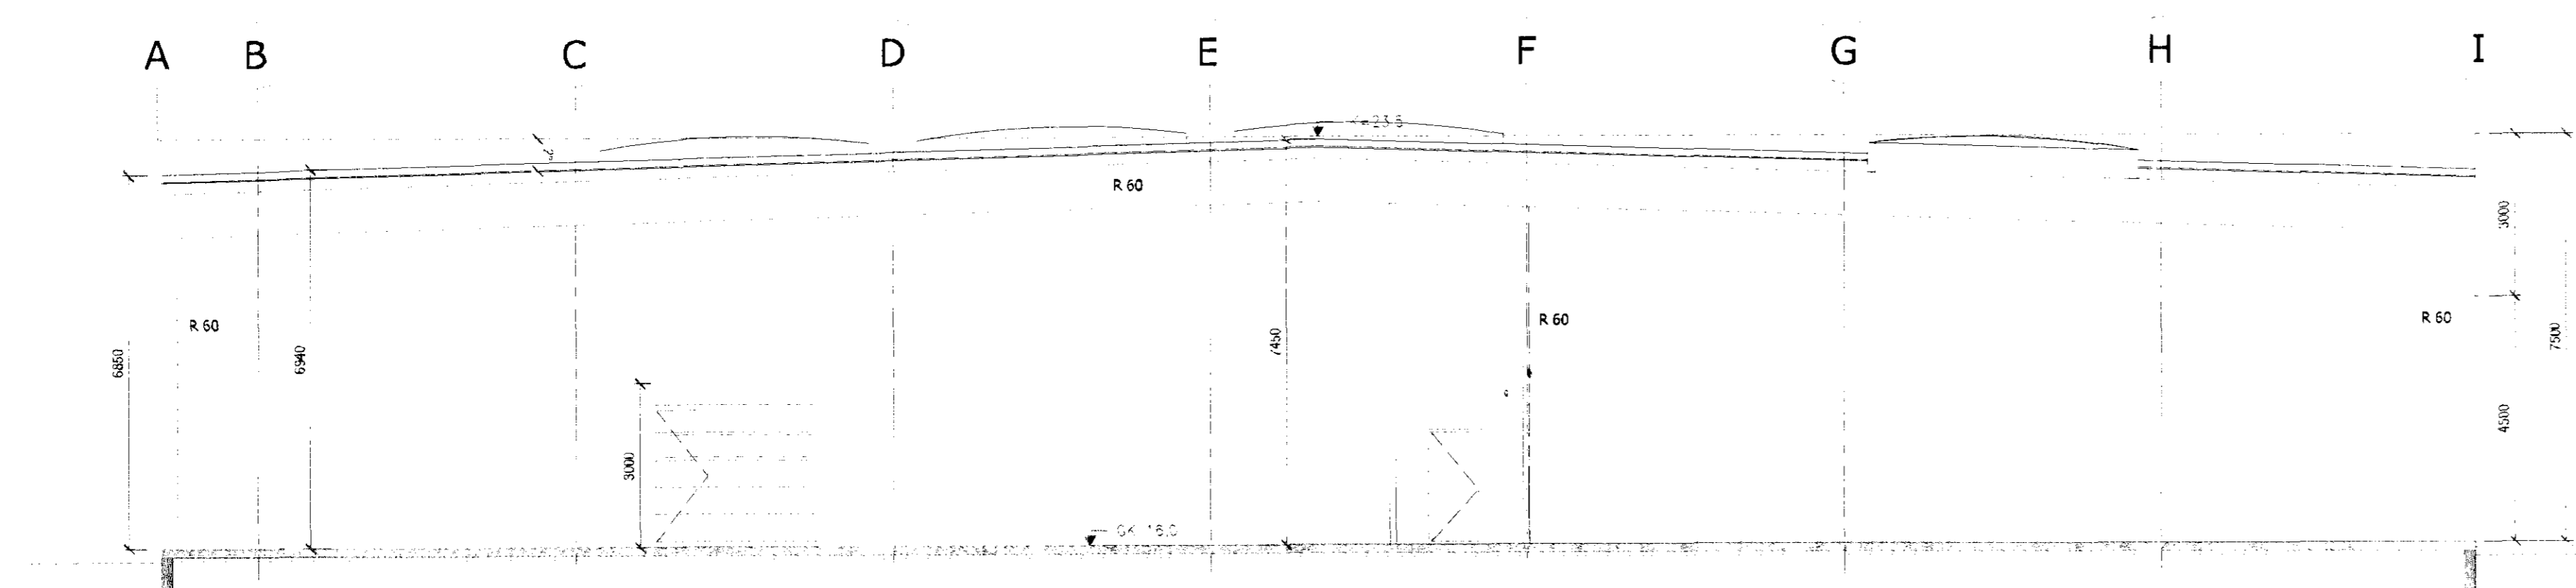

SKURÐUR B-B
 m.kv. 1:100

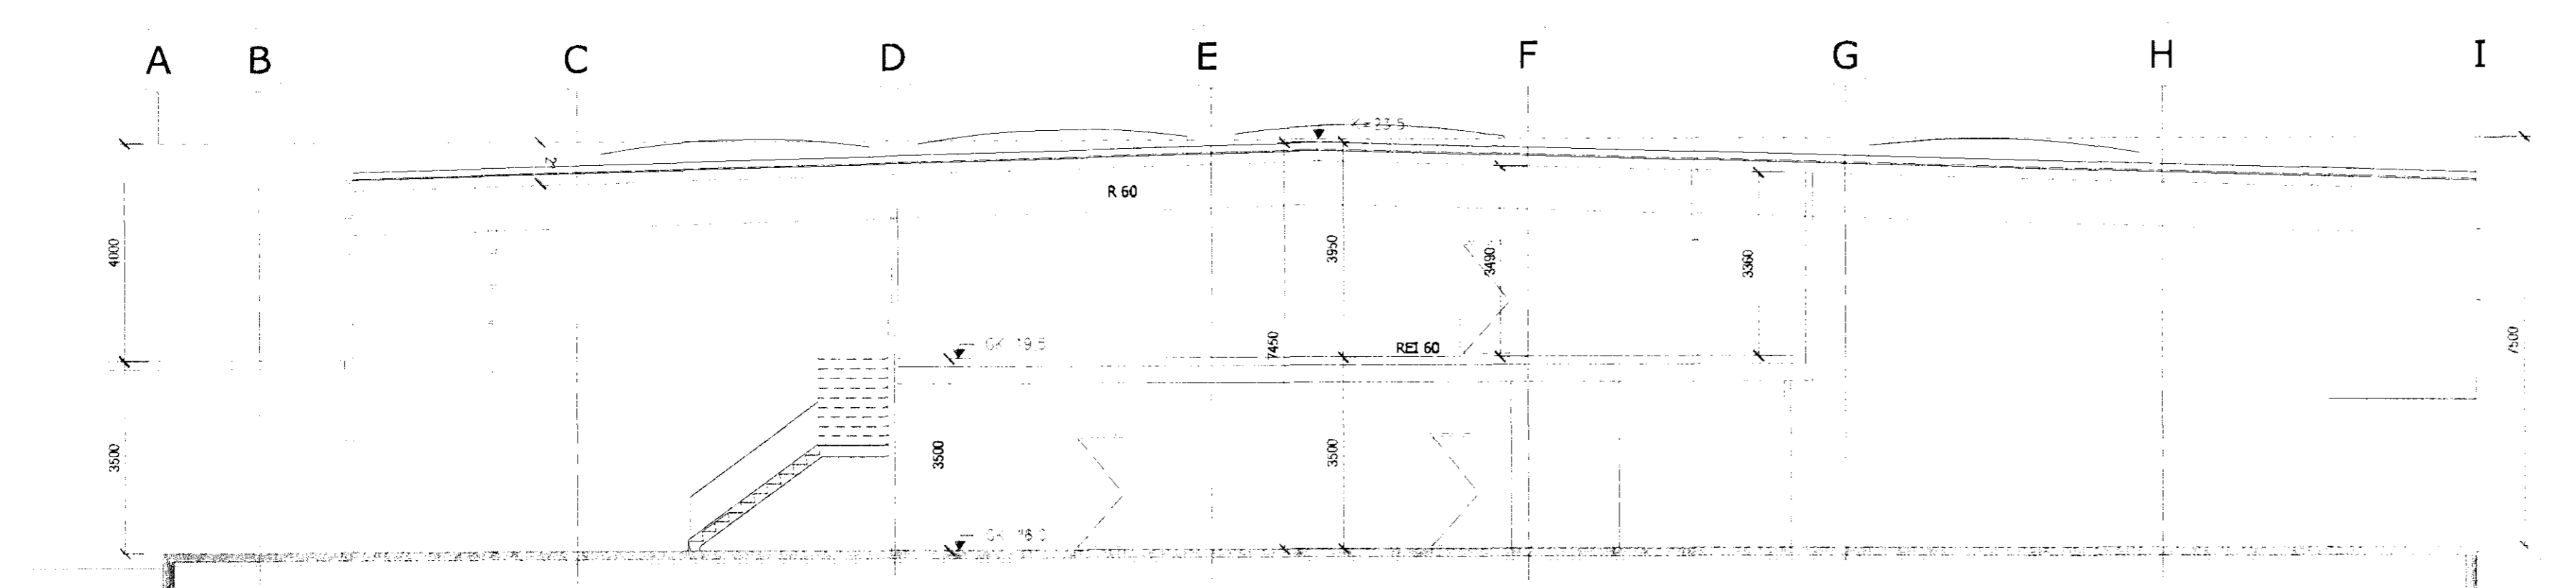

SKURÐUR A-A
 m.kv. 1:100

Úr Gildi

Skýringar:

- HV= Inntak hitaveitu
- VV= Inntak vatnsveitu
- RV= Inntak rafveitu
- S= Inntak síma
- LR= Loftfræst rými
- GN= Niðurfall
- þN= Þakniðurfall

- Björgunarrop
- Veggir og hæðaskil með merktri brunamótstöðu.
- Hurðir og gluggar með merktri brunamótstöðu.
- Stjórnstöð brunaviðvörðunarkerfis

Yfirfarið af
 brunahönnuði
BEFLA
 VERKFRÆÐISBYGGI

Nr	Dags	Breyting	Breytt
A	15.03.10	Breyting á innvi rýmum	BE
B			

Brynjar Einarsson
 141265 - 4829 Byggingafræðingur þf / MBA
 Lúðal 35, 109 Reykjavík
 Sími: 892 3603
 Vefsiðla: brynjari@brynjari.is
 VSK Númer: 7962

Verk:
Selhella 5, Hafnarfjörður

Tekning:
Sneiðingar - A005

Mannafélag: **BE/HMBE** Samg: **BE** Tölvafr: **1 : 100** Málkefni:
 Útgefning: **28.02.2011** Útgefið: **13.11 2007**