


ESKIVELLIR 17 HAFNARFIRÐI.

Samþykkt þann
 22 JUN 2011
 Byggingaábyrgingarmáttur
 Ríkisgæddur Steinnur Jónsson



G=26.40
 G=26.32 G=26

ÚTLIT SUÐUR MKV. 1:100.

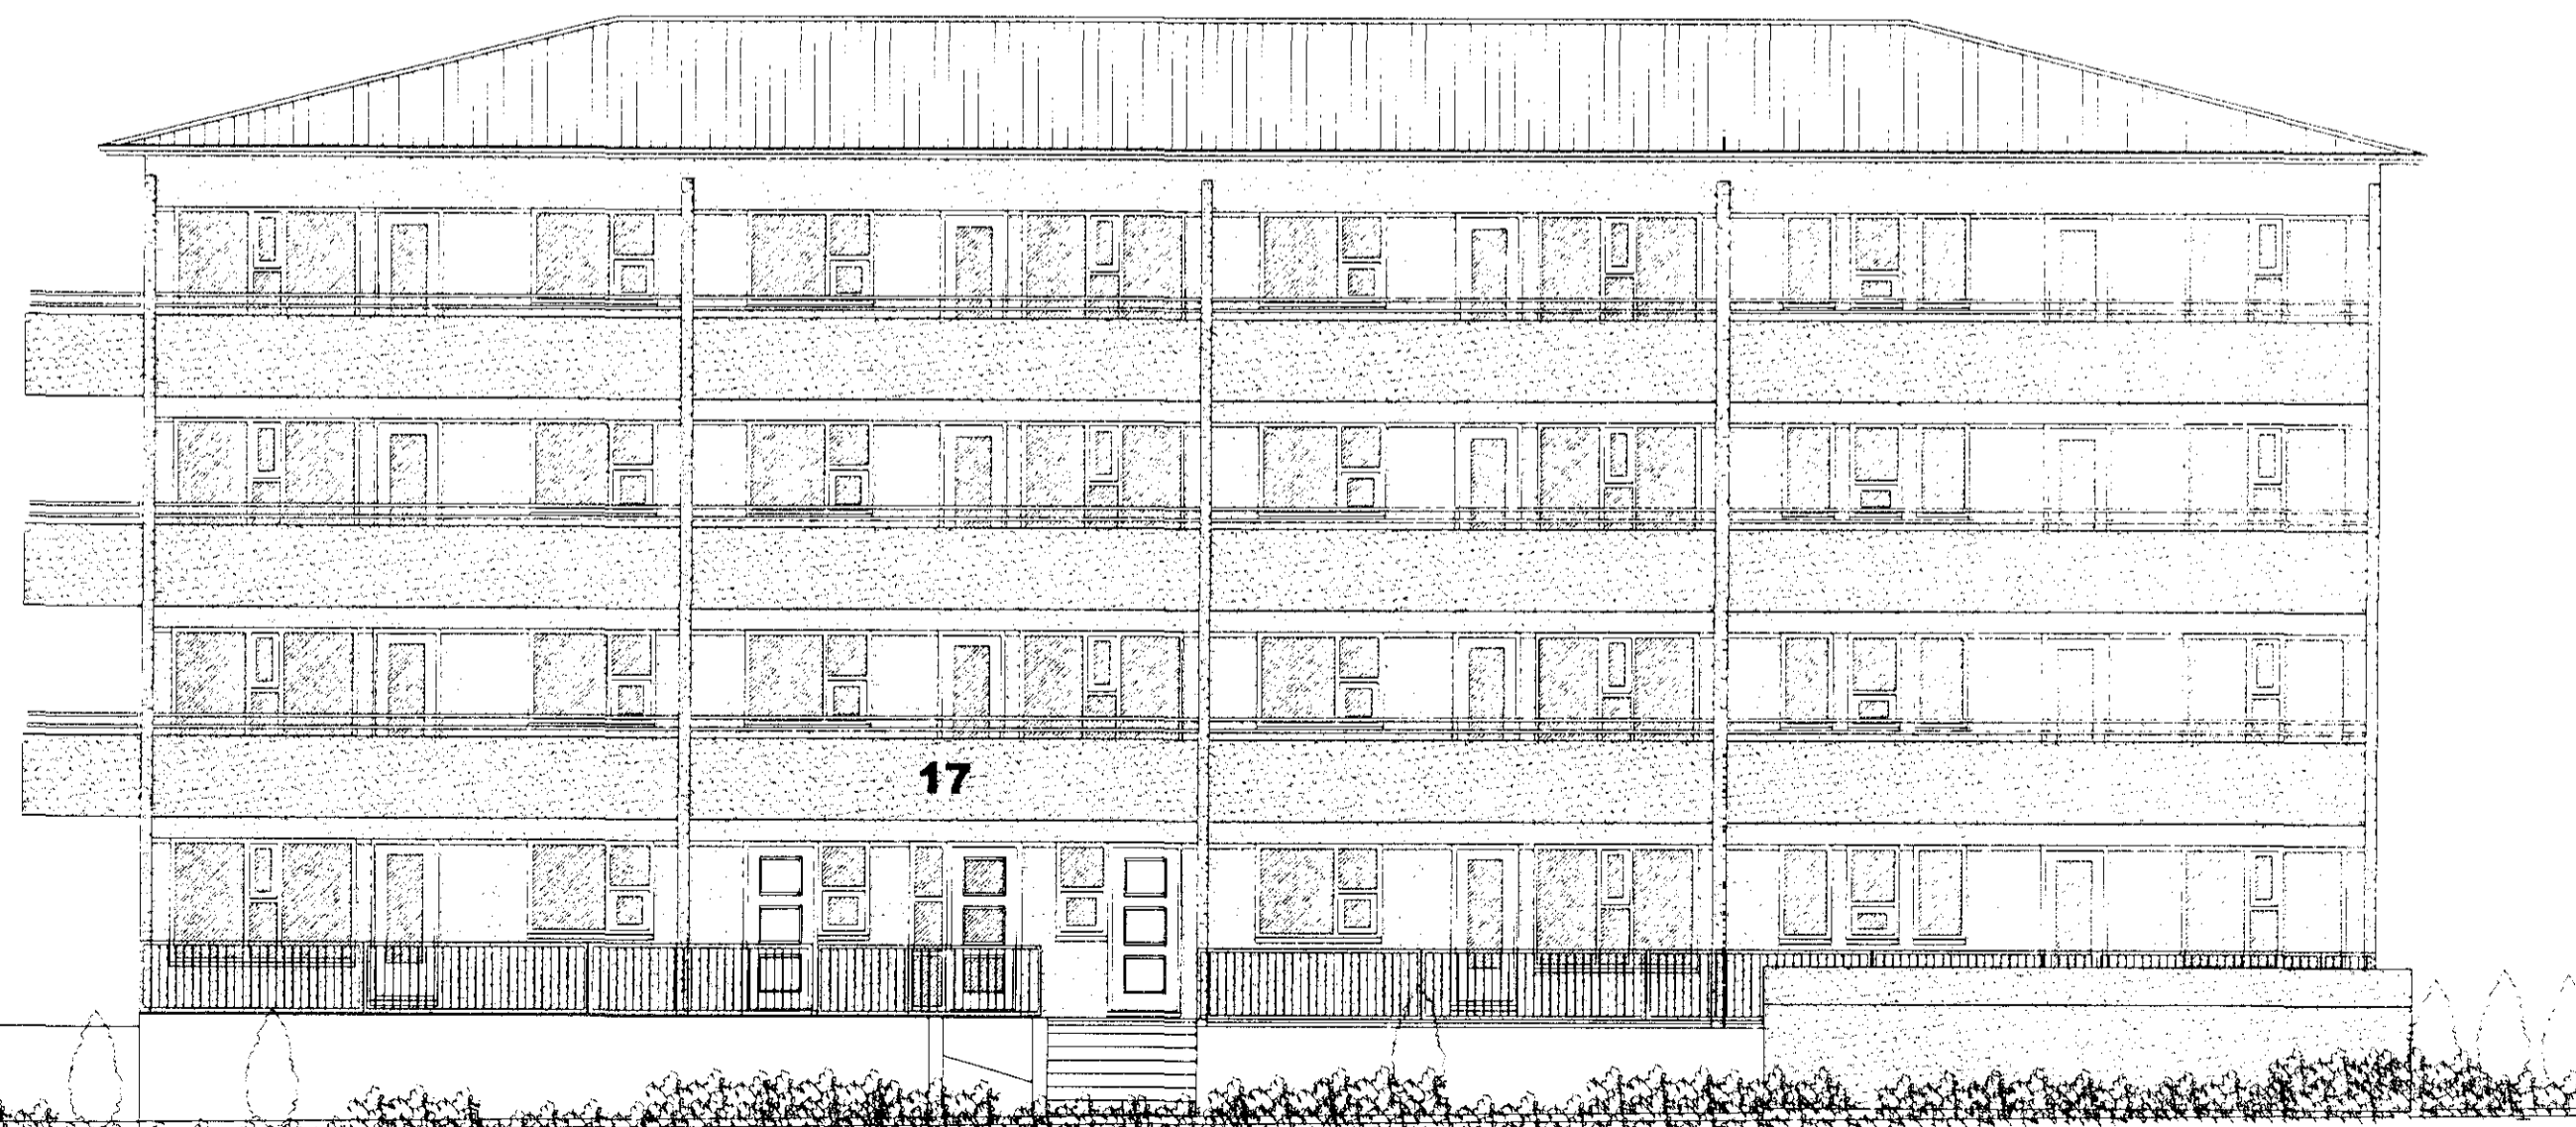

ÚTLIT VESTUR MKV. 1:100.

ESKIVELLIR 17 HAFNARFIRÐI

Sigurdur Þorvandarson byggingafræðingur b.í.
 Teiknistofan Strandgötu 11 220 Hafnarfirði.
 Sími 5651510. Netfang teiknistofan@simnet.is
 STH teiknistofan ehf. Kt. 510298-2759 Kt. ada.honnudar 41250-4189

Skýringar	Aðaluppdráttur
Teikning	Útlit suður & vestur
Málkvæð	1:100
Útdráttur	Dagsetning 2. febrúar 2011
Blátt	21/6/11
Þreytt	Gerdar reyndartekningar júní 2011 hæðarlega hússins íe drátt.
	Skrággjafslu og aðkomu að húsi þreytt ásamt ýmsu smáegu.

25.47 G=25.56