


ESKIVELLIR 17 HAFNARFIRÐI.

Samþykkt þann

22 JUN 2011

Byggingarfræðingur
F.n. Sigurður Steinar Jónsson

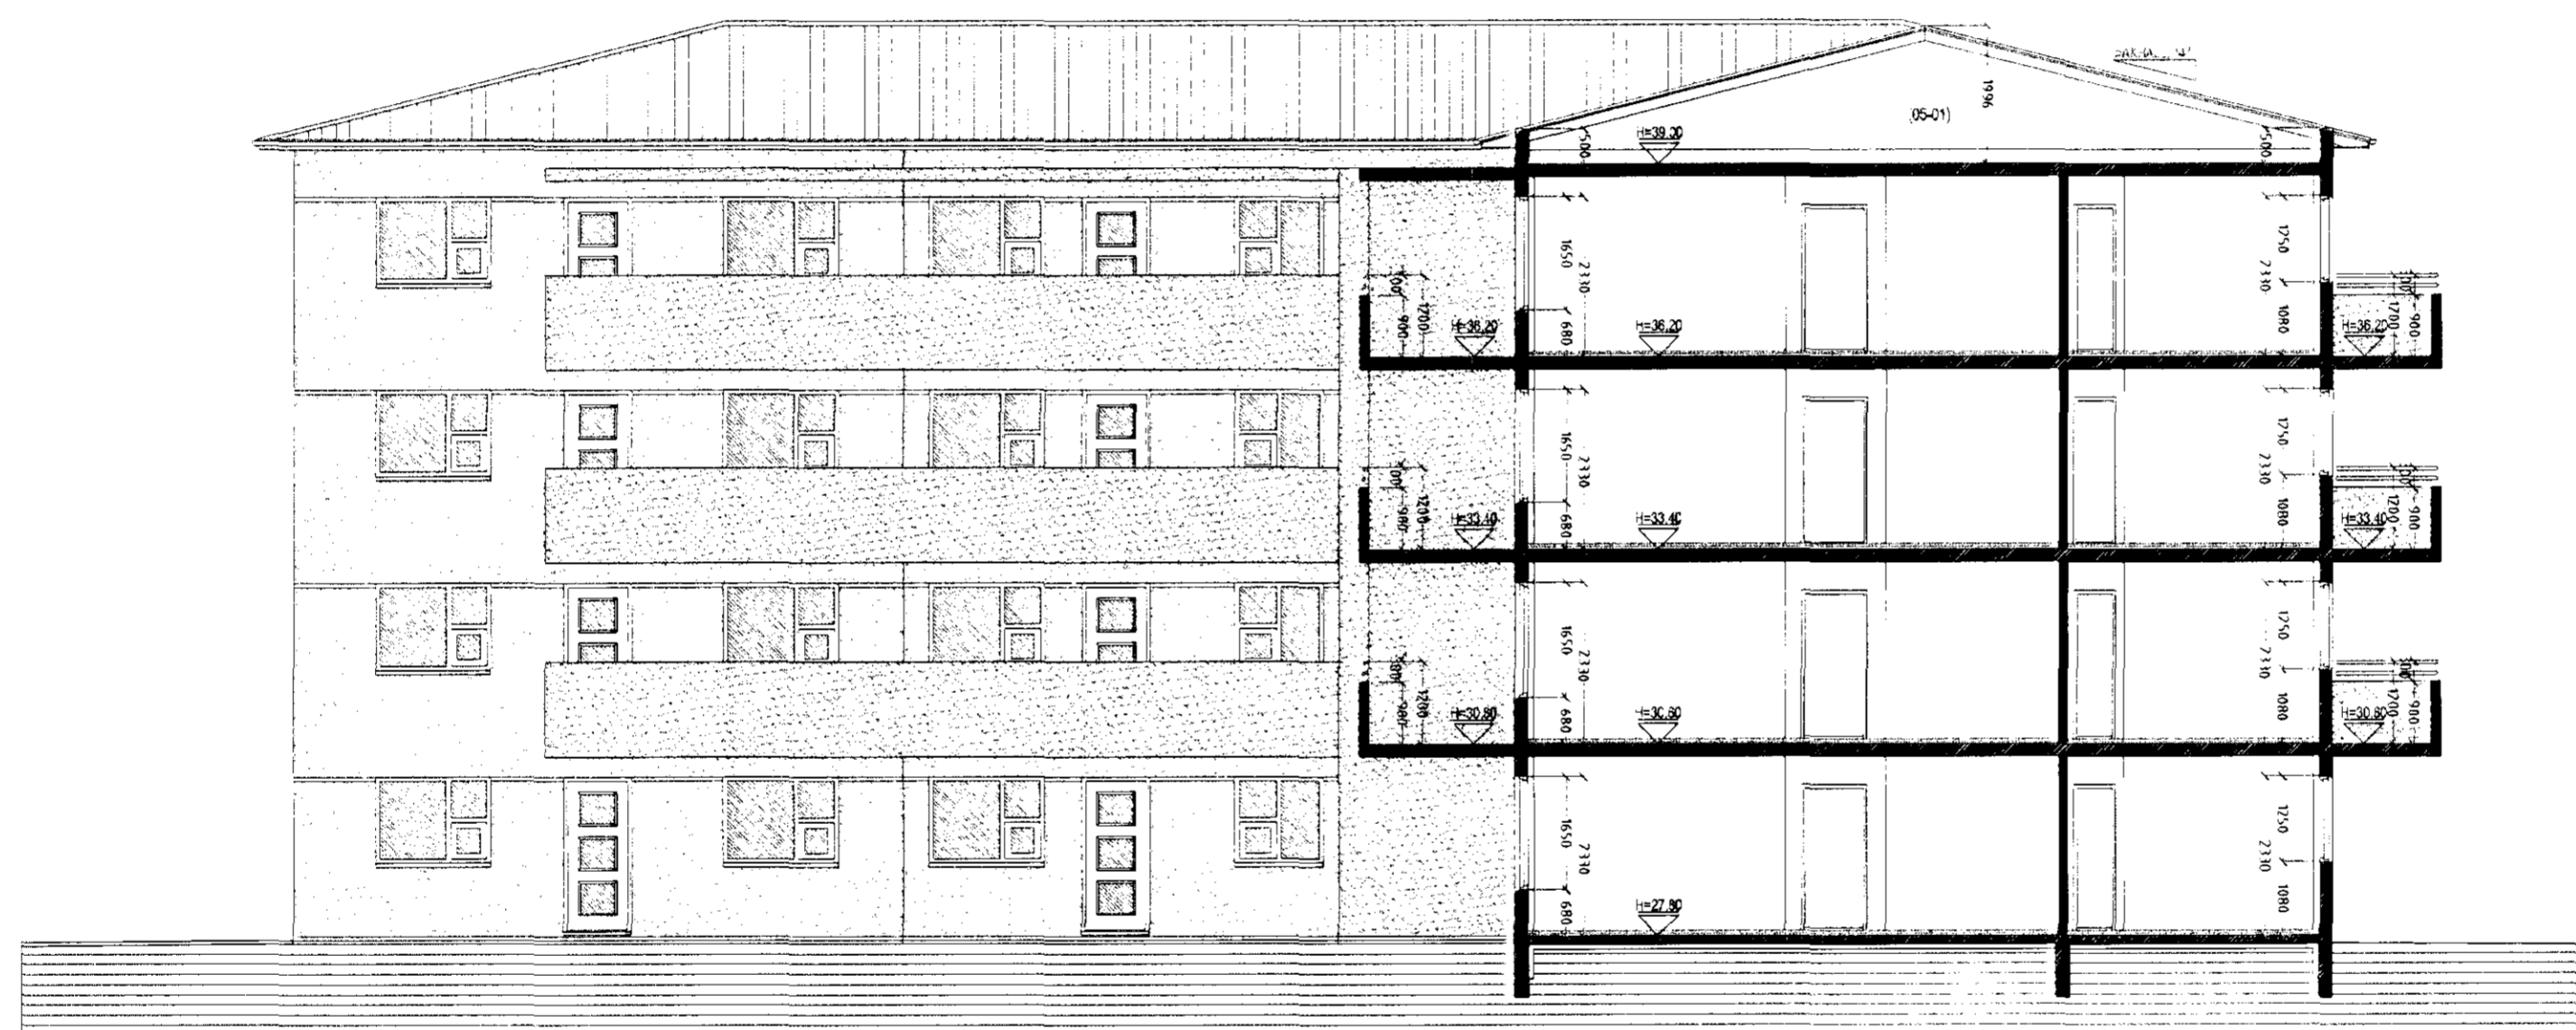

SNID C-C MKV. 1:100.

ESKIVELLIR 17 HAFNARFIRÐI.

Sigurður Þorvarðarson byggingafræðingur b.f.
Teiknistofan Strandgötu 1 220 Hafnarfirði
Sími: 5651510 Netfang: teiknistofan@simnet.is
STH: teiknistofan ehf. kt. 510298-2769 Kt. aðalhönnuðar: 141250-4189

Skýringar:	Aðaluppdráttur
Teikning:	Snid C-C
Mækkvæði:	1:100
Dagsetning:	2. febrúar 2007
Undirskrift:	<i>Sigurður Þorvarðarson</i>
Blad n°:	6 af 11
Þreytt:	Gerdar reyndarteikningar í júní 2011 hæðartéga hússins le órétt.
	Sorggeymslu og aðkomu að húsi þreytt ásamt ýmsu smálegu.