
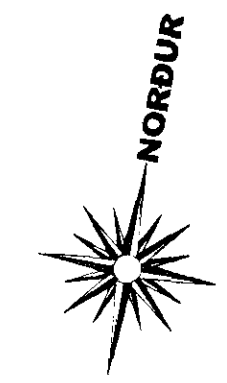


ESKIVELLIR 17 HAFNARFIRÐI.

Samþykkt þann
 22 JUN 2011
 Byggingafræðingur
 F.h. Sigurður Steinursson

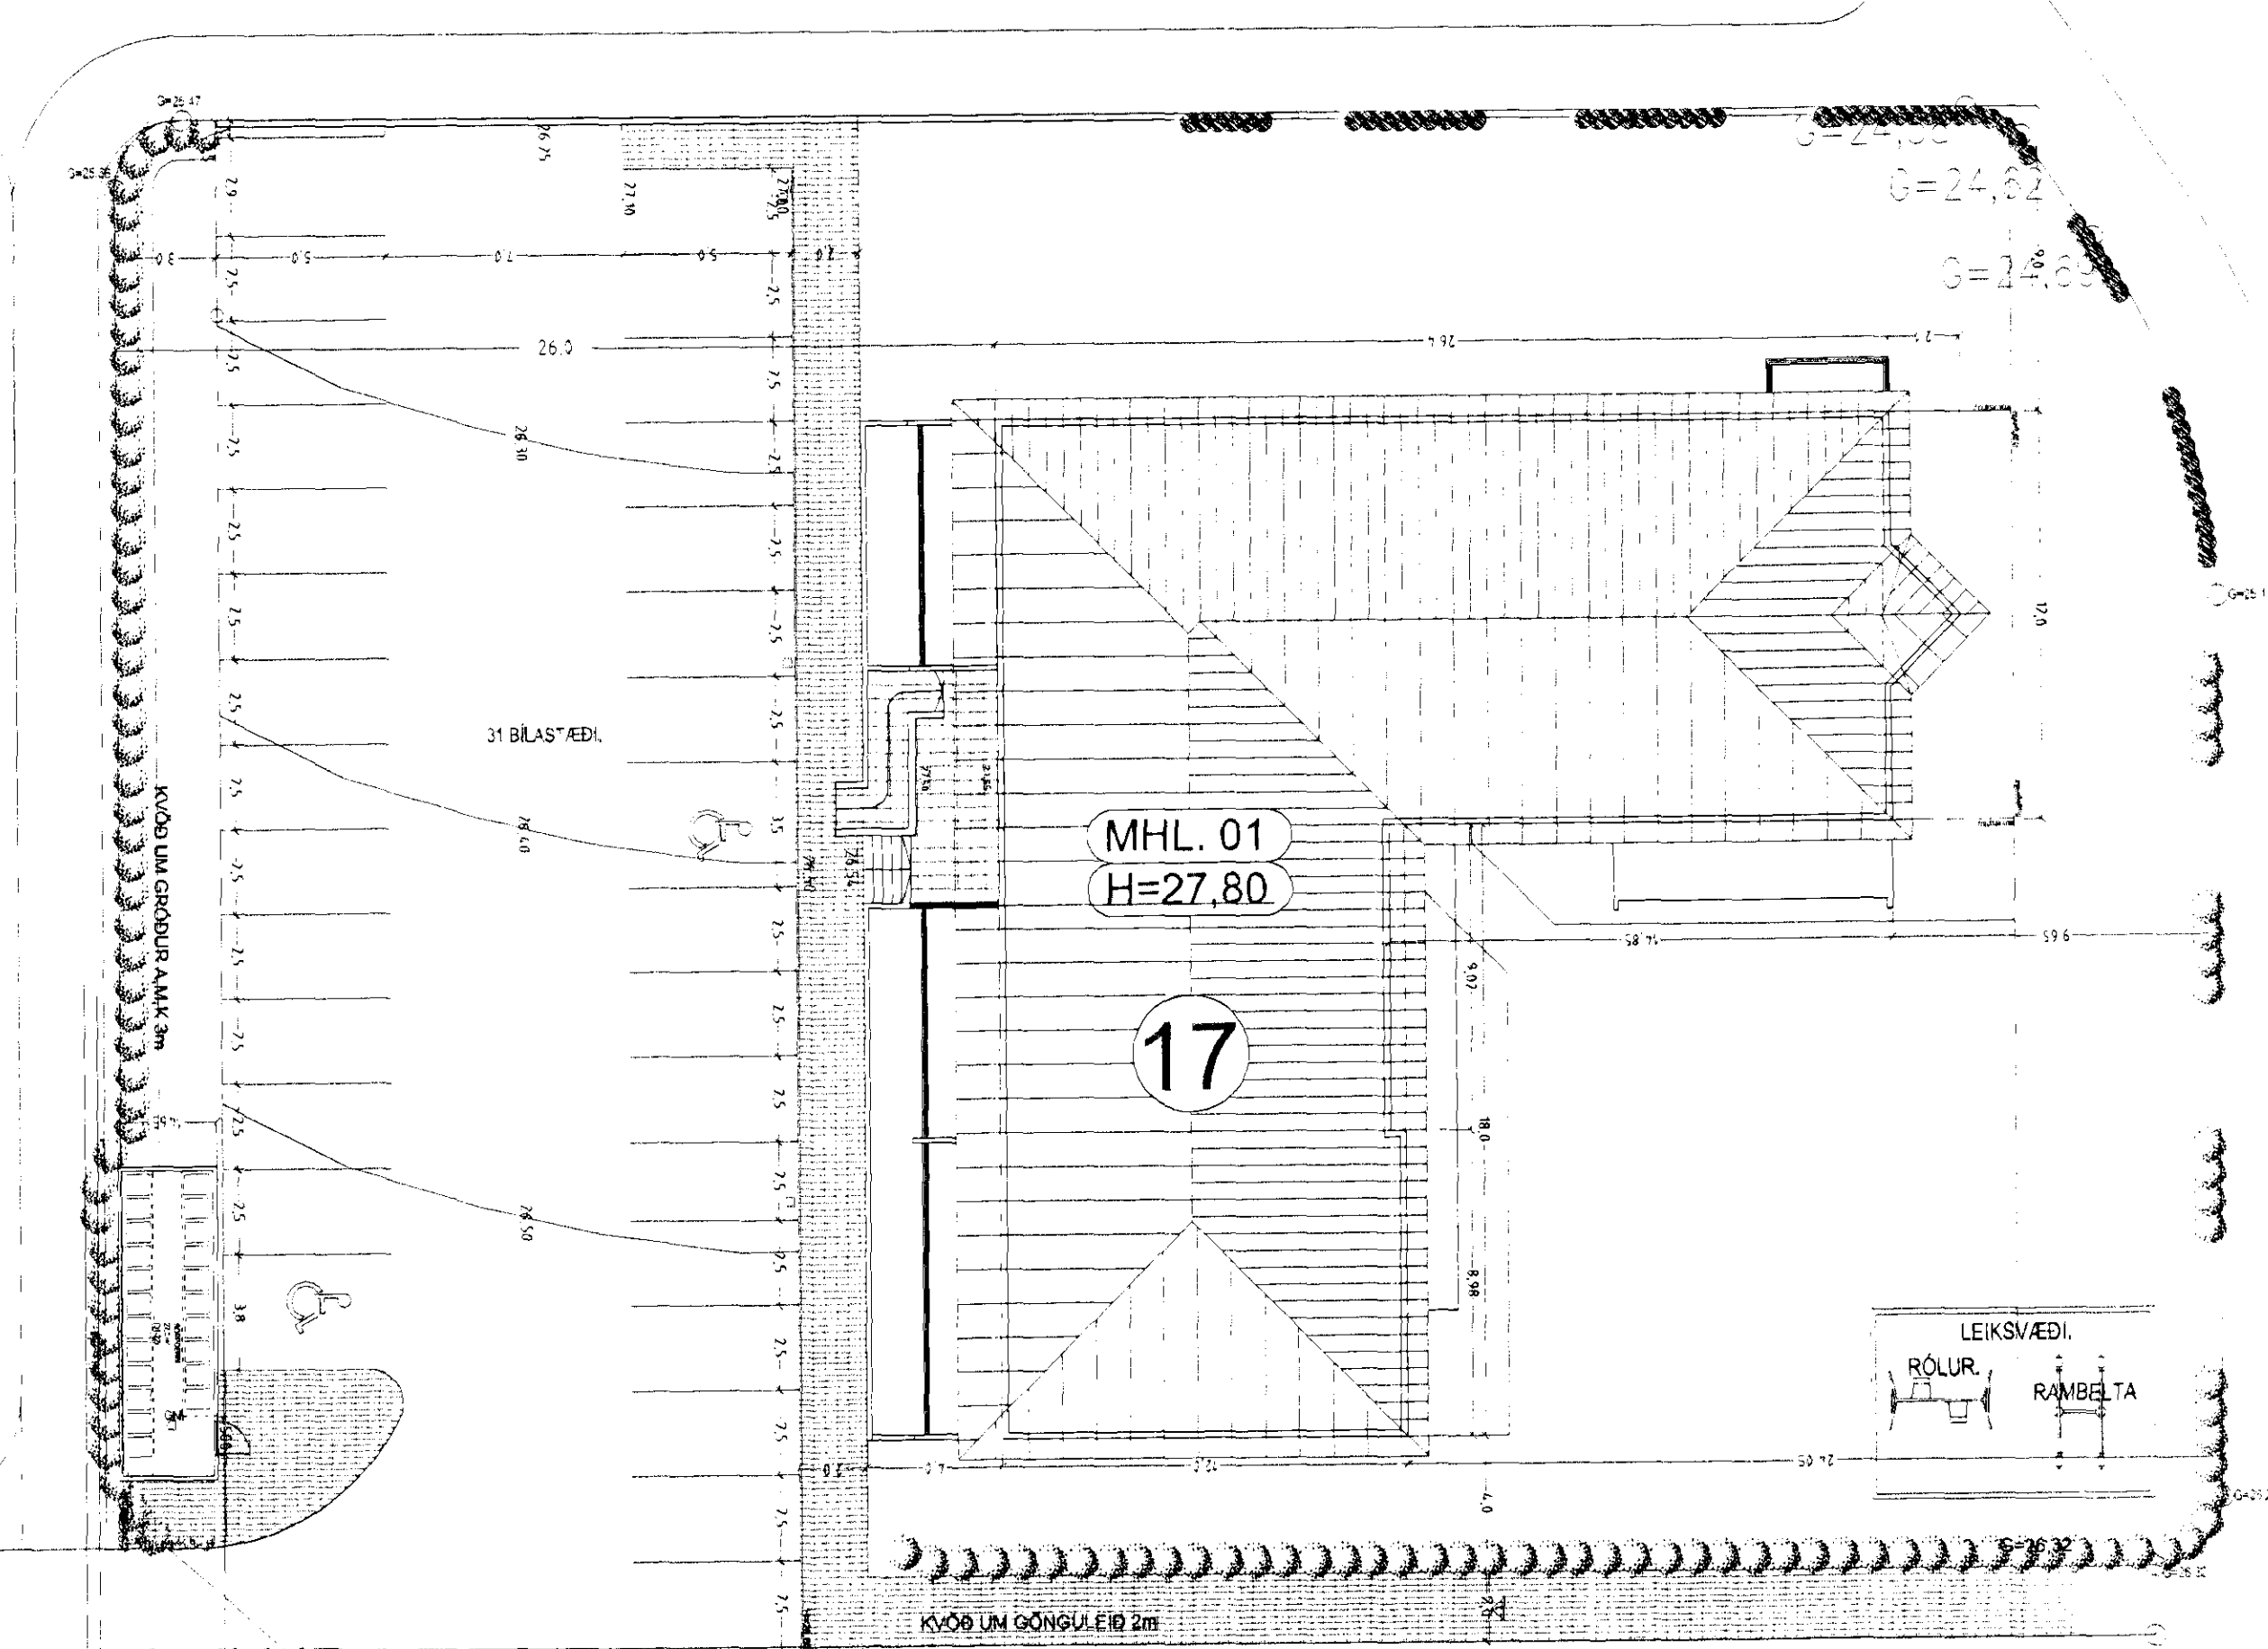

ESKIVELLIR

LÓÐARMYND MKV. 1:200.

ESKIVELLIR 17 HAFNARFIRÐI

Sigurður Þorvarðarson byggingafræðingur b.é.
 Teiknistofan Strandgötu 11 220 Hafnarfirði
 Sími 5651510. Netfang teiknistofan@simnet.is
 Sími teiknistofan ehf. kt. 510298-2769 K* aðalhönnuðar 141250-4189

Skýringar	Aðaluppdráttur
Teikning	Lóðarmynd
Mætkvæði	1:200
Dagsetning	2. febrúar 2007
Undirskrift	<i>Sigurður Þorvarðarson</i>
Bláð nr.	9 af 11
Breytt	Gerðar reyndartekningar í júní 2011, hæðar, ega hússins, leðrétt.
	Sorpgæmslu og aðkomu að húsi breytt ásamt ýmsu smálegu