Afstöðumynd Klukkuberg 26

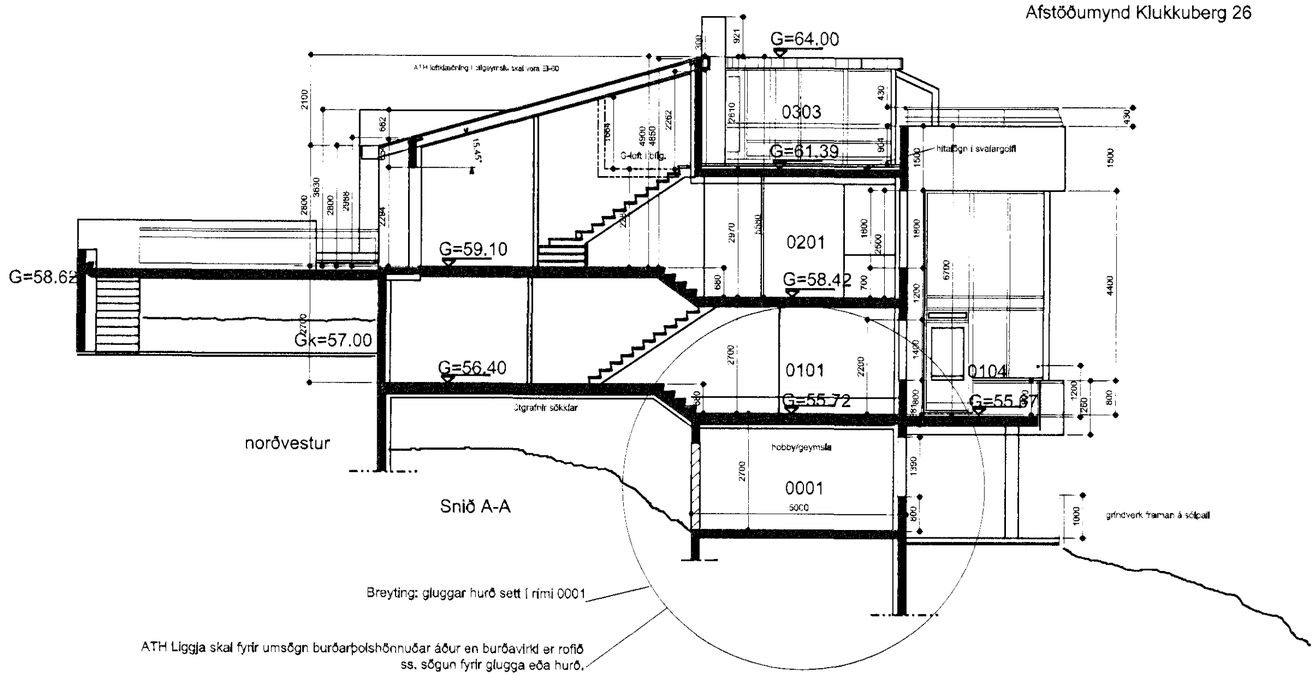

Snið A-A

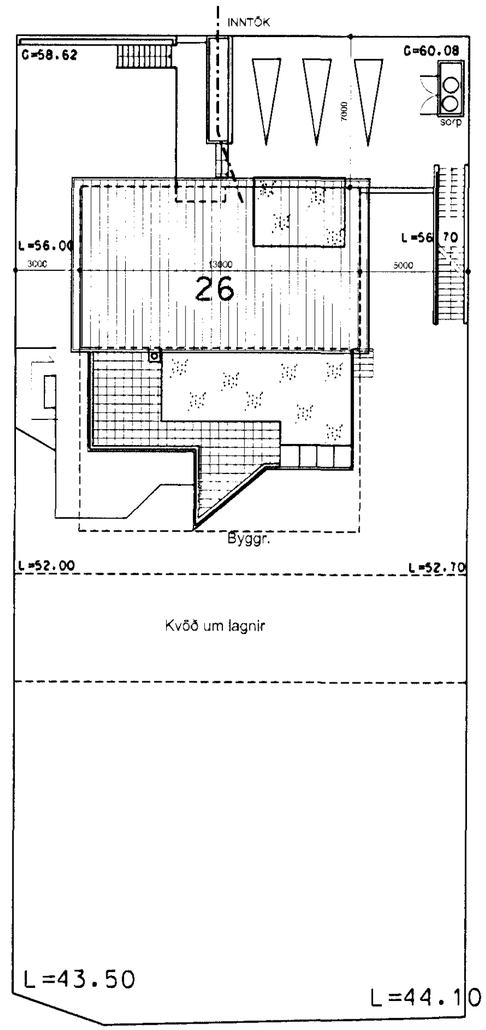

Lóðarmynd mkv.1:200

Skýringar:

Sótt er um leyfi byggingarnefndar að breyta útlitl Klukkuberg 26 sem er þegar byggt hús.
Um er að ræða að gera 3 glugga og hurð á suðurhlið í rými 0001.
Rými 0001 verður innréttað sem fjölskylduherbergi og geymsla í stað eingöngu
geymsla áður. Engin stækkun er gerð á húsinu.

R á teikningu táknar reykskynjara.
lr á teikningu táknar veiræna loftræstingu
nf á teikningu táknar gólfniðurfall, staðsettning ákvarðast á lagnateikningu.

ATH Liggja skal fyrir umsögn burðarþolshönnuðar áður en burðavirki er rofið
ss. sögun fyrir glugga, hurðir eða niðurbrot steyptra veggja.

Samþykkt þann
06 JUL 2011
Byggingarfulltrúinn í Hafnarfirði
Ritari Jarfúar Steinar Jónsson

dags. 20.04.2010

Eyjólfur Bragason arkitekt fal
GSM: 8975462 , e-mail: eybjark@internet.is kt: 190253-5389

verkheiti
Klukkuberg 26

Afstöðumynd
Snið A-A

mælikvarði
1:100

verknr. 379