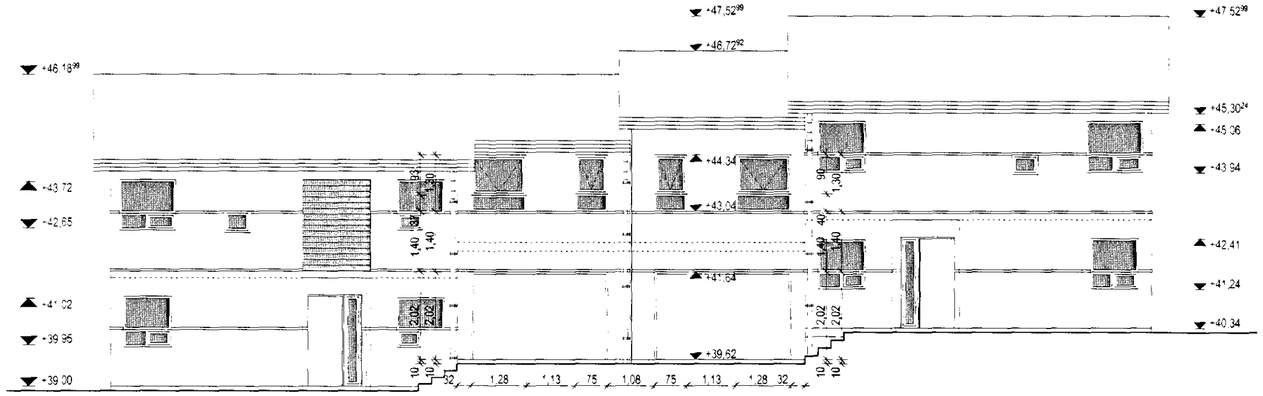

NORÐURHLIÐ

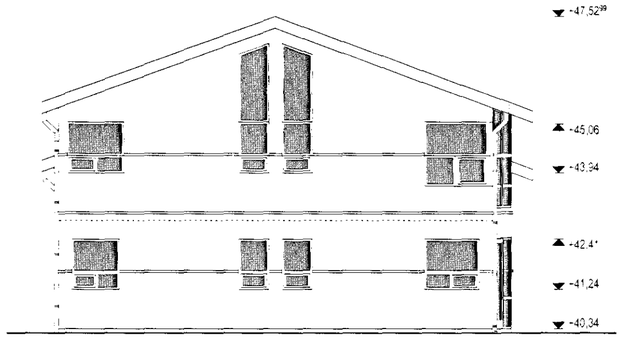

VESTURHLIÐ

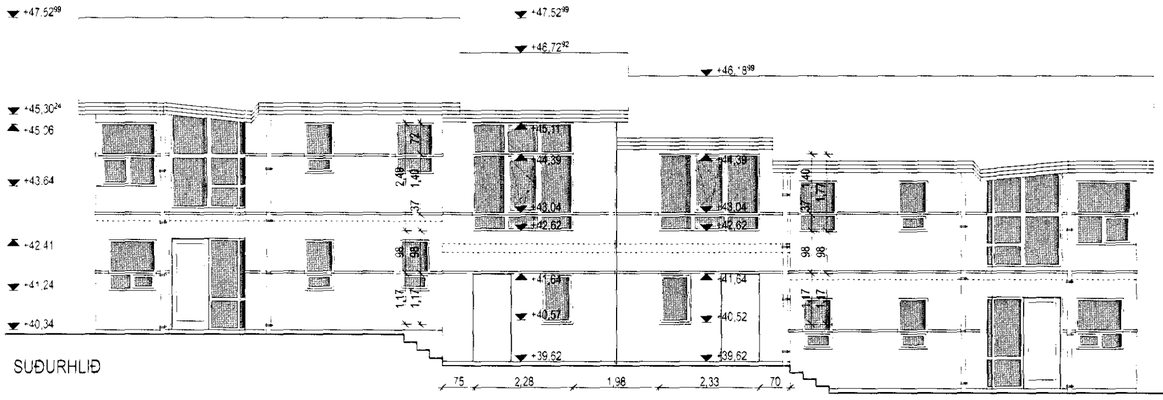

SUÐURHLIÐ

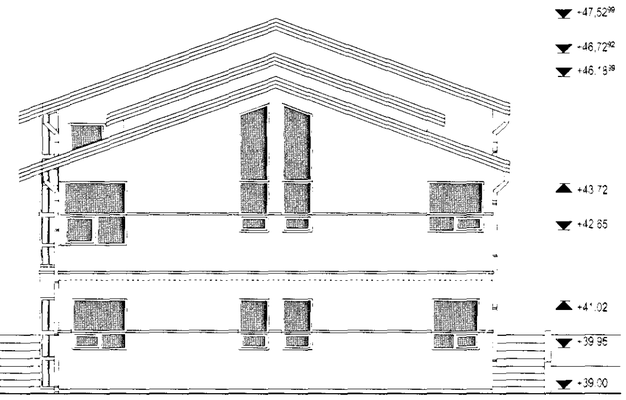

AUSTURHLIÐ

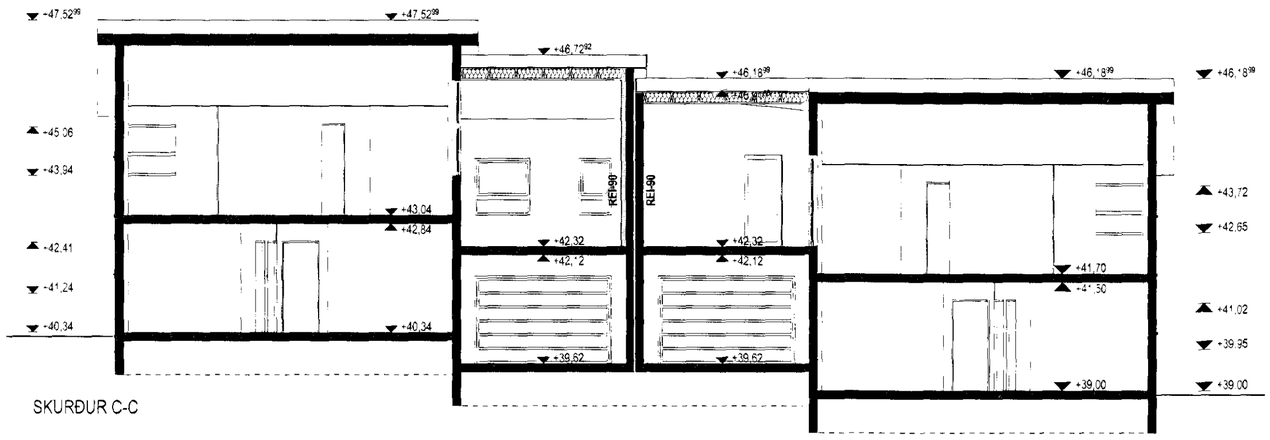

SKURÐUR C-C

Samþykkt þann
13 JUL 2011
Byggingafulltrúinn
F.h. Sigurður Steinar Jónsson

SKIPULAGS- ARKITEKTA- OG VERKFRÆÐISTOFAN ehf.
Garðastræti 17,
101, Reykjavík
kt:701294-8909
sími: (+354) 561-6577
fax: (+354) 561-6571
skipark@skipark.is

Hönnun:
Gestur Ólafsson
081241-4499
Zoltán Vilmos Horváth
230476-5439

Verk: Efstahlið 7-9. Hafnarfirði	Verknúmer: 031
Teikning: HLIÐAR, SKURÐIR	Kvarði: 1:100
Hönnunarstig: BYGGINGARTEIKNING	Dags: 25. 01. 2010
Breytt: 2010. 03. 16. - hækkun á þaki 2011. 06. 22. - reyndarteikning	Teikn: E-03