



GRUNNMYND AF KJALLARA . 1:50

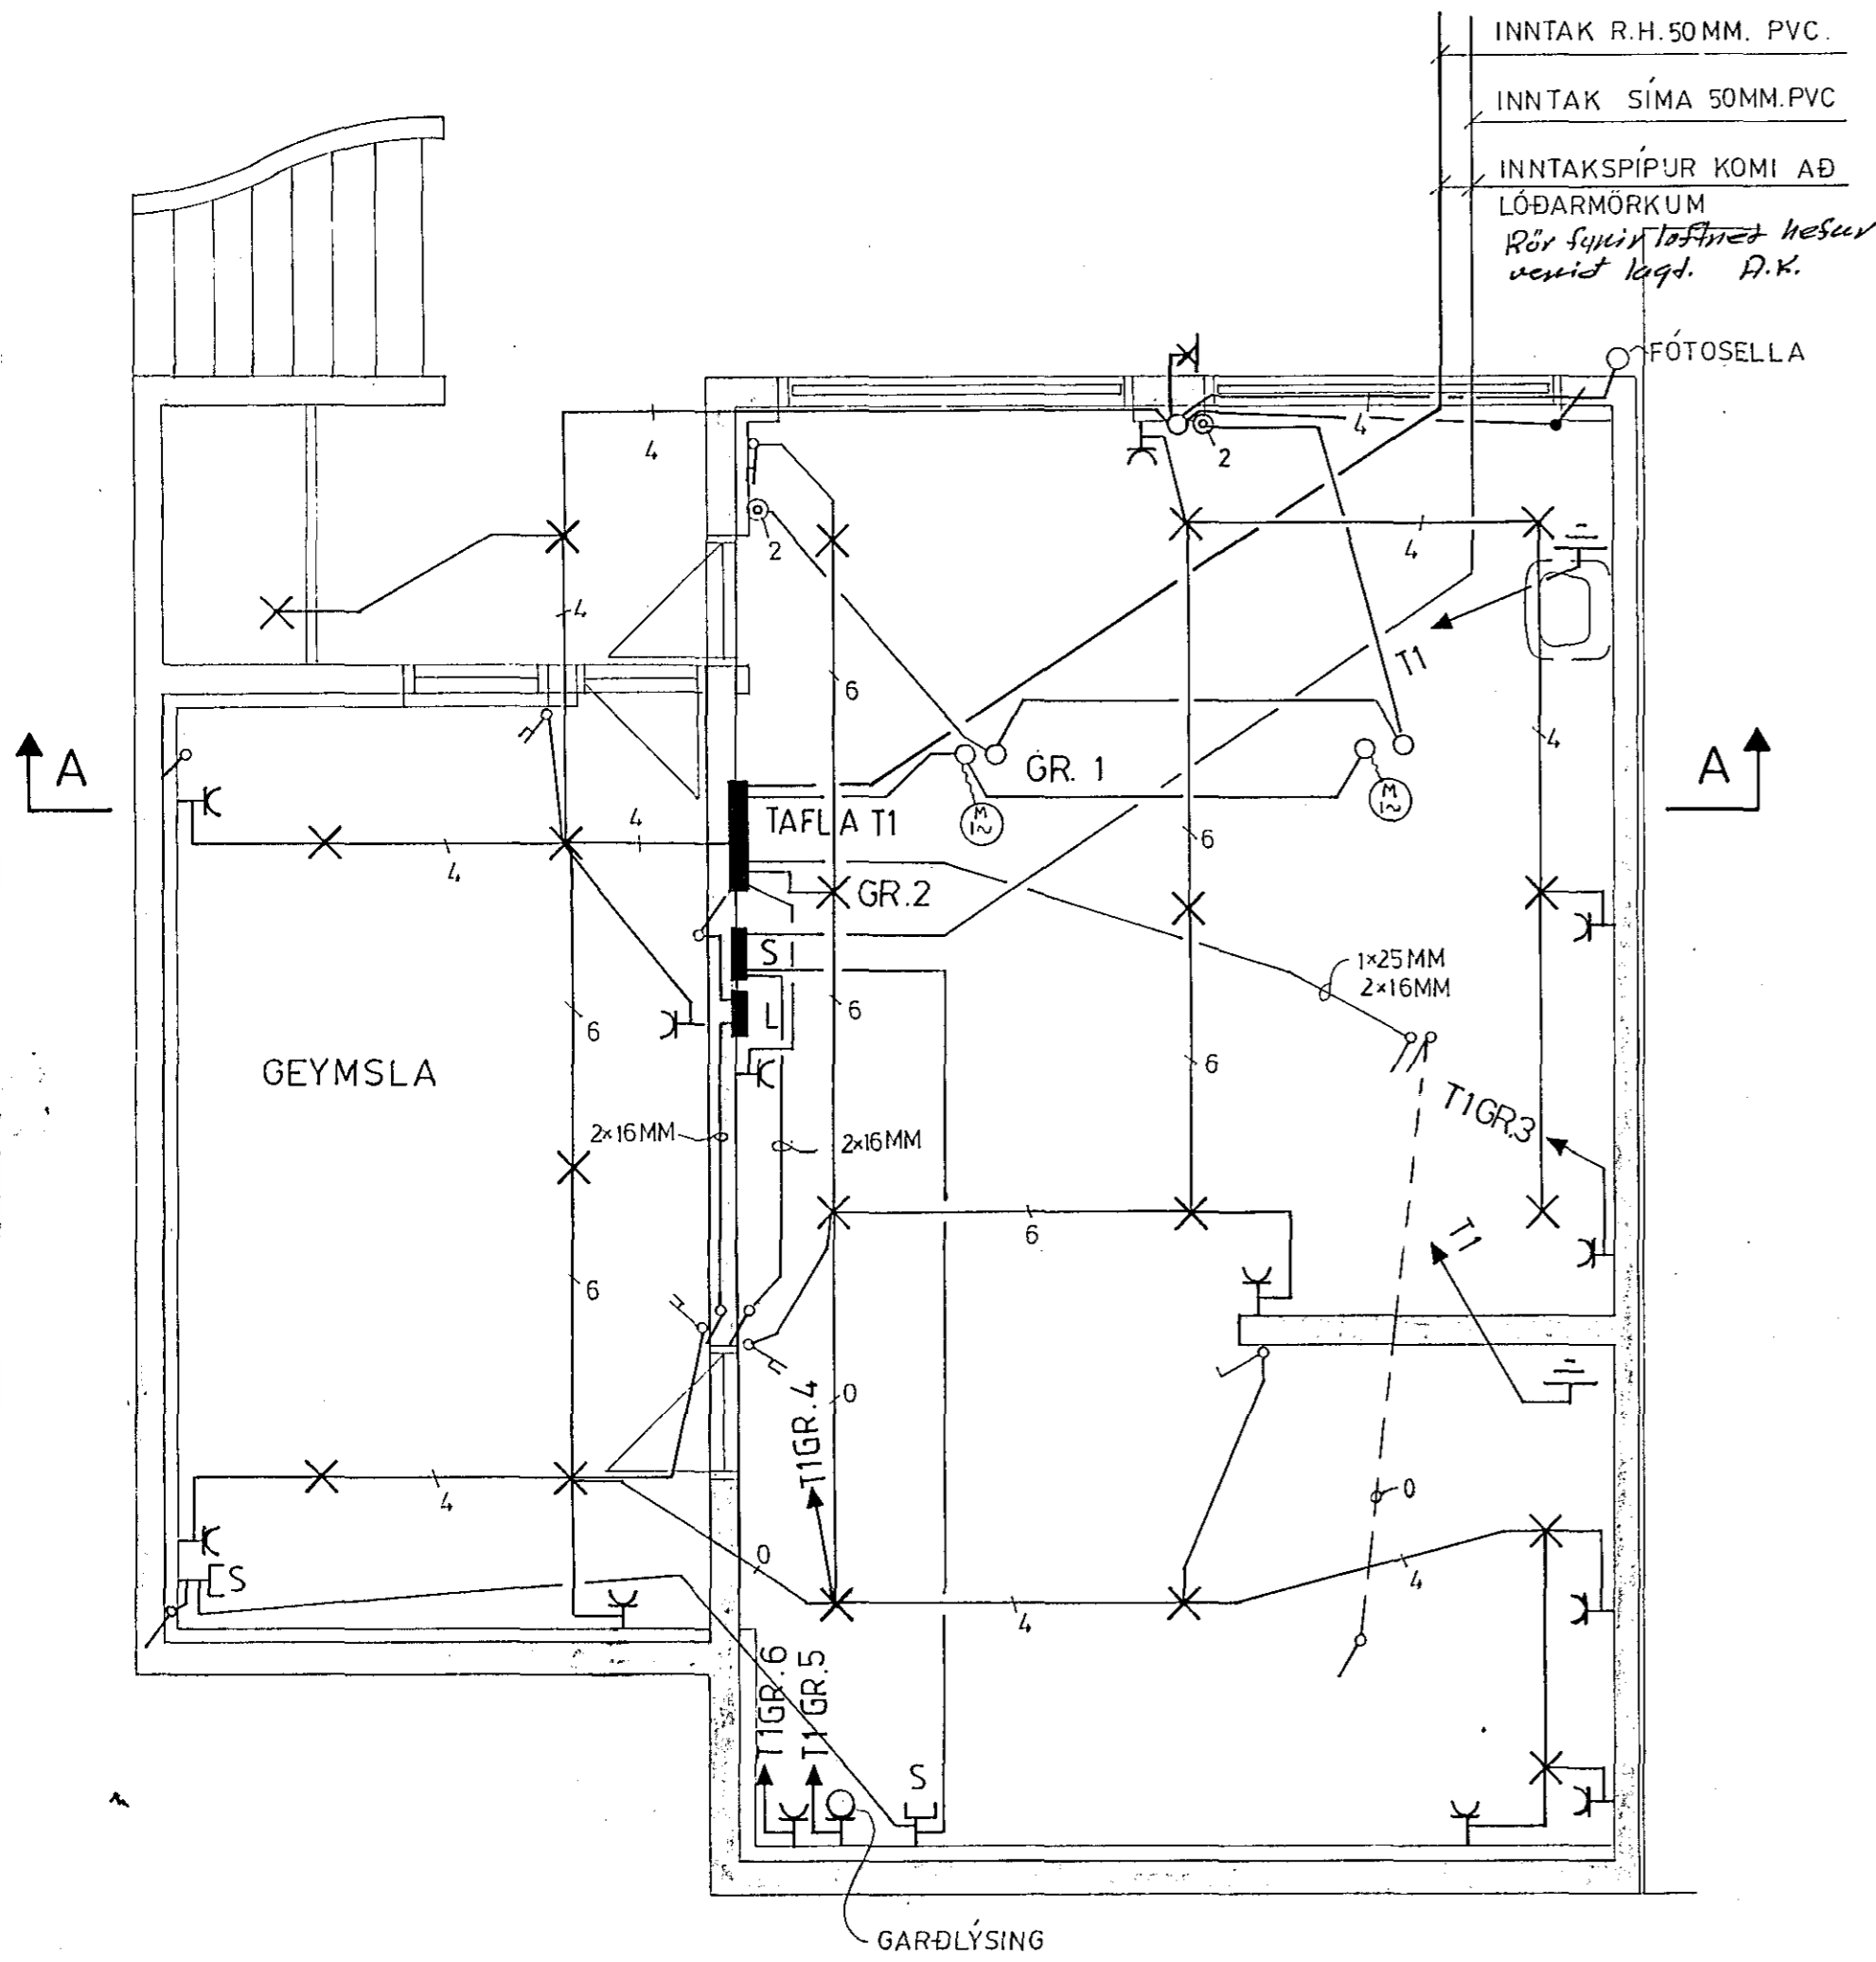

SNIÐ A-A. 1:50

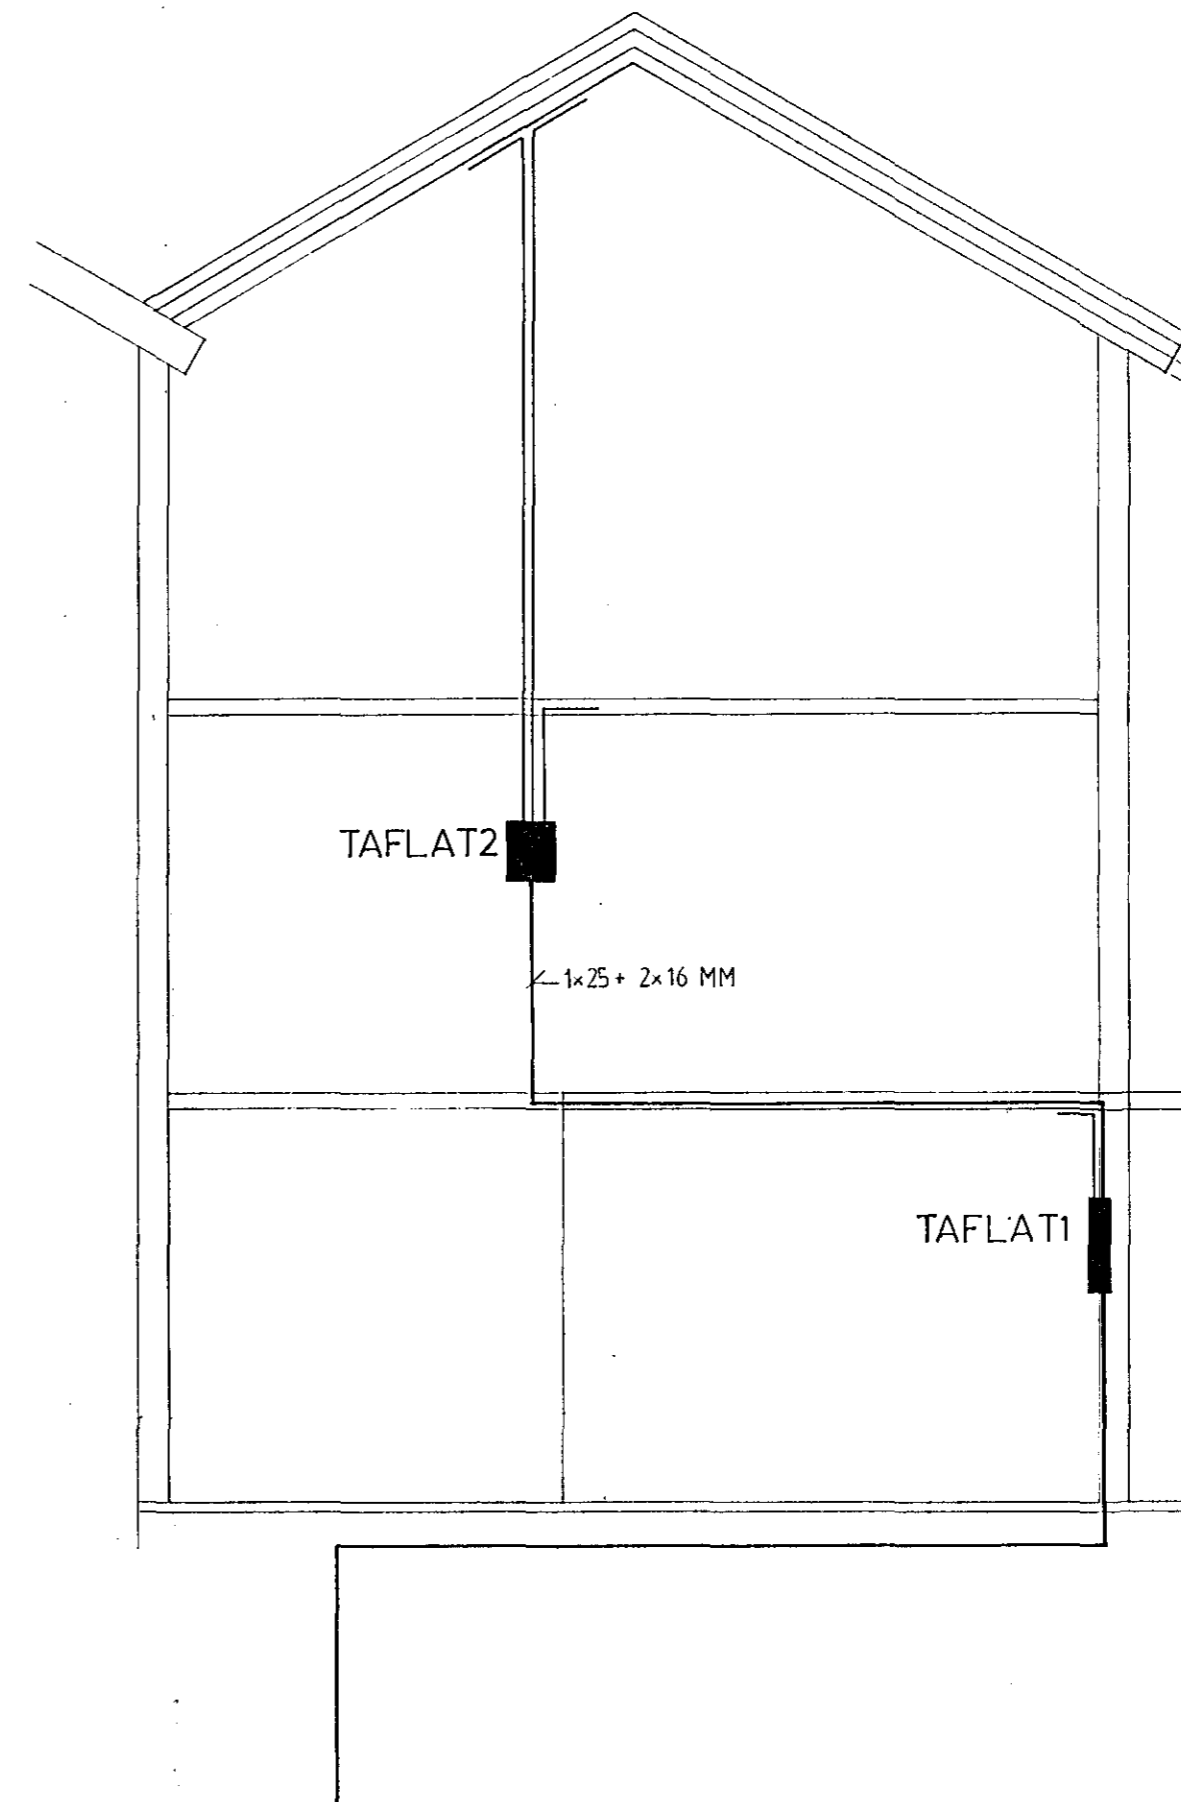

| | | | | |
|----------------|---|--------|-----------------------------|---|
| Reikn. | | | Verkhelti | Teikn.nr. |
| Telkn. | FE | APR 93 | EYRARHOLT 10 HAFNARFIRÐI | 2 AF 3 |
| Ath. | | | | |
| Samb. | PH | 773 | | |
| Kvarði 1:50 | Verkhliuti GRUNNMYND AF KJALLARA . SNIÐ A-A . | | | GUÐMUNDUR H. JÓNSSON LÖGGILTUR RAFVERKTAKI HEIDARÁS 27, 110 REYKJAVÍK S. 78078 |