

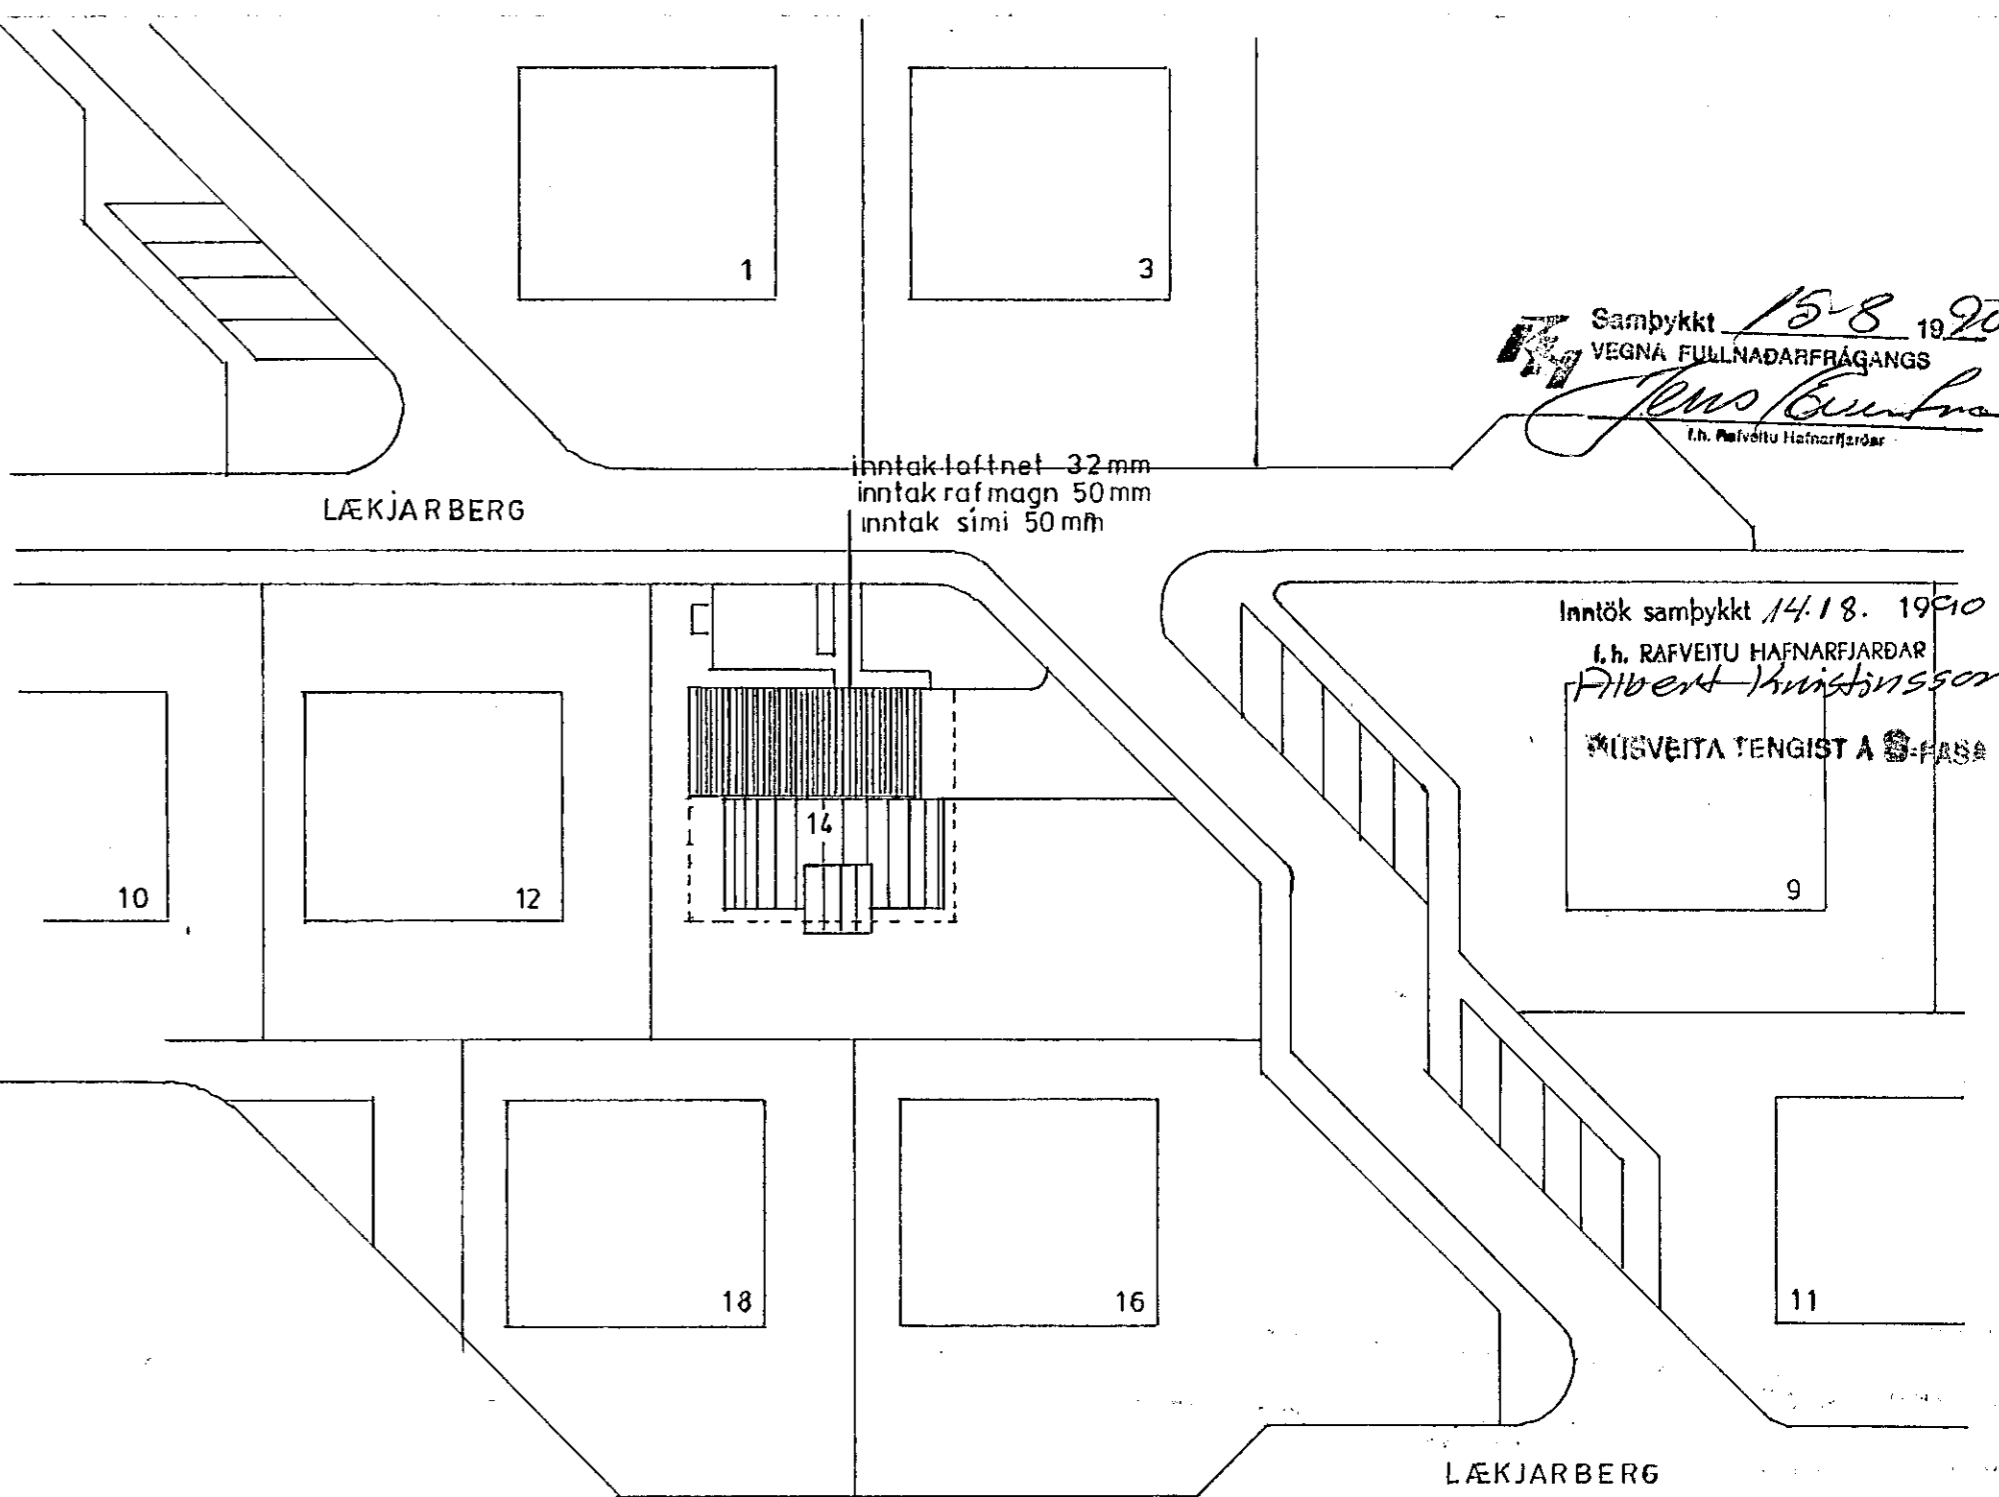
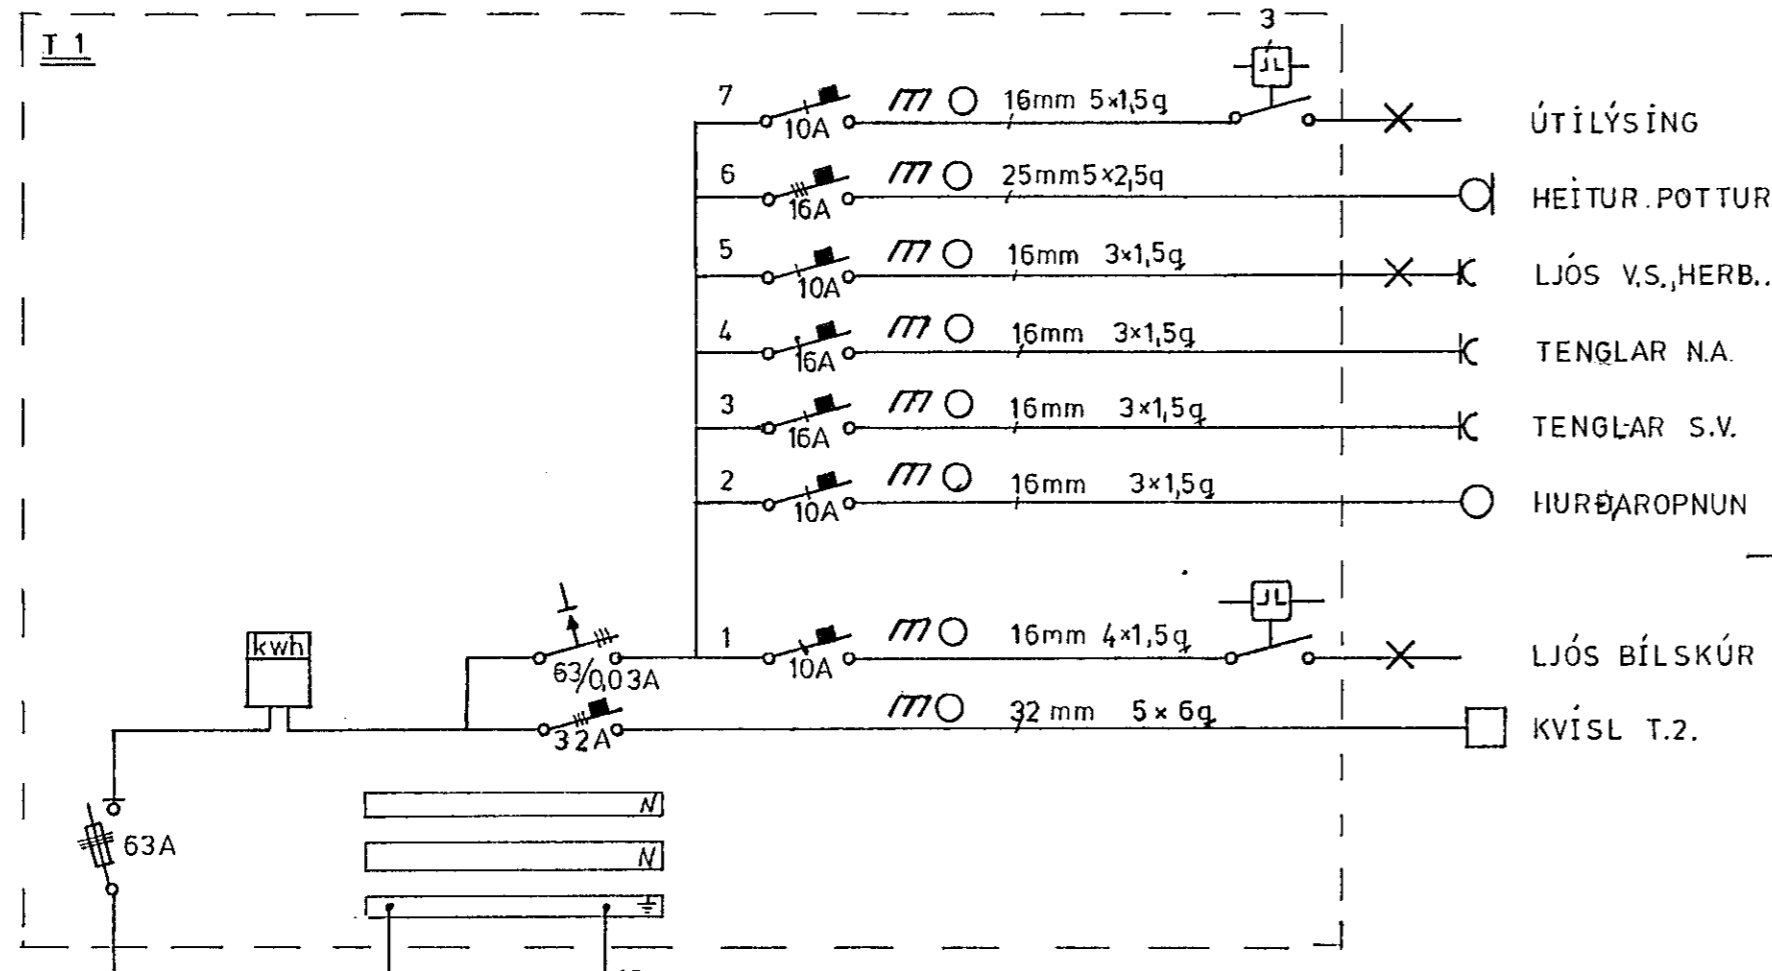


Samþykkt 15.8.1990  
 VEGNA FULLNADARFRÁGANGS  
 Jóns Guðna  

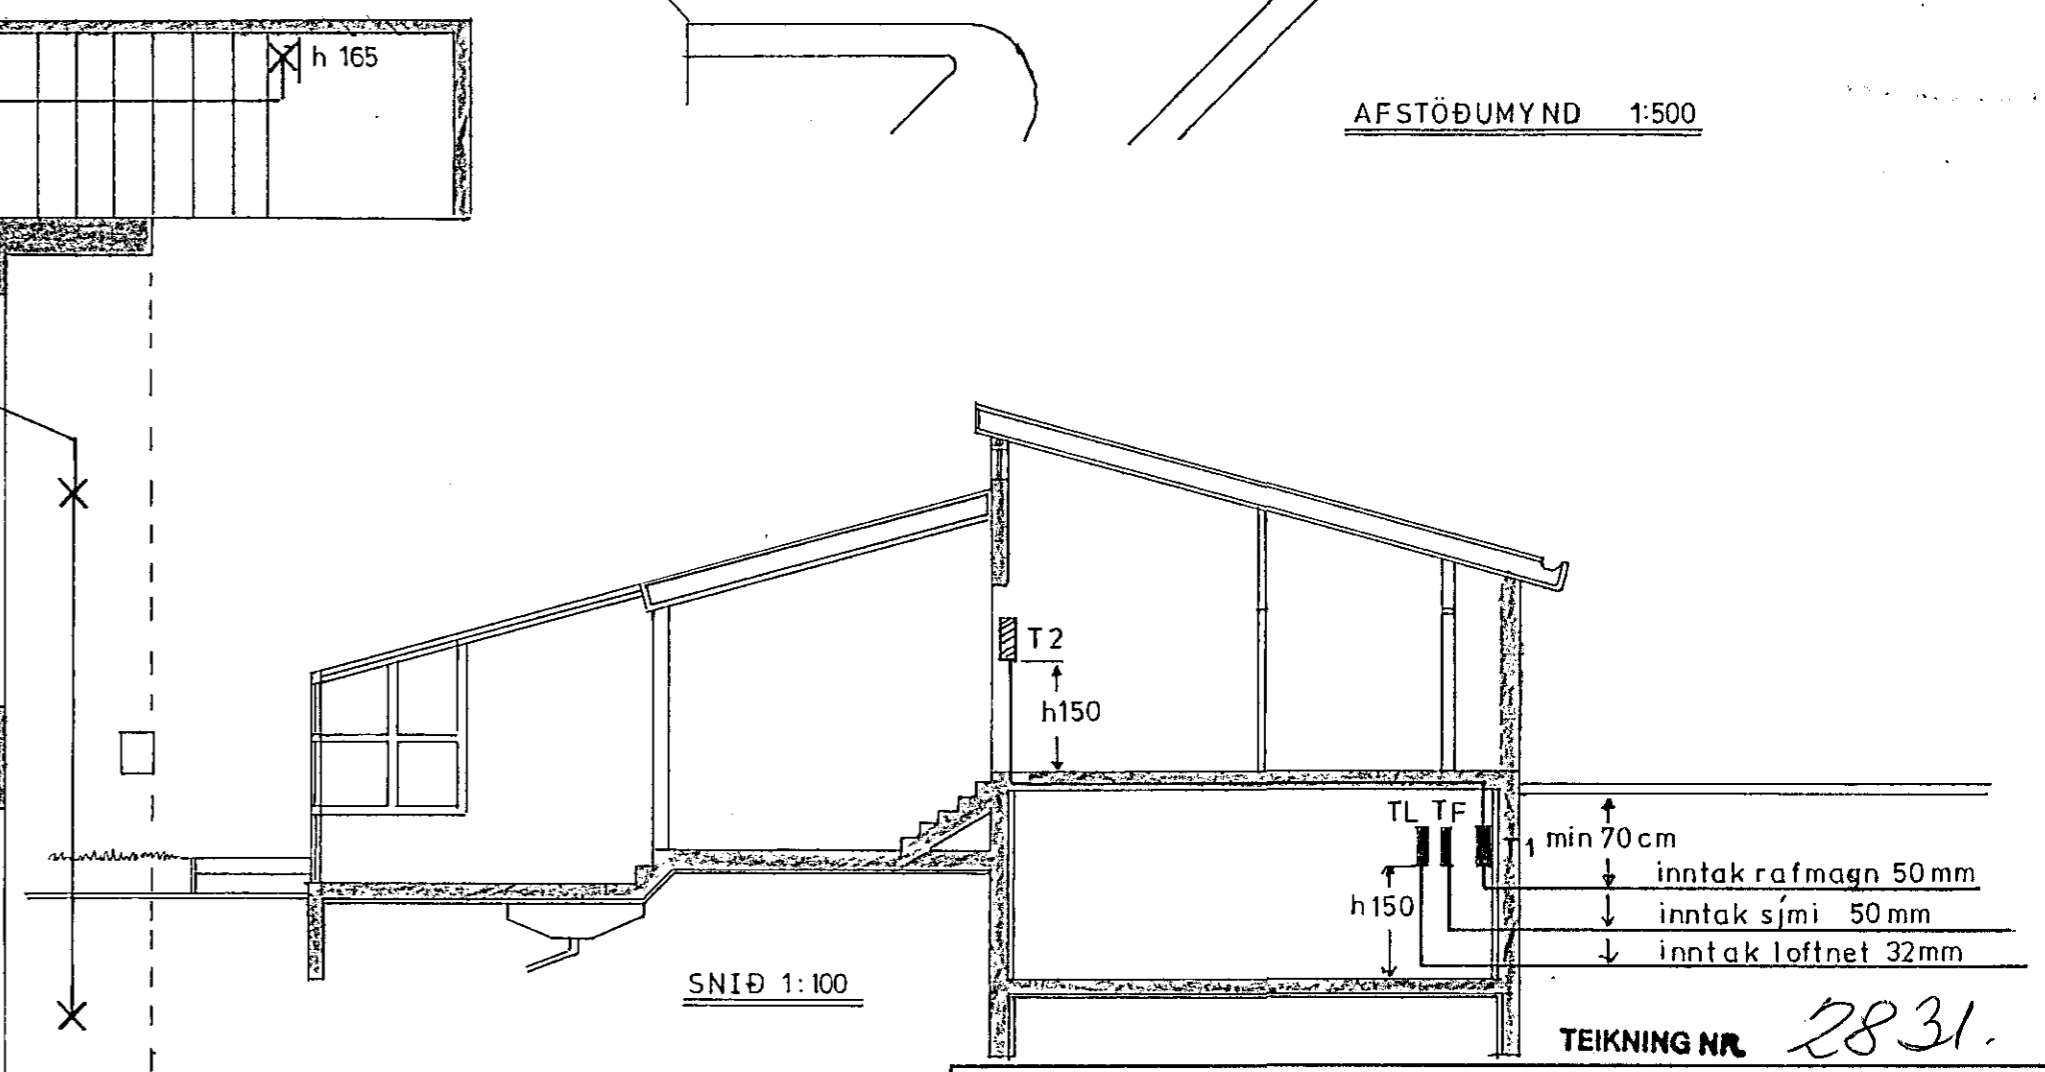

Inntök samþykkt 14.18.1990  
 L. Þ. RAÐVEITU HAFNARFJÁRDAR  
 Friðbert Kristjánsson  

AFSTÖÐUMYND 1:500

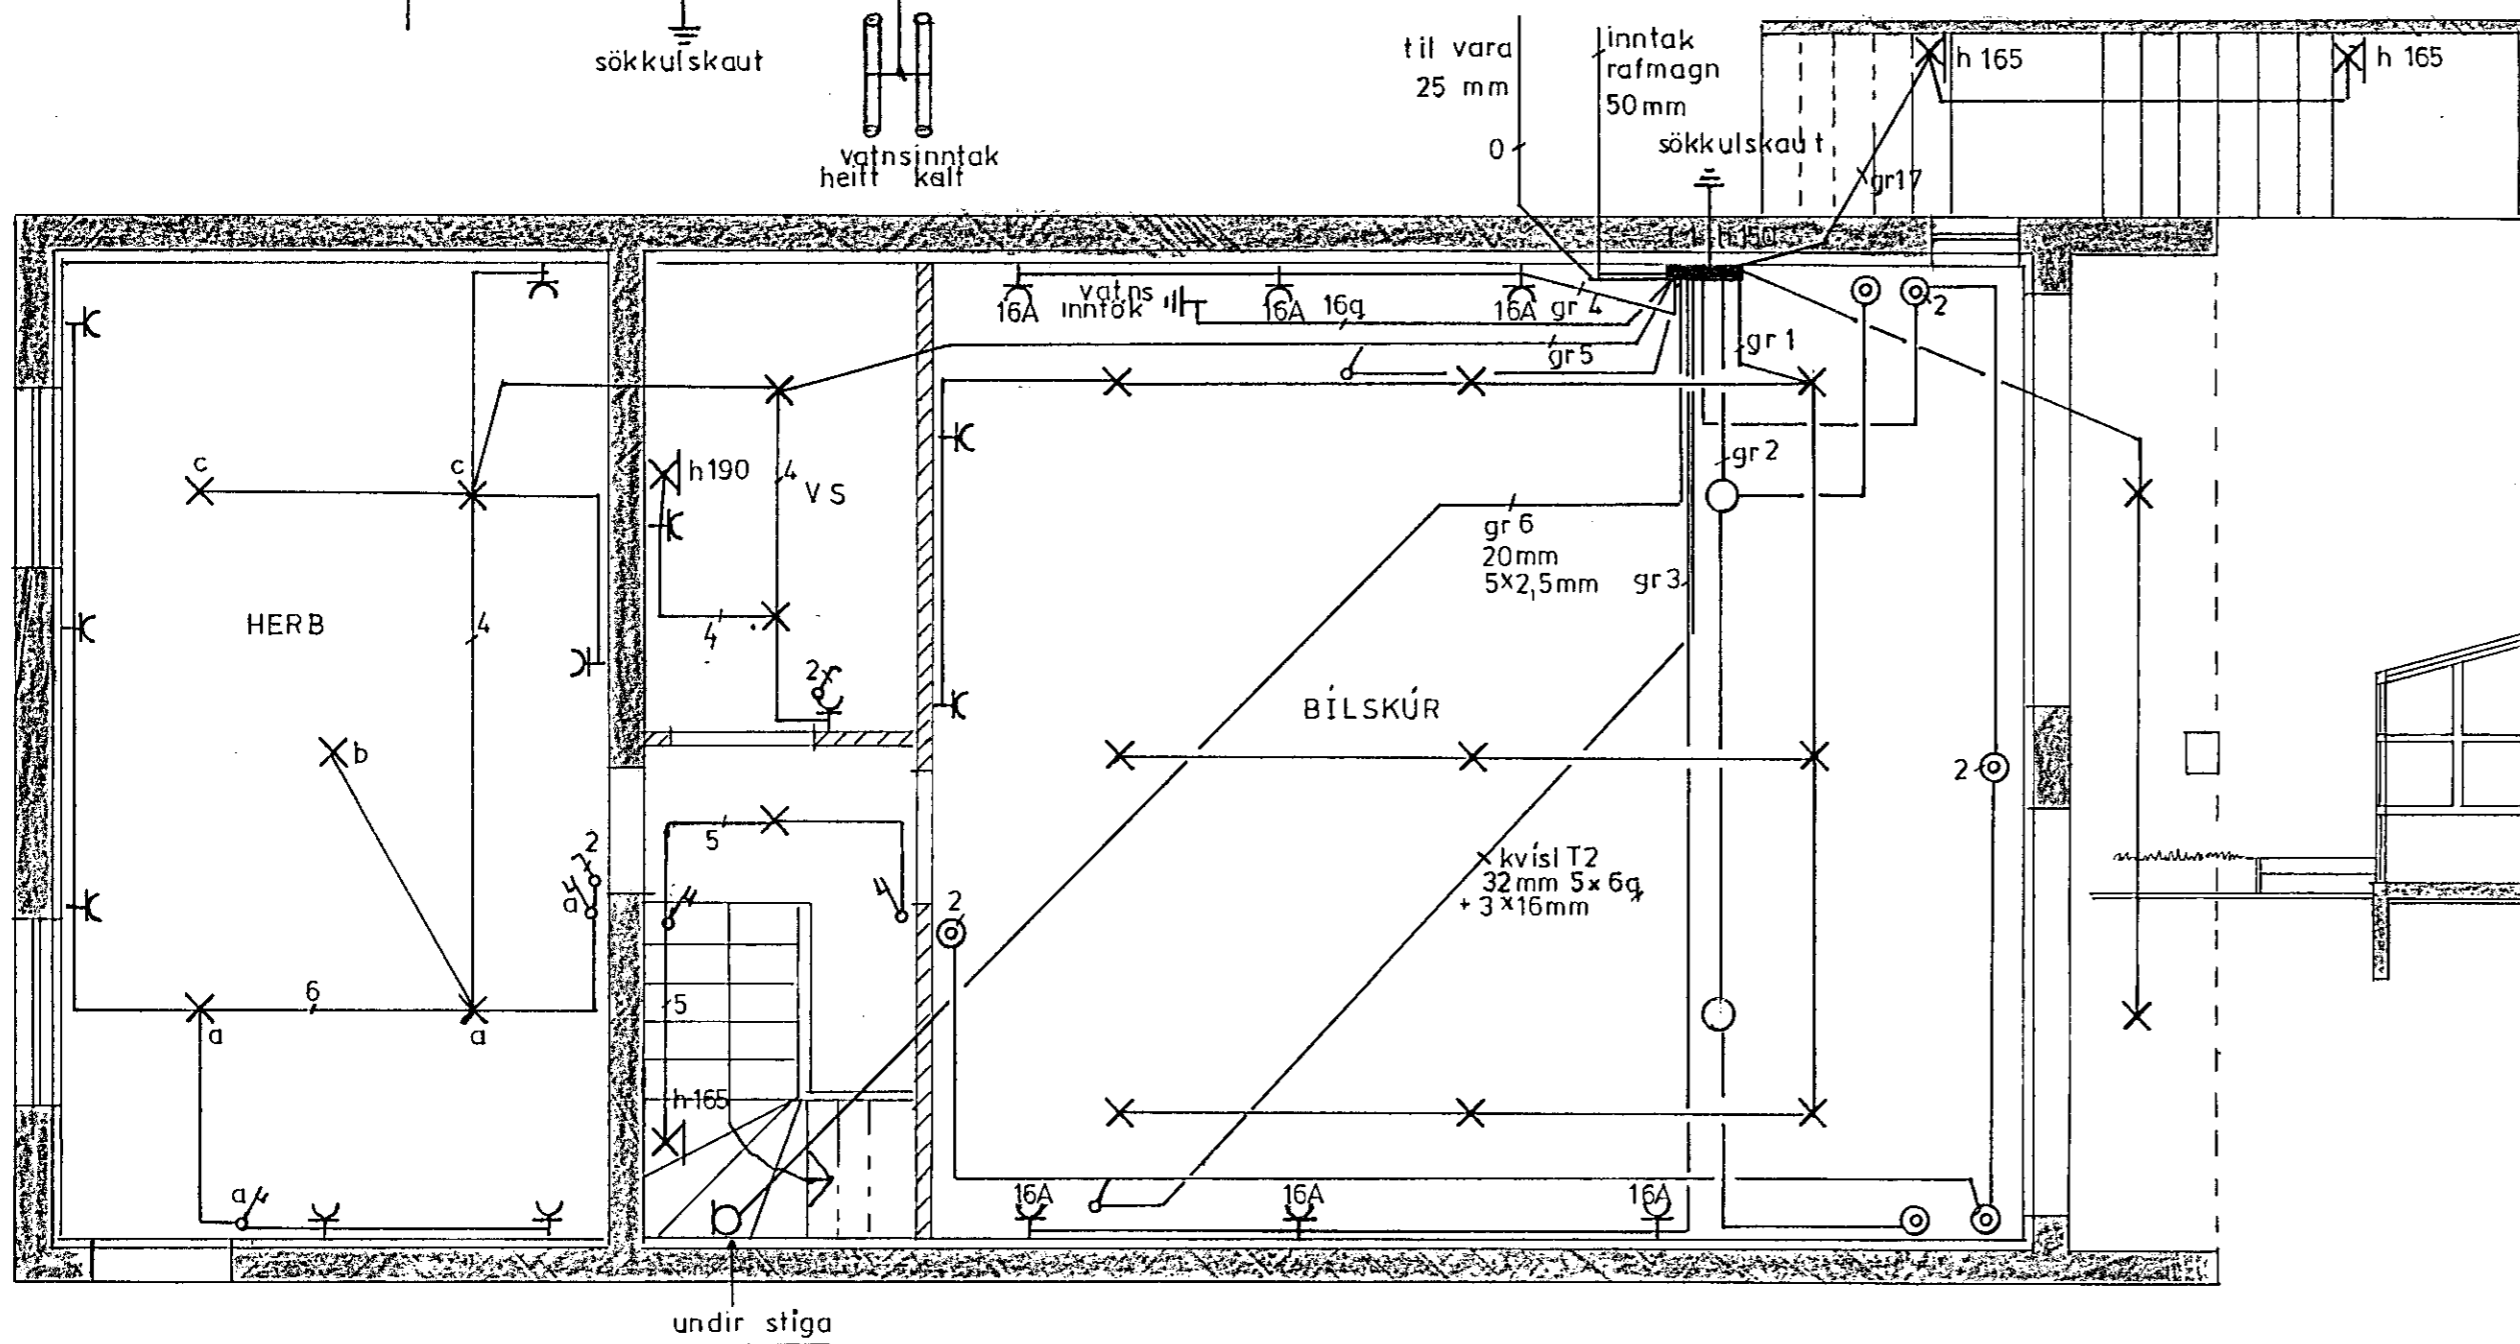

TEIKNING NR. 2831.  
**JÓHANNES SKARPHÉÐINSSON**  
 LÆKJARBERG 14  
 GRUNNMYND, KJALLARA  
 SNID, AFSTÖÐUMYND,  
 AÐALTAFLA

HJS	TJS	YJS
M 150	1:100	1:500
TEIKN	nr 90004	bl 1 af 4
Da gs Mai'90		