


Samþykkt 31-8 1990
 VEGNA FULLNADARFRÁGANGS
Jóhannes Skarphéðinsson
 l.h. Rafveitu Háfnarhólar

Inntök samþykkt 31/8 1990.
 l.h. RAFVEITU HAFNARHÓLAR
Birgir Dagbjarts.
 Inntaks rör nái út
 fyrir lóðamörk

HÖSVEITATENGISTA R-FAÐA

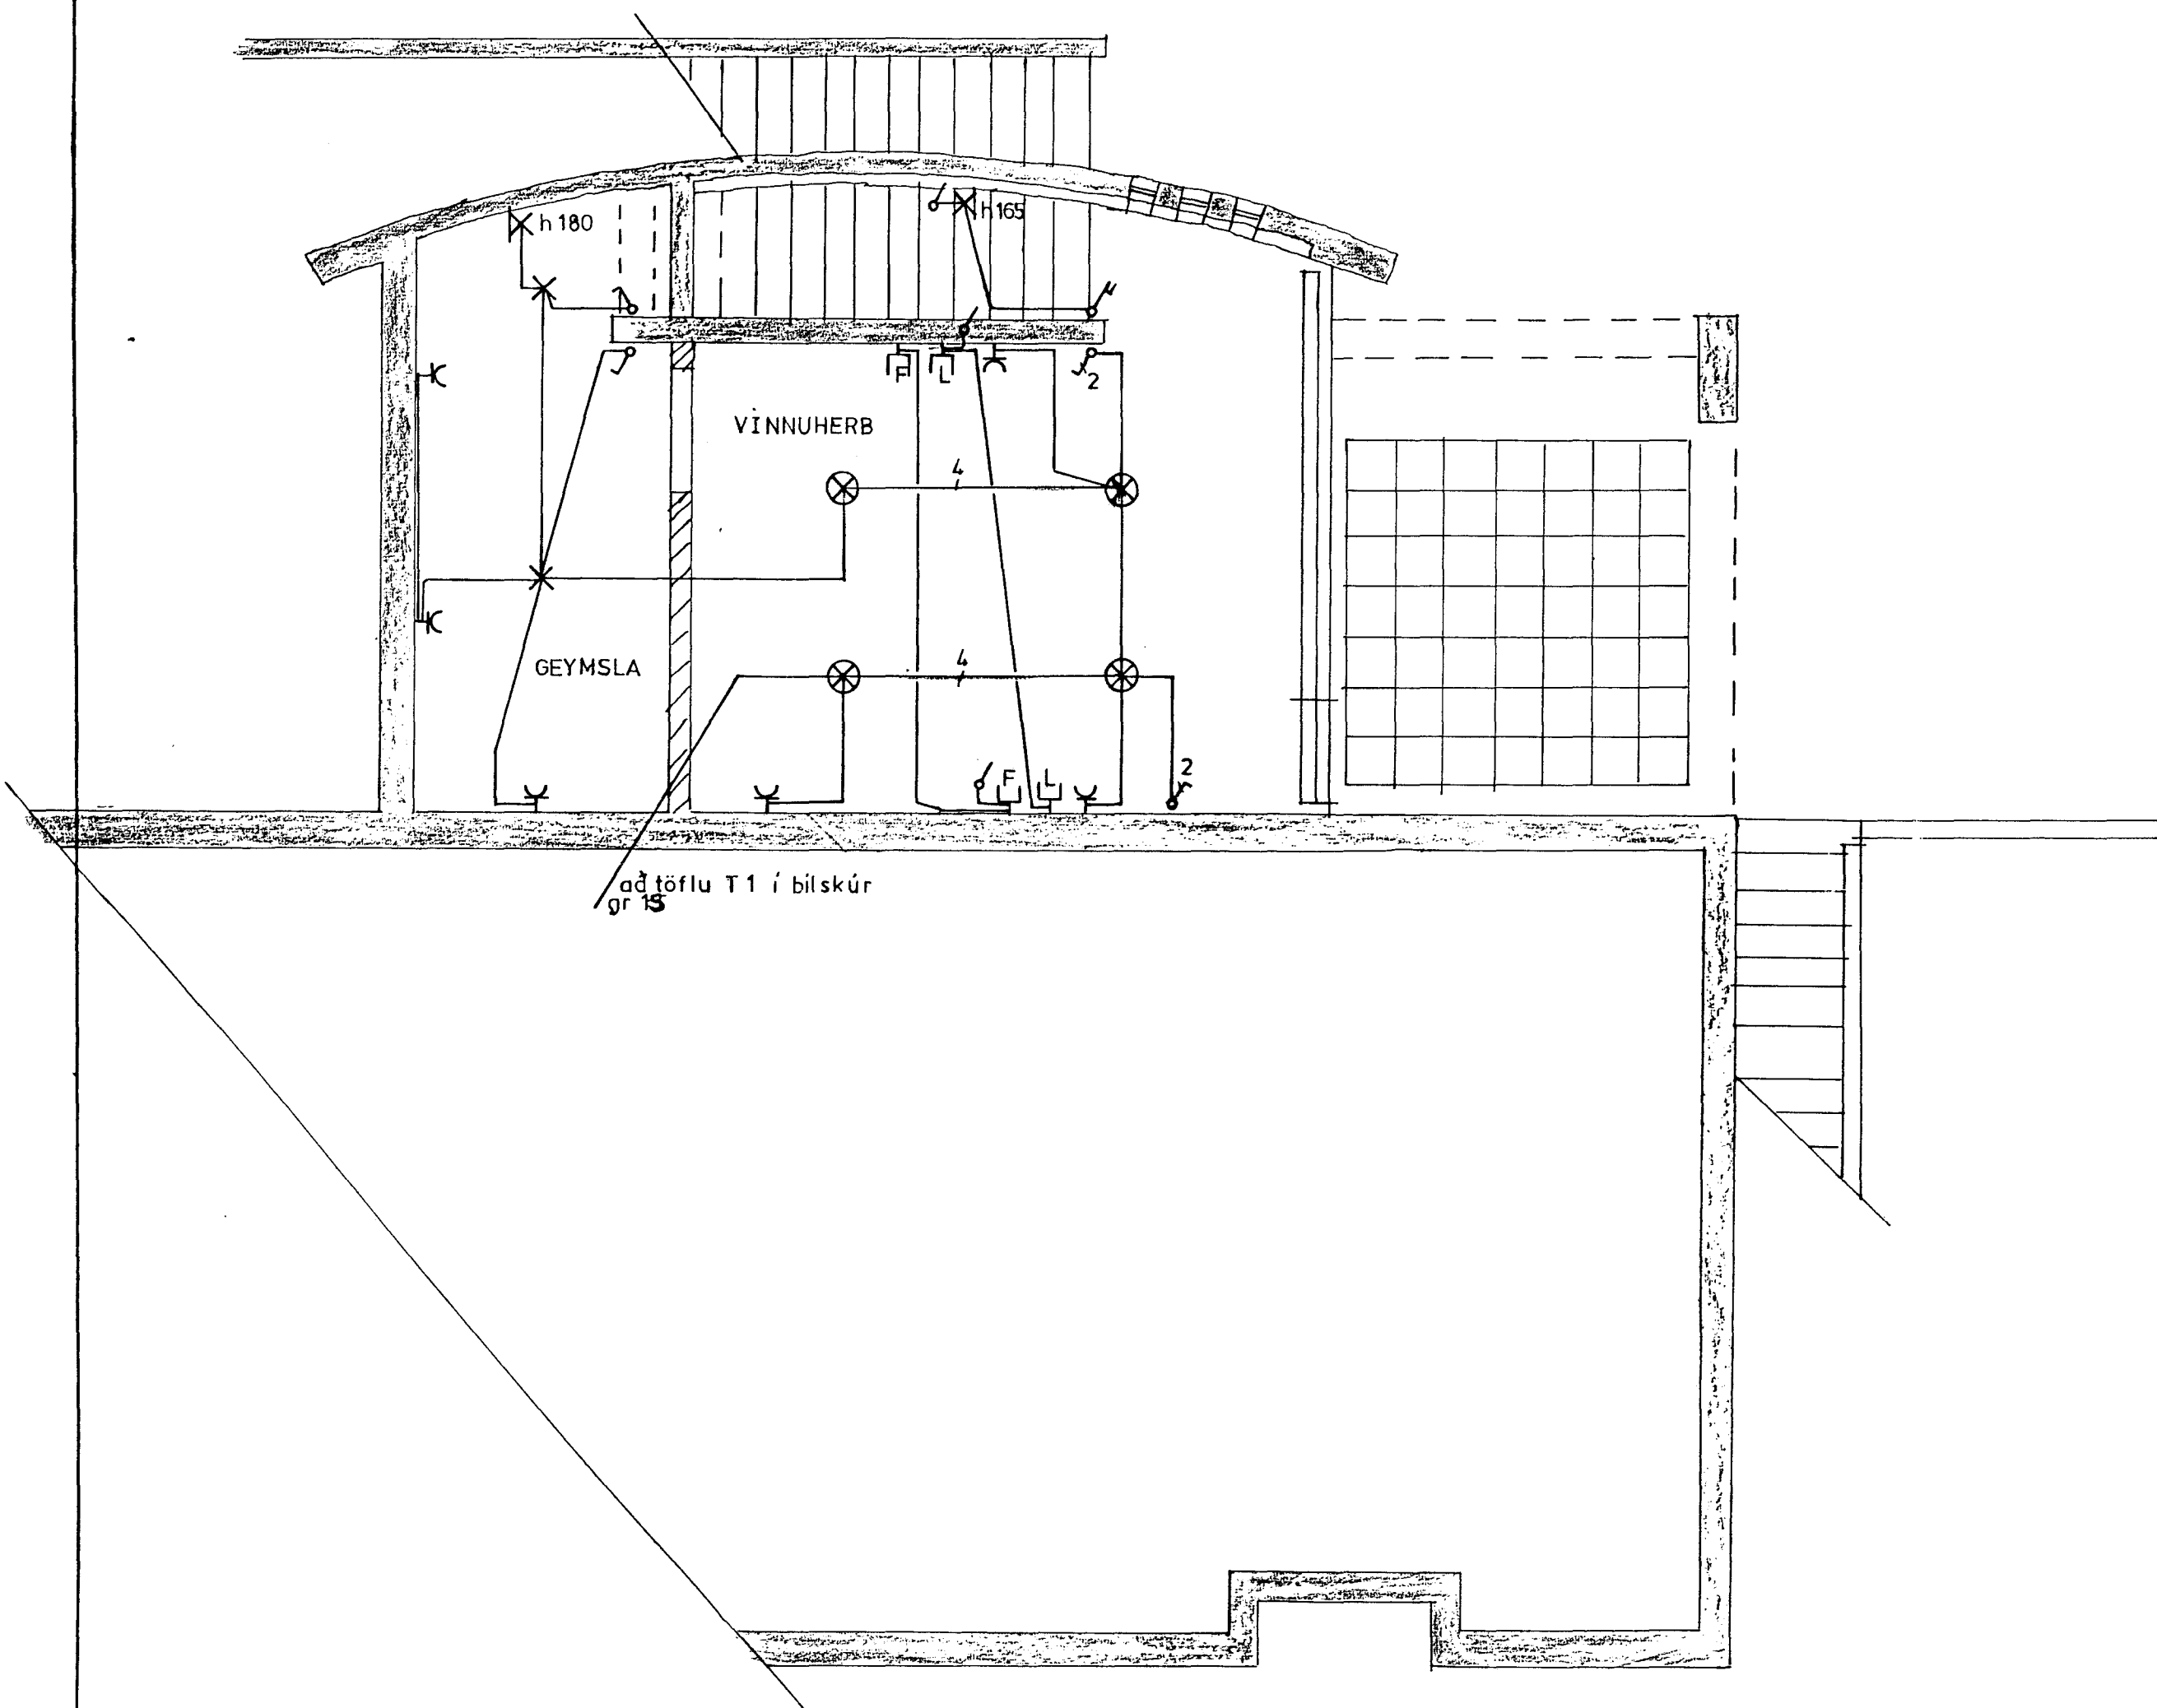

SKÝRINGAR

- ① Hæð rofa sé 110cm.
- ② Hæð tengla sé 20cm.
- ③ Hæð tengla við rofa sé 110cm.
- ④ Hæð tengla í eldhúsi, þvotti, baði og bílskúr sé 110cm.
- ⑤ Pípur séu 16mm og vör 3x1,5g.
- ⑥ Málstraumur búnaðar sé 10A.
- ⑦ Öll mál eru í cm frá fullfrágengnu gólfi í miðja dás.
- ⑧ Nema annars sé getið

TEIKNING NR. 2837

JÓHANNES SKARPHÉÐINSSON	
MÁVAHRAUN 7. GRUNNMYND KJALLARA SKÝRINGAR	H JS T JS Y JS M 1:50 Teikn nr 89016 bl. af 3 Dags Maí '89