


Inntök samþykkt 13.14. 1993  
 L.h. RAFVEITU HAFNARFIJARDAR  
*Pilbert Kristjánsson*


EINGÖNGU SAMÞYKKT  
 FYRIR EINFASA NOTKUN.

Samþykkt 21.4.1993  
 VEGNA FULLNADARFRÁGANGS  
*Ólafur Ólafsson*  
 L.h. Rafveitu Hafnarjardar

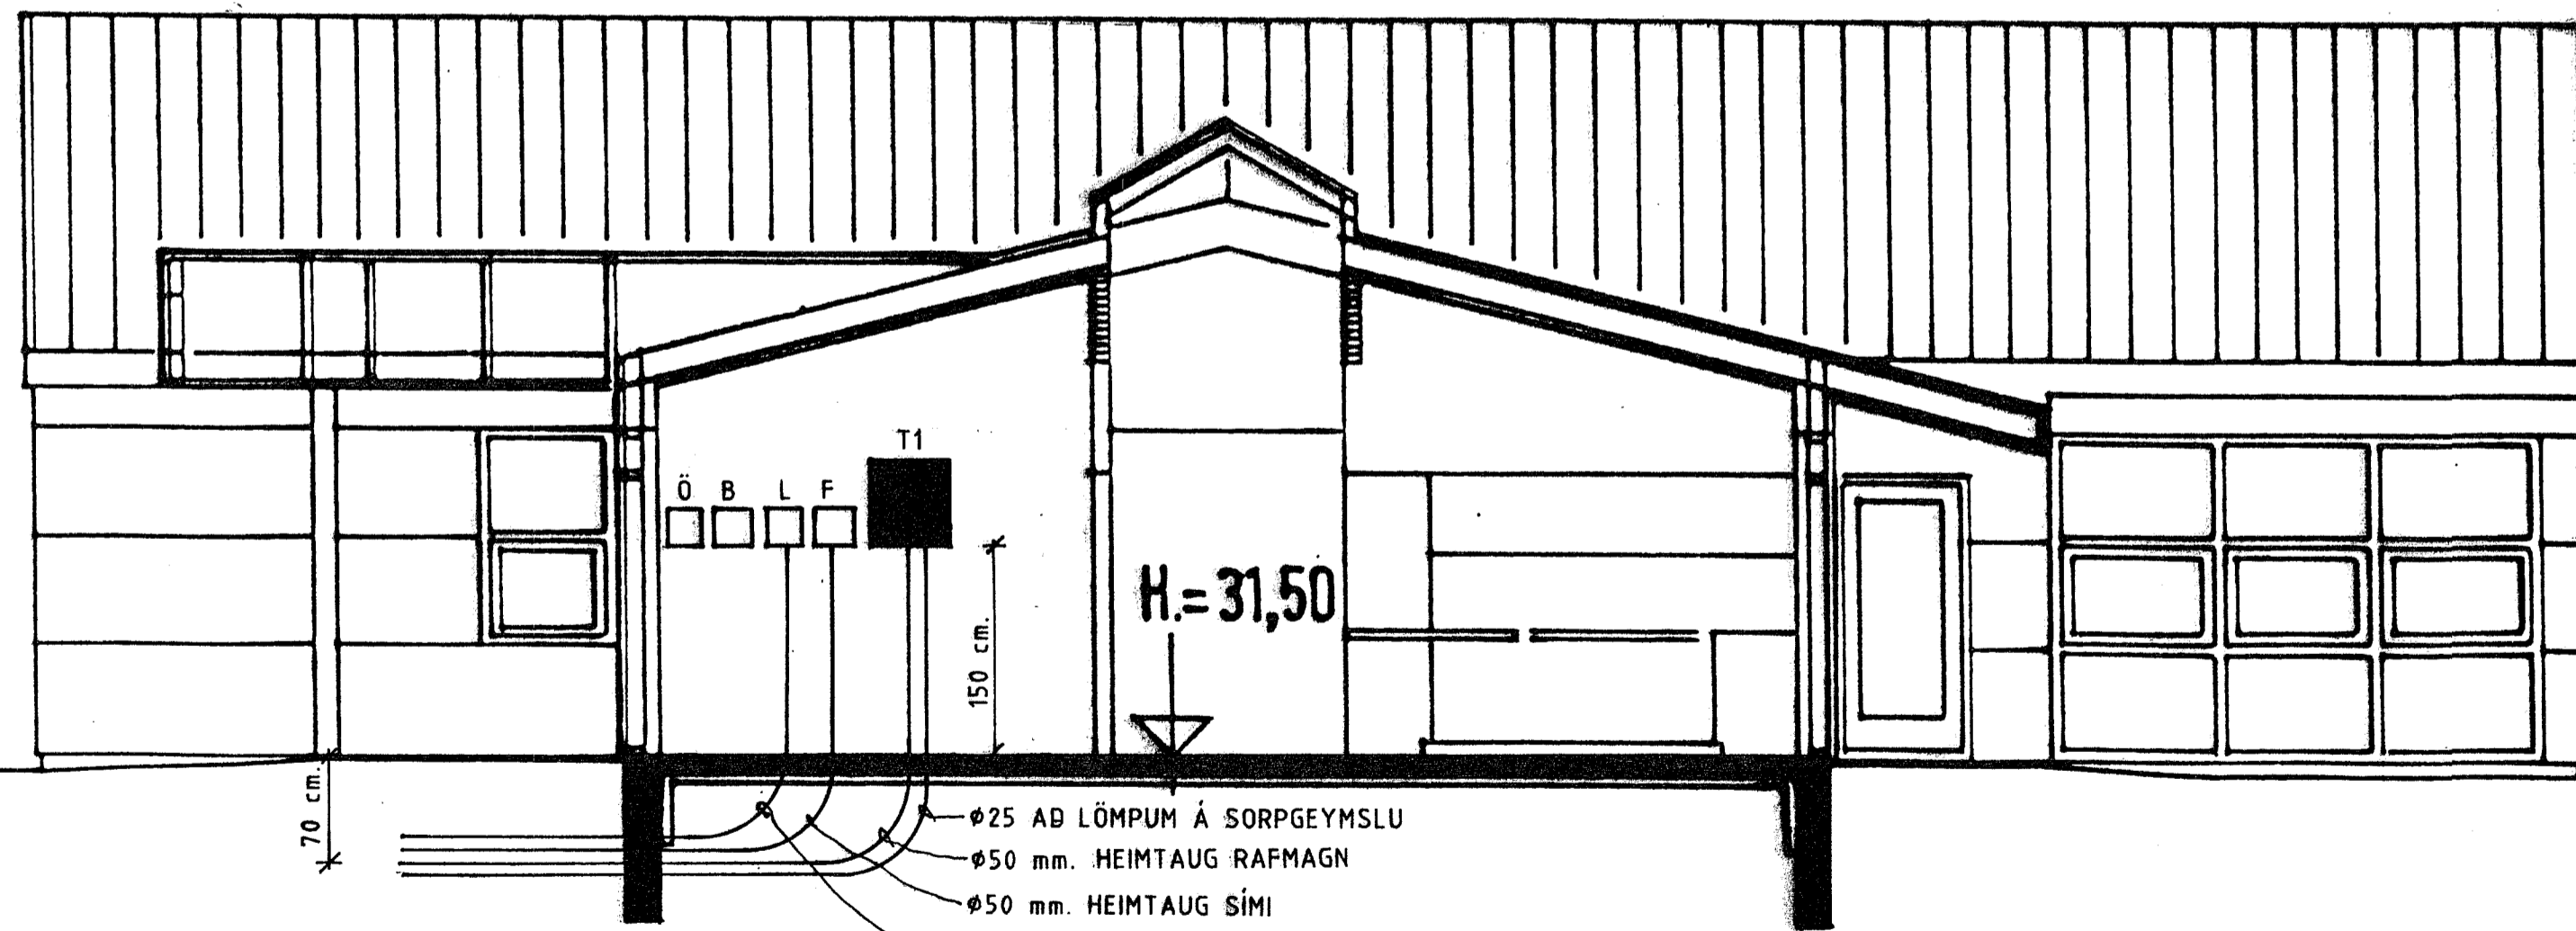

SNEIBING MKV. 1:50

ÖLL INNTAKSRÖR SKULU  
 NÁ ÚT FYRIR LÖÐAMÖRK.

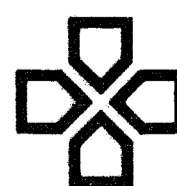

HÚSNÆÐISSTOFNUN  
 RÍKISINS  
 SUÐURLANDSBRÁUT 24,  
 REYKJAVÍK SÍMI 696900

VERK NR.

H.08.01.

TEIKN.NR. 1 AF 7

4.101.

STEINAHLÍÐ 1 HAFNARFIJRDÍ heimili fyrir 5 fatlada

RAFLAGNIR

SNEIBING MKV. 1:50

AFSTÖÐUMYND MKV. 1:500

T 3103

HANNAÐ	LJÓSTÆKNI	DAGSETN.	07.92
REIKNAD	M.SIG.	STADFERT	07.92
TEIKNAD	MS TA	YFIRFARID	
KVARDI	1:50 1:500	BREYTT	10.92.

*Ólafur Ólafsson*

217-24