


Samþykkt á fundi byggingar
nefndar þ. 1 / 4 19 92

BYGGINGAFULLTRÖNN
I HAFNARFIRÐI

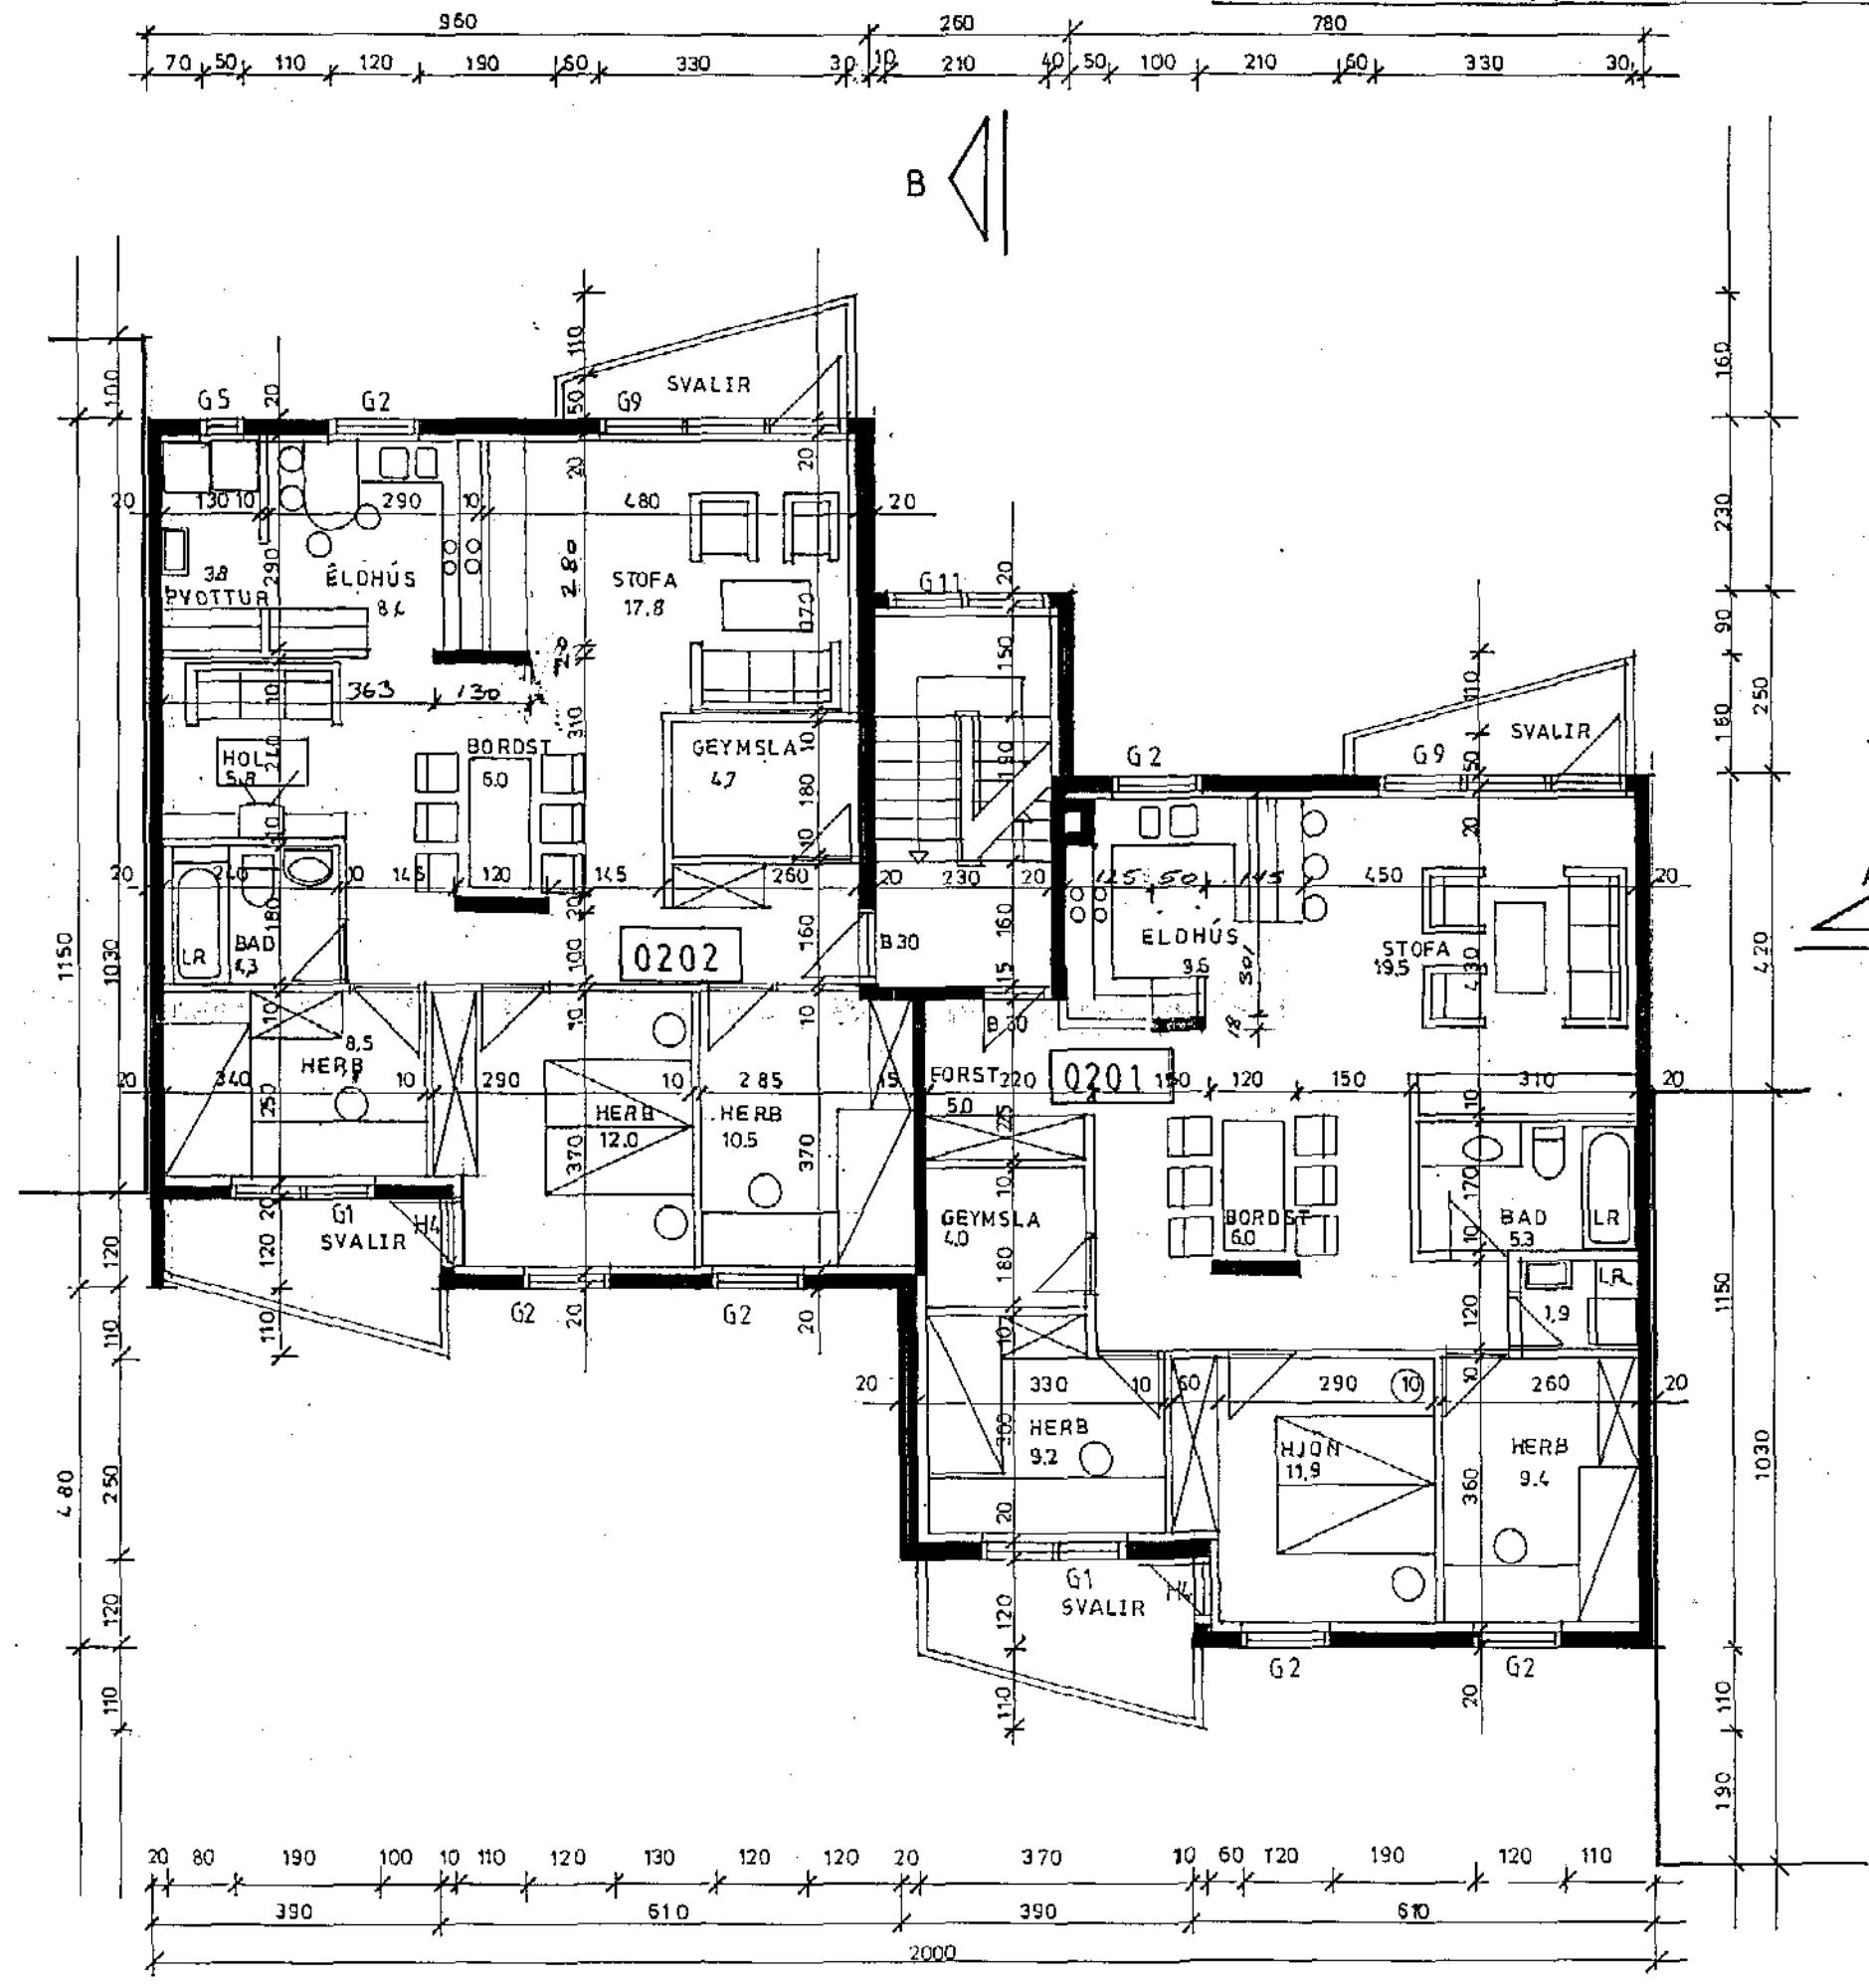

GRUNNMYND 2 HÆÐAR, 1:100

Jakob Lindal