


A04  
A-A'

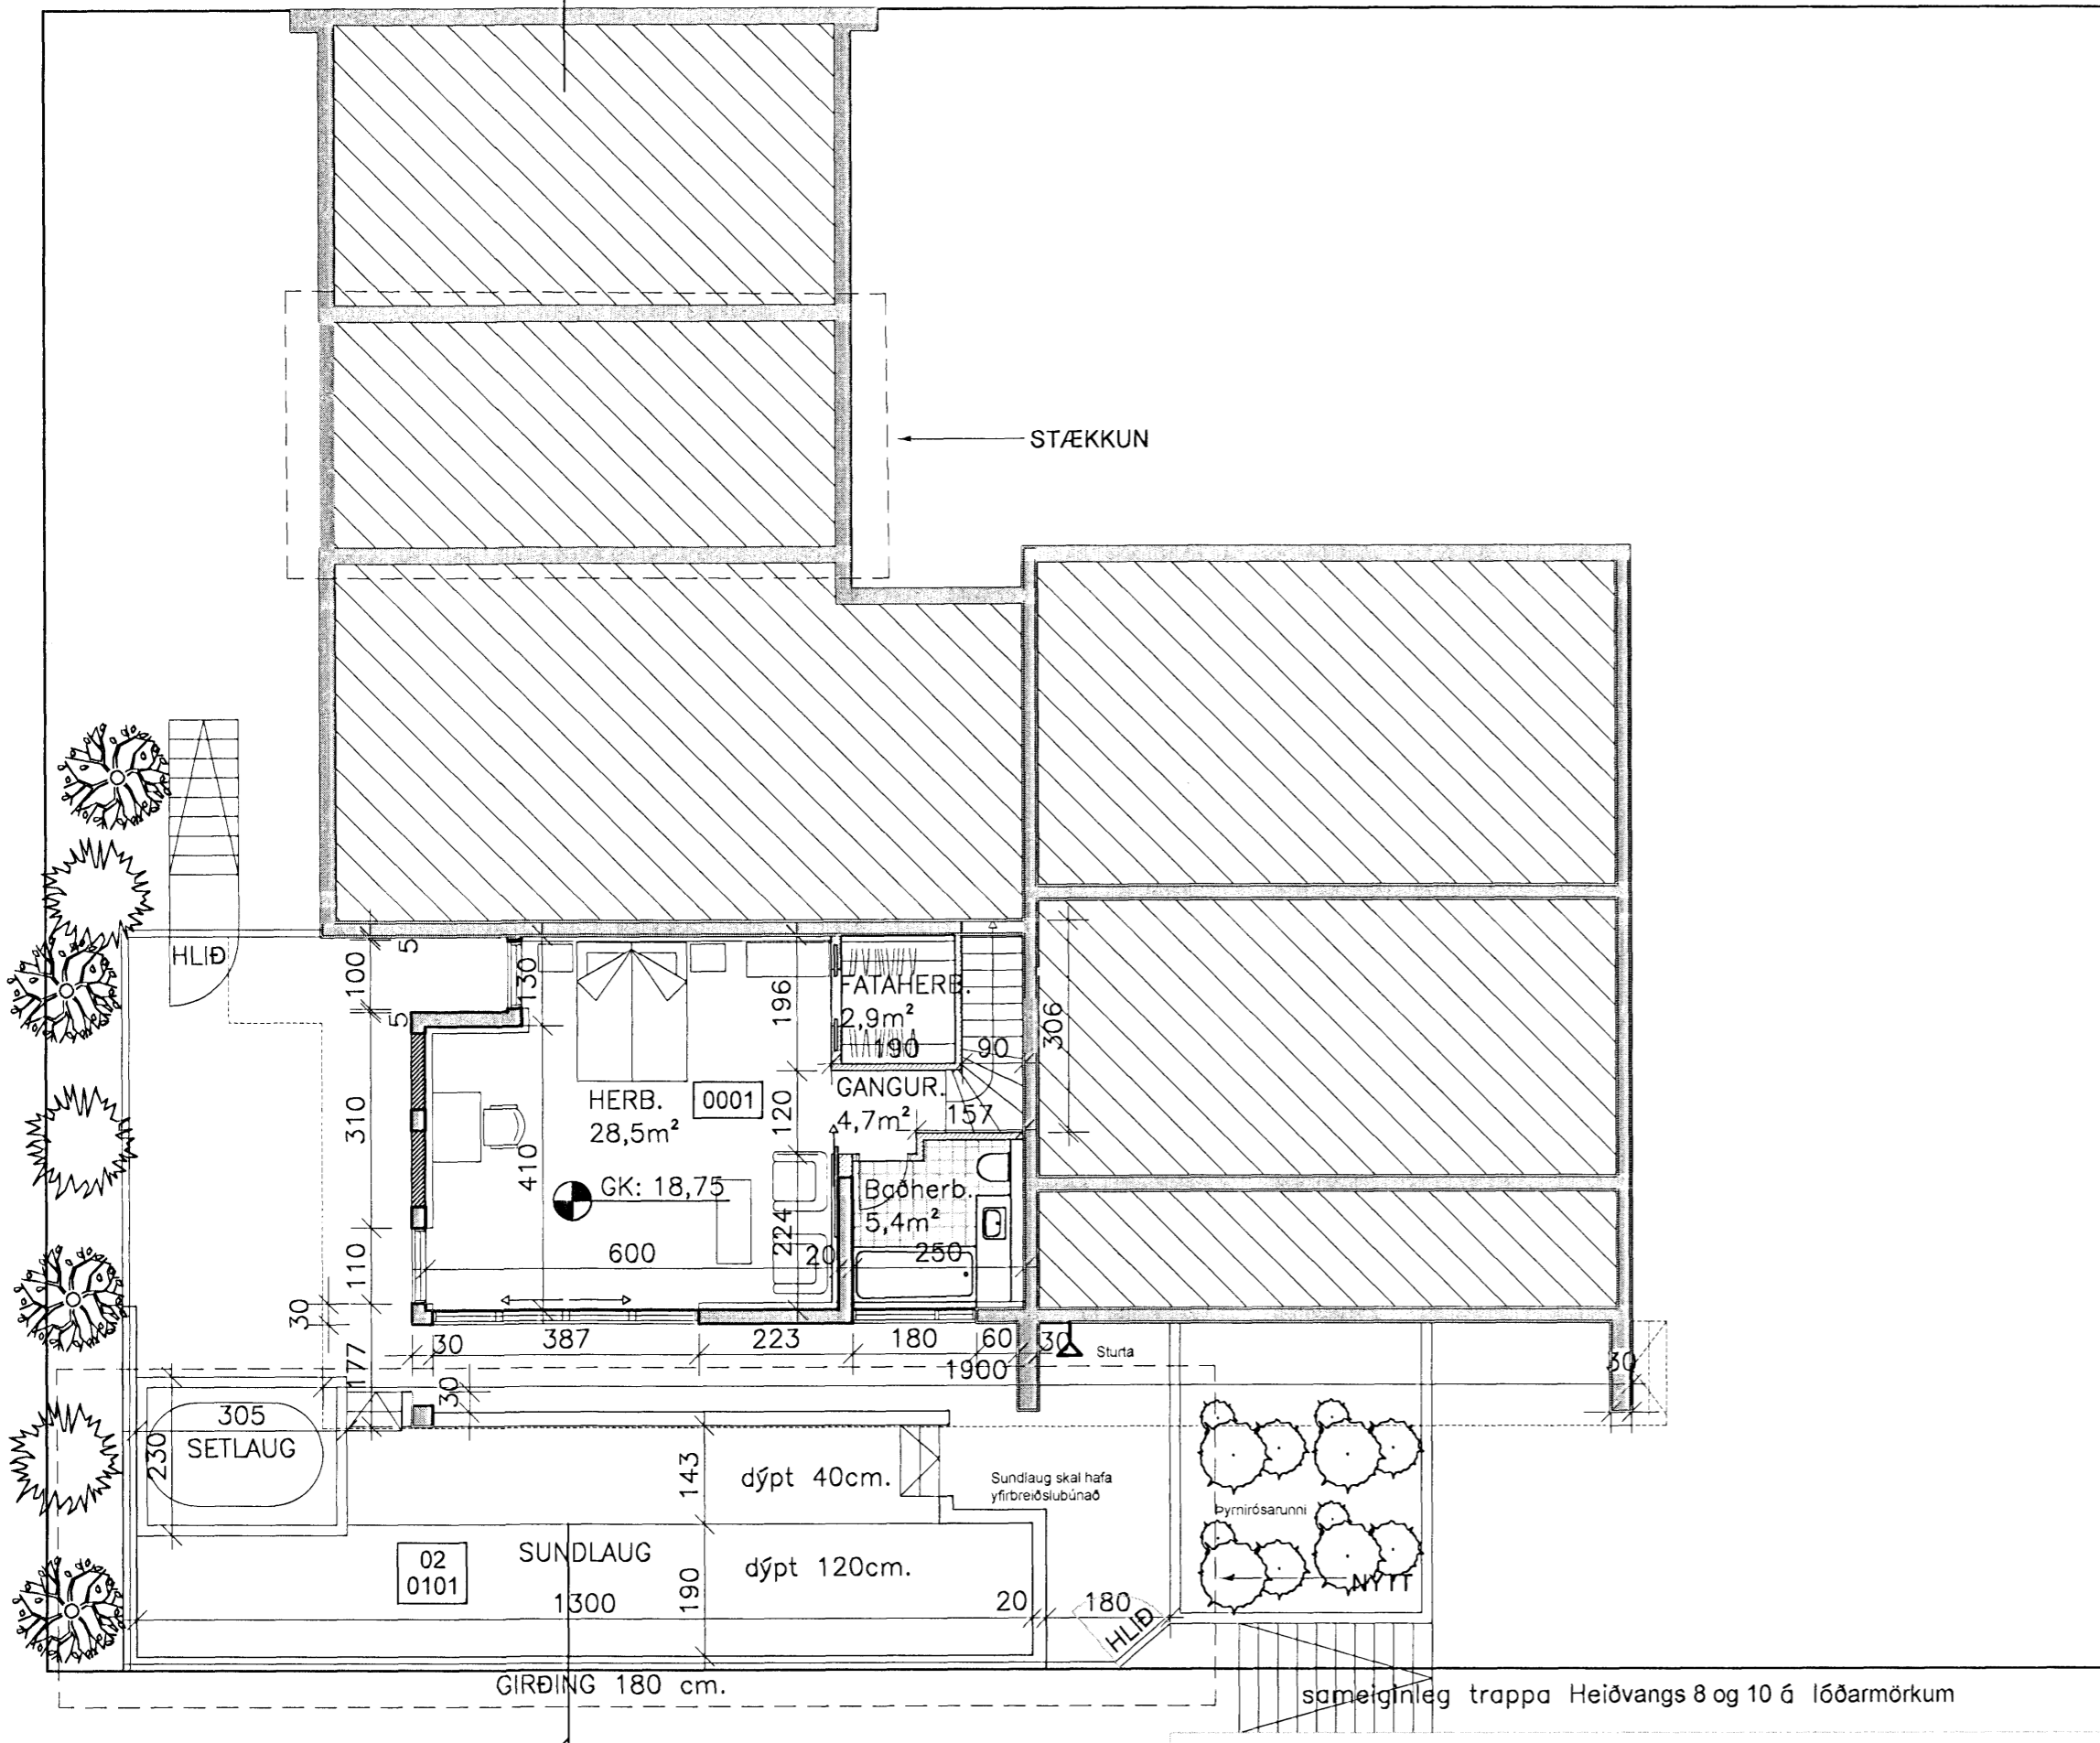

Grunnmynd neðri hæðar, 1:100



Samþykkt þann

23 JAN 2008

Byggingafyrirbúningur í Hafnarfirði  
F.h. Jón Sigurðsson

# Úr Gildi

### HÚSIÐ OG HÖNNUN ÞESS:

Húsið er upphaflega hannað af ÞGG arkitektum. Þessar teikningar eru teiknaðar upp eftir upphaflegu byggingarnefndarteikningum frá 20.09.1974.

### VIÐBYGGING OG AÐRAR BREYTINGAR:

Þessi uppdráttur eru reyndarteikningar af húsinu með eftirfarandi breytingum:

#### EFRI HÆÐ

1. Ný viðbygging milli húss og bílskúr.
2. Breytt fyrirkomulag innanhúss Eldhúss flutt í nýbyggingu og bílskúr gerður að sjónvarpsherbergi ásamt geymslu. Gestasnyrting ásamt anddyri stækkuð.
3. Hringstigi fjarlægður og nýr stigi settur út frá anddyri.
4. Múrað upp í hurðarop út frá stofu.
5. Rennihurð sett í stað hurðar út á svalir.
6. Nýtt bílskýli staðsett í innkeyrslu.

#### NEDRI HÆÐ

7. Nýir gluggar ásamt rennihurð staðsett á suðurhlíð.
8. 1 gluggi stækkaður á vesturhlíð og múrað upp í 2 glugga.
9. Hurð á vesturhlíð breytt í síðan glugga.
10. Baðherbergi ásamt fataherbergi staðsett á neðrihæð.
11. Útisundlaug staðsett í suðurhluta lóðar.

### SAMÞYKKI NÁGRANNA

HEIÐVANGUR 6

*Ragnús Þrygjalabson*

HEIÐVANGUR 10

*Þorsteinn Fjallabörn*

BREYTT

HEITI VERKS:

Heiðvangur 8

Hafnarfjörður

HEITI TEIKNINGAR:

GRUNNMYND  
NEDRI HÆÐAR

DAGS:	22.11.2007	MANNA:	JL,KA	YRFR:	JL	TEKNA:	JEV
VERKNR:	1309	KVART:	1:100				

DALVEGI 18 201 KÖPANOGI SÍMI: 534 8800 FAX: 534 8818 KT:501193-2409 olark@olark.is www.olark.is		<b>ALARK</b> arkitektar ehf.	DALVEGI 18 201 KÖPANOGI SÍMI: 534 8800 FAX: 534 8818 KT:501193-2409 olark@olark.is www.olark.is
---	--	---------------------------------	---

A02  
2 of 6