



GRUNNMYND : 1 HD

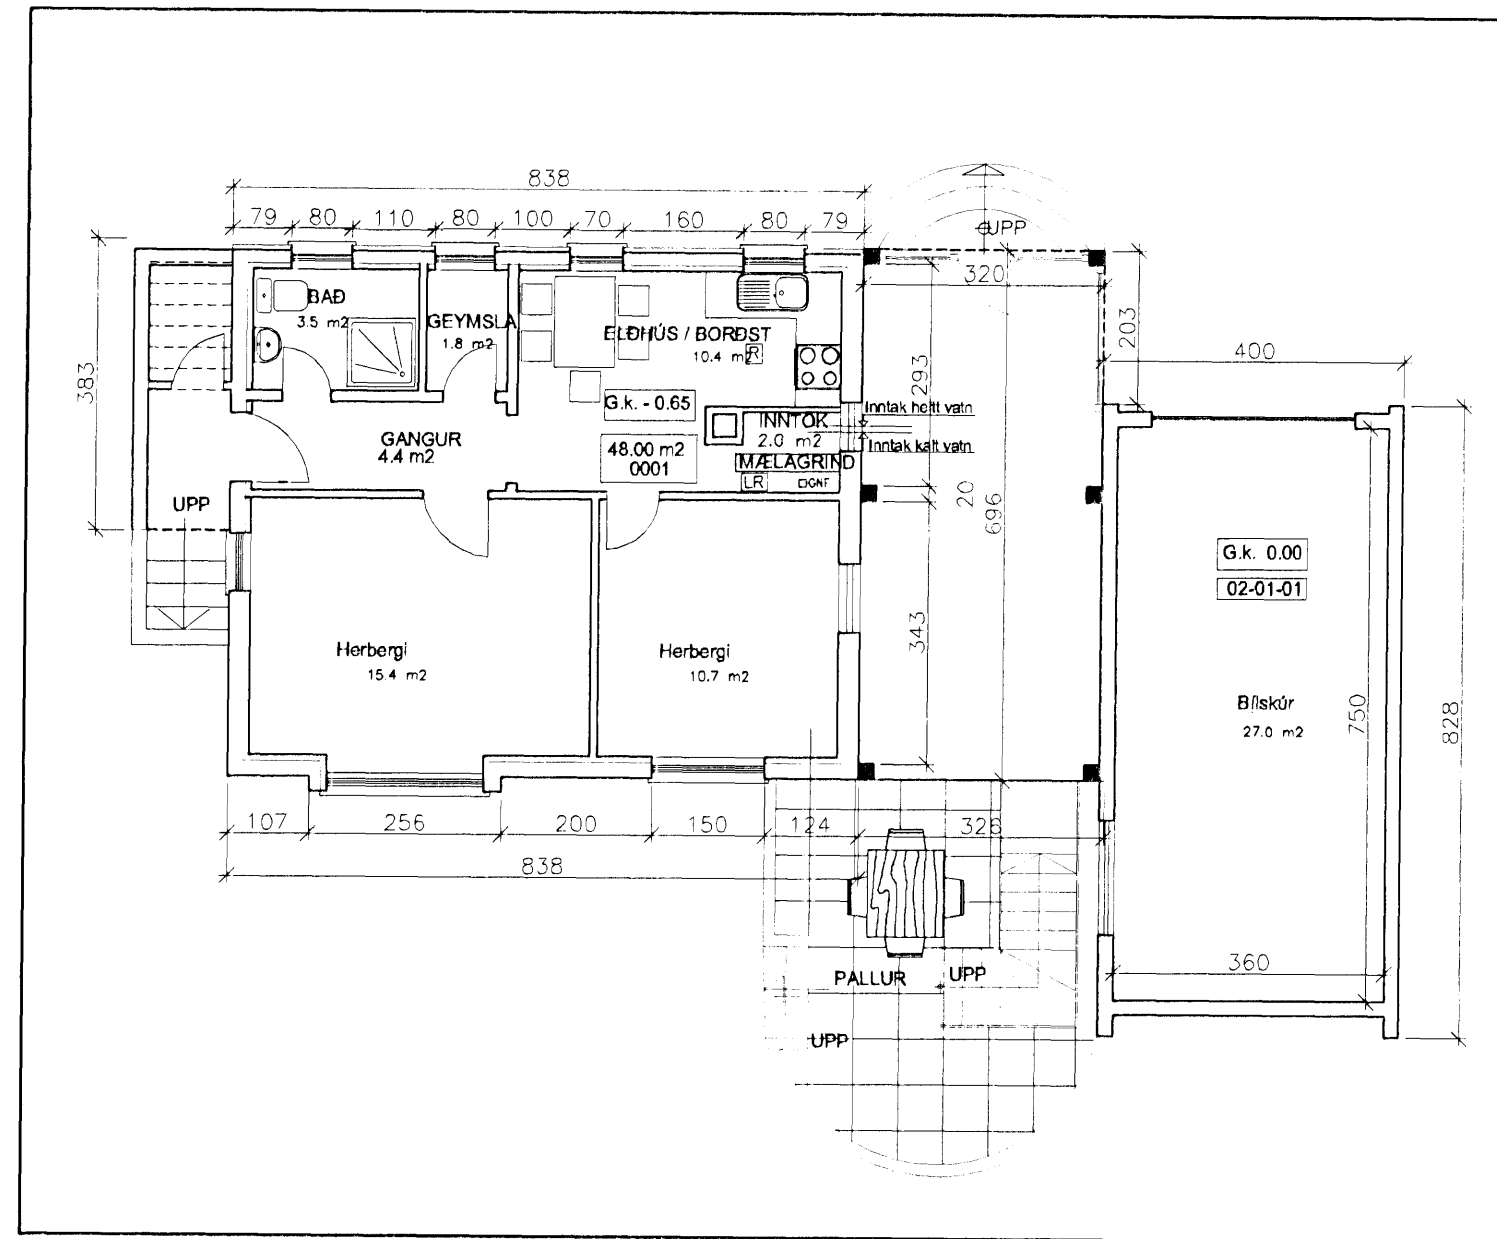

GRUNNMYND KJALLARA 1:100

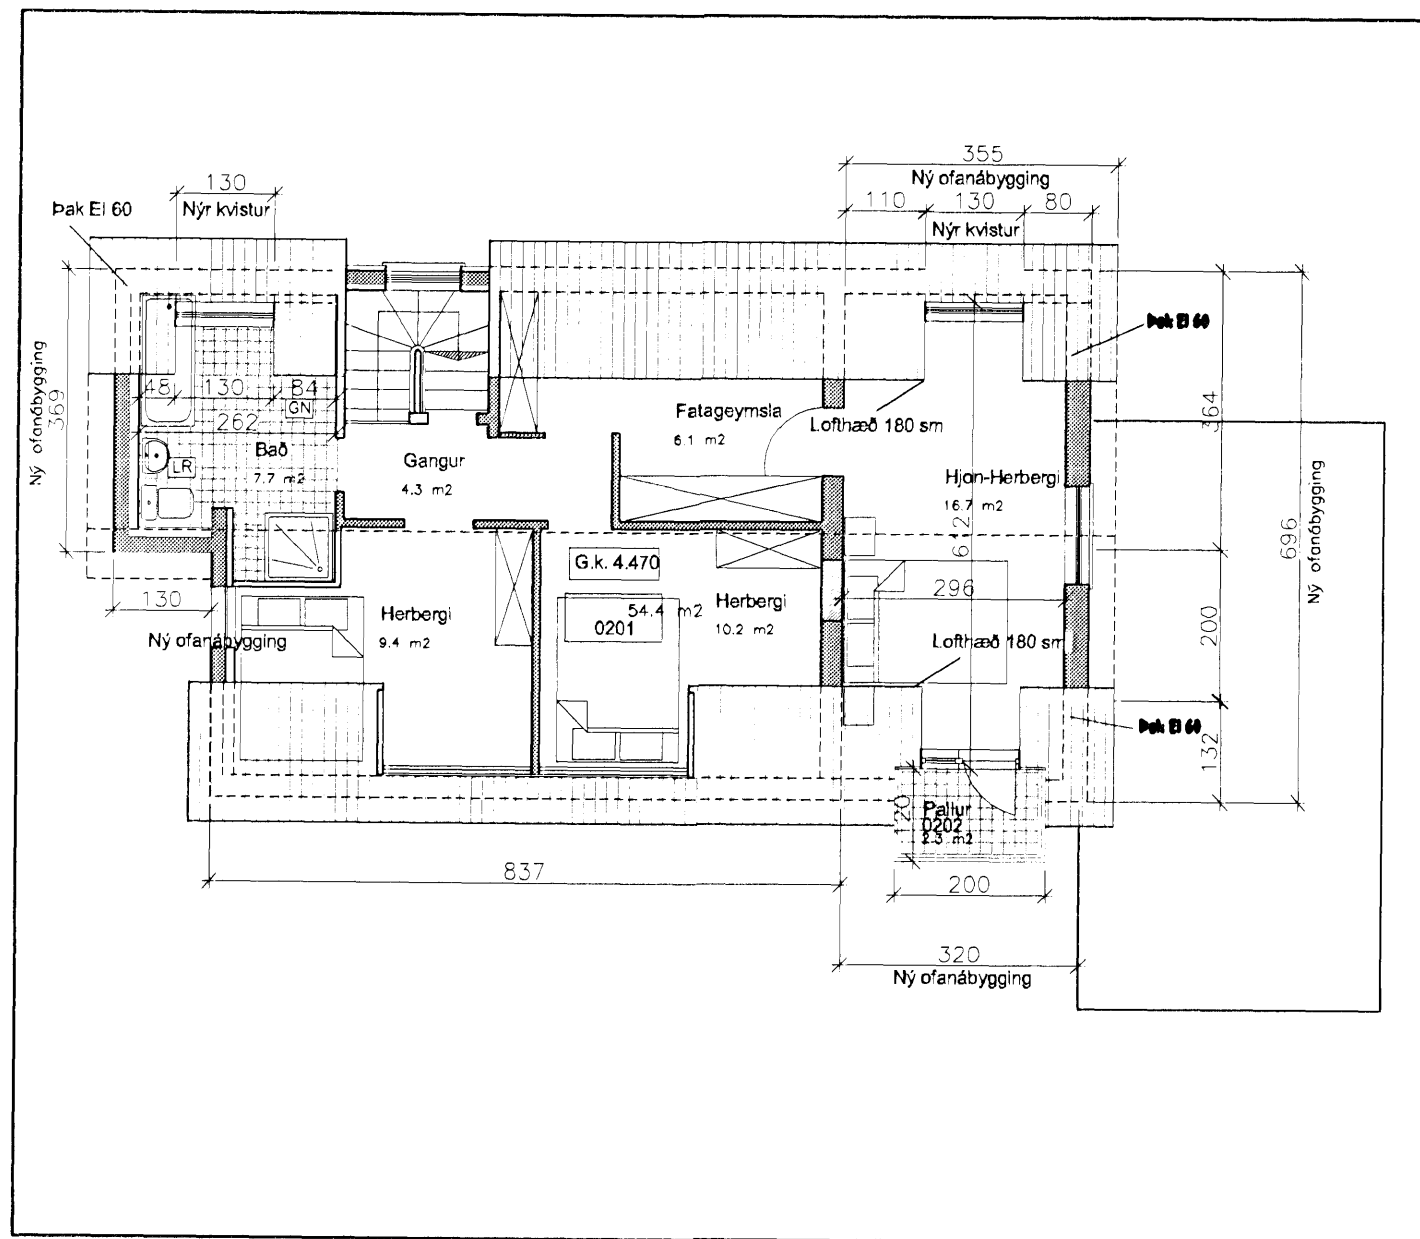

GRUNNMYND : 2 HD


 Samþykkt þann
23 JAN 2008
 Byggingaútlitinn Hafnarfirði
 F.h. Jón Sigurðsson

BREYTINGAR

Janúar 15. 2008

- 1-Pallur (2020) færur frá austurs til suðurs
- 2-Breytingar á hæð menis í vesturótt.
- 3-Nýir gluggar í austurótt.


 A-A ARKITEKT - Grænakinn 24 - 220 HFJ - sími: 565 5210
 ALI-AMADUSHAHÍ arkitekt RIBA - kt. 220556-2129 - email: tutu@al.is

vgr Grænakinn 24 220 HFJ							
teikning Grunnmyndir	teikning nr. 100-03						
<table border="1" style="width: 100%; border-collapse: collapse;"> <tr> <td style="width: 33%;">færsla: A-A</td> <td style="width: 33%;">teiknað: A-A</td> <td style="width: 34%;">dags: Desember 07</td> </tr> <tr> <td>másk. 1:100</td> <td>blað: 3 of 6</td> <td>prentað: Des 07</td> </tr> </table>	færsla: A-A	teiknað: A-A	dags: Desember 07	másk. 1:100	blað: 3 of 6	prentað: Des 07	<p>bláskráð: A2 Öll mál eru í millímetrum. Öll vafaatriði skal bera undir höndum. Mælið ekki af teikningum, öli mál athugist á staðnum. Öll afnot og afritun teikninga, að hluta eða í heild, er háð skriflegu leyfi höfundar.</p>
færsla: A-A	teiknað: A-A	dags: Desember 07					
másk. 1:100	blað: 3 of 6	prentað: Des 07					