
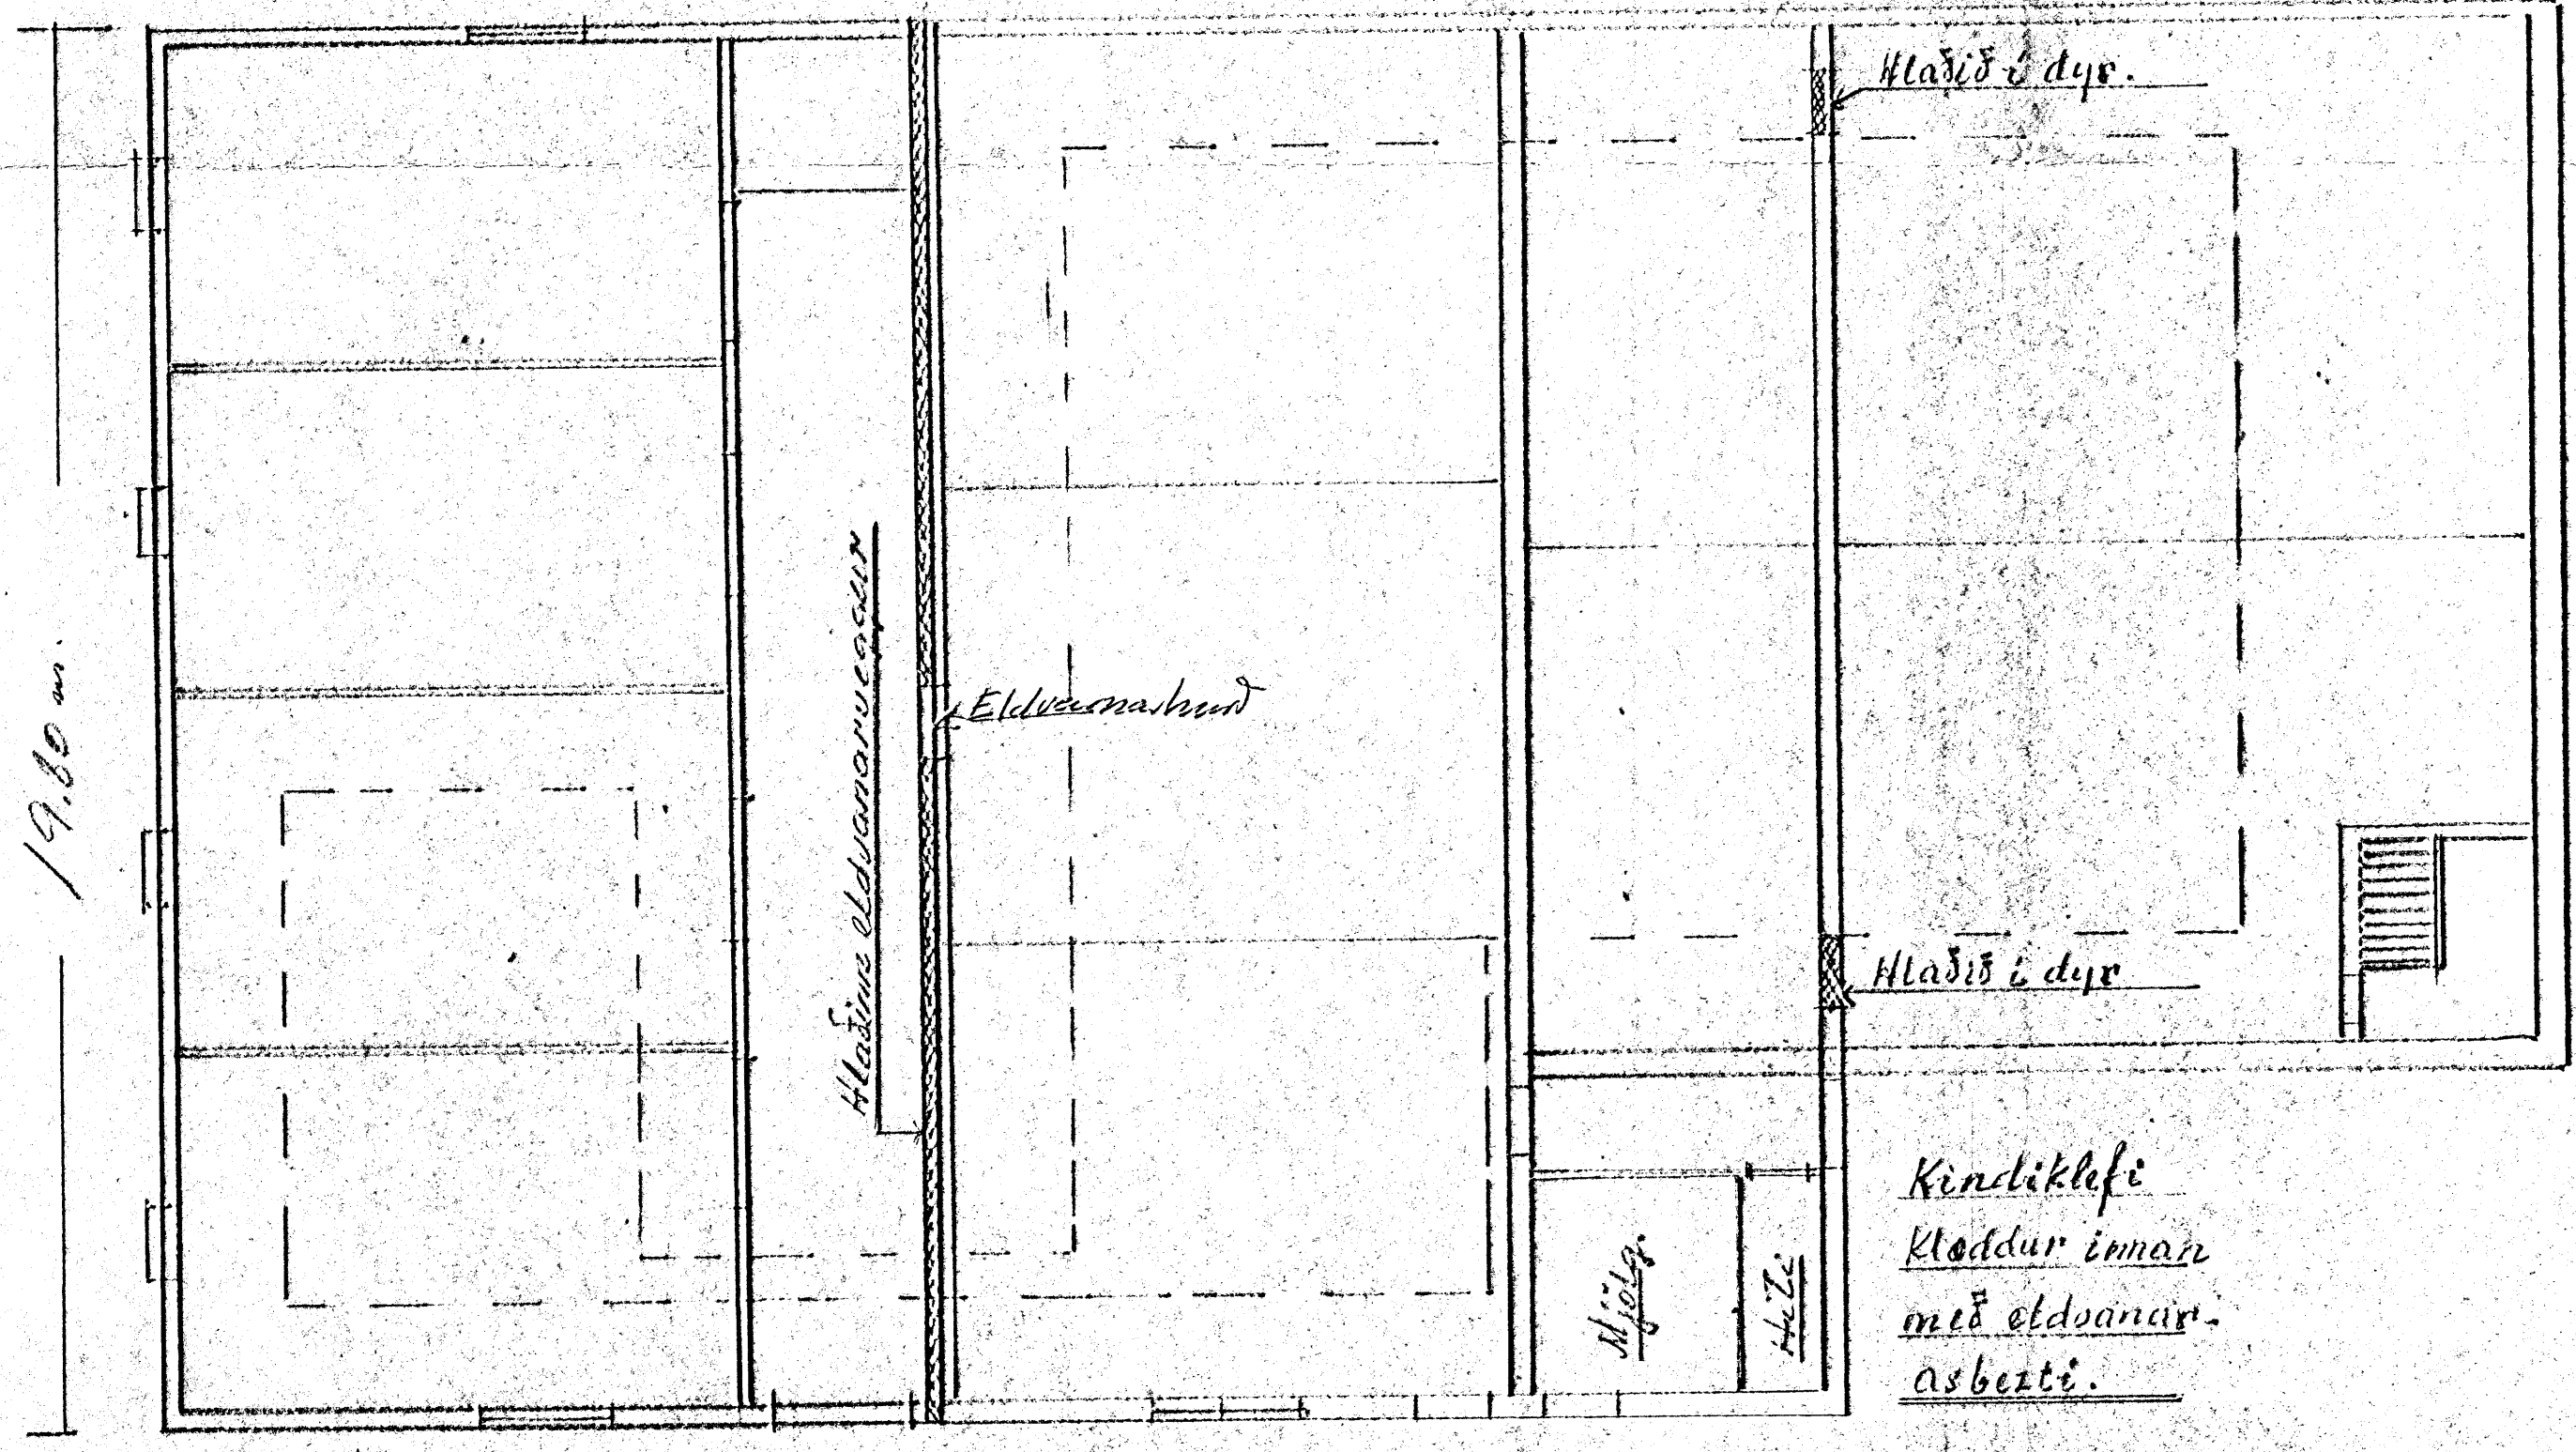
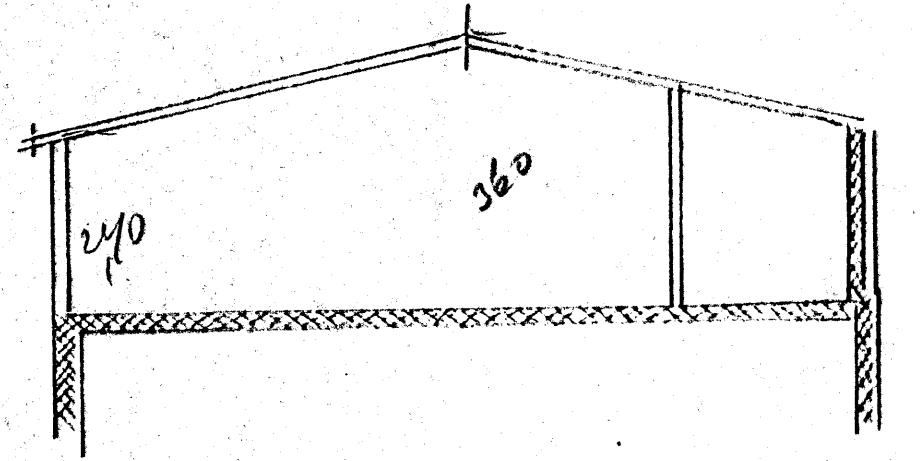


Hansnahús á Straumi stökkur.

Mæt. 1:100.

Samþykkt á fundi bygginga-
nefndar þ. 28/3/1973
BYGGINGAFULLTRÚINN
I HAFNARFIRÐI
E. Sigurðsson

Kvót um að viðbyggingin aukji ekki á
óskulperhal bæjarstjóra ef um eignunum
eða hvernig bæjarstjóri yfir á rétt vegna
skjalablaða, enda komd þetta óskulperast.
Um frágangur hvernig klafi skal hafa
semrátt af stöðkerfið stóra. F. Sig.

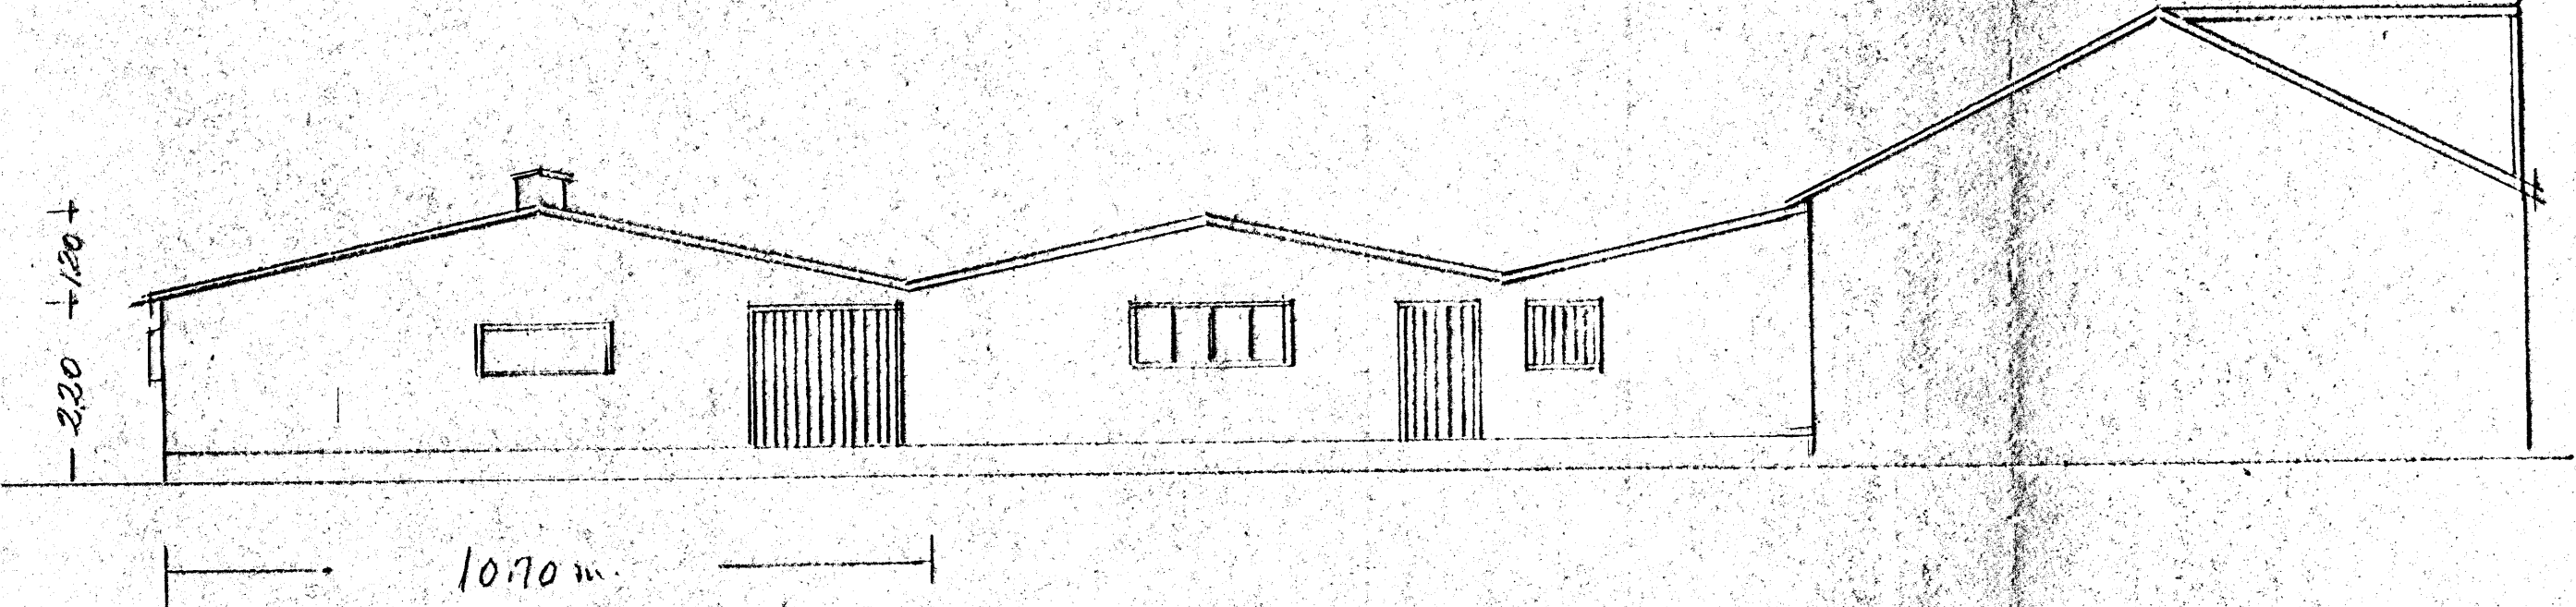

Vestur.

Viðbygging

Gömlu húsin

Rúsgarvík 20/3/73
Kjartan Seimur