Samþykkt á fundi byggingarnefndar þ. 19/2 1992
BYGGINGAFULLTRÚINN
Í HAFNARFIRÐI

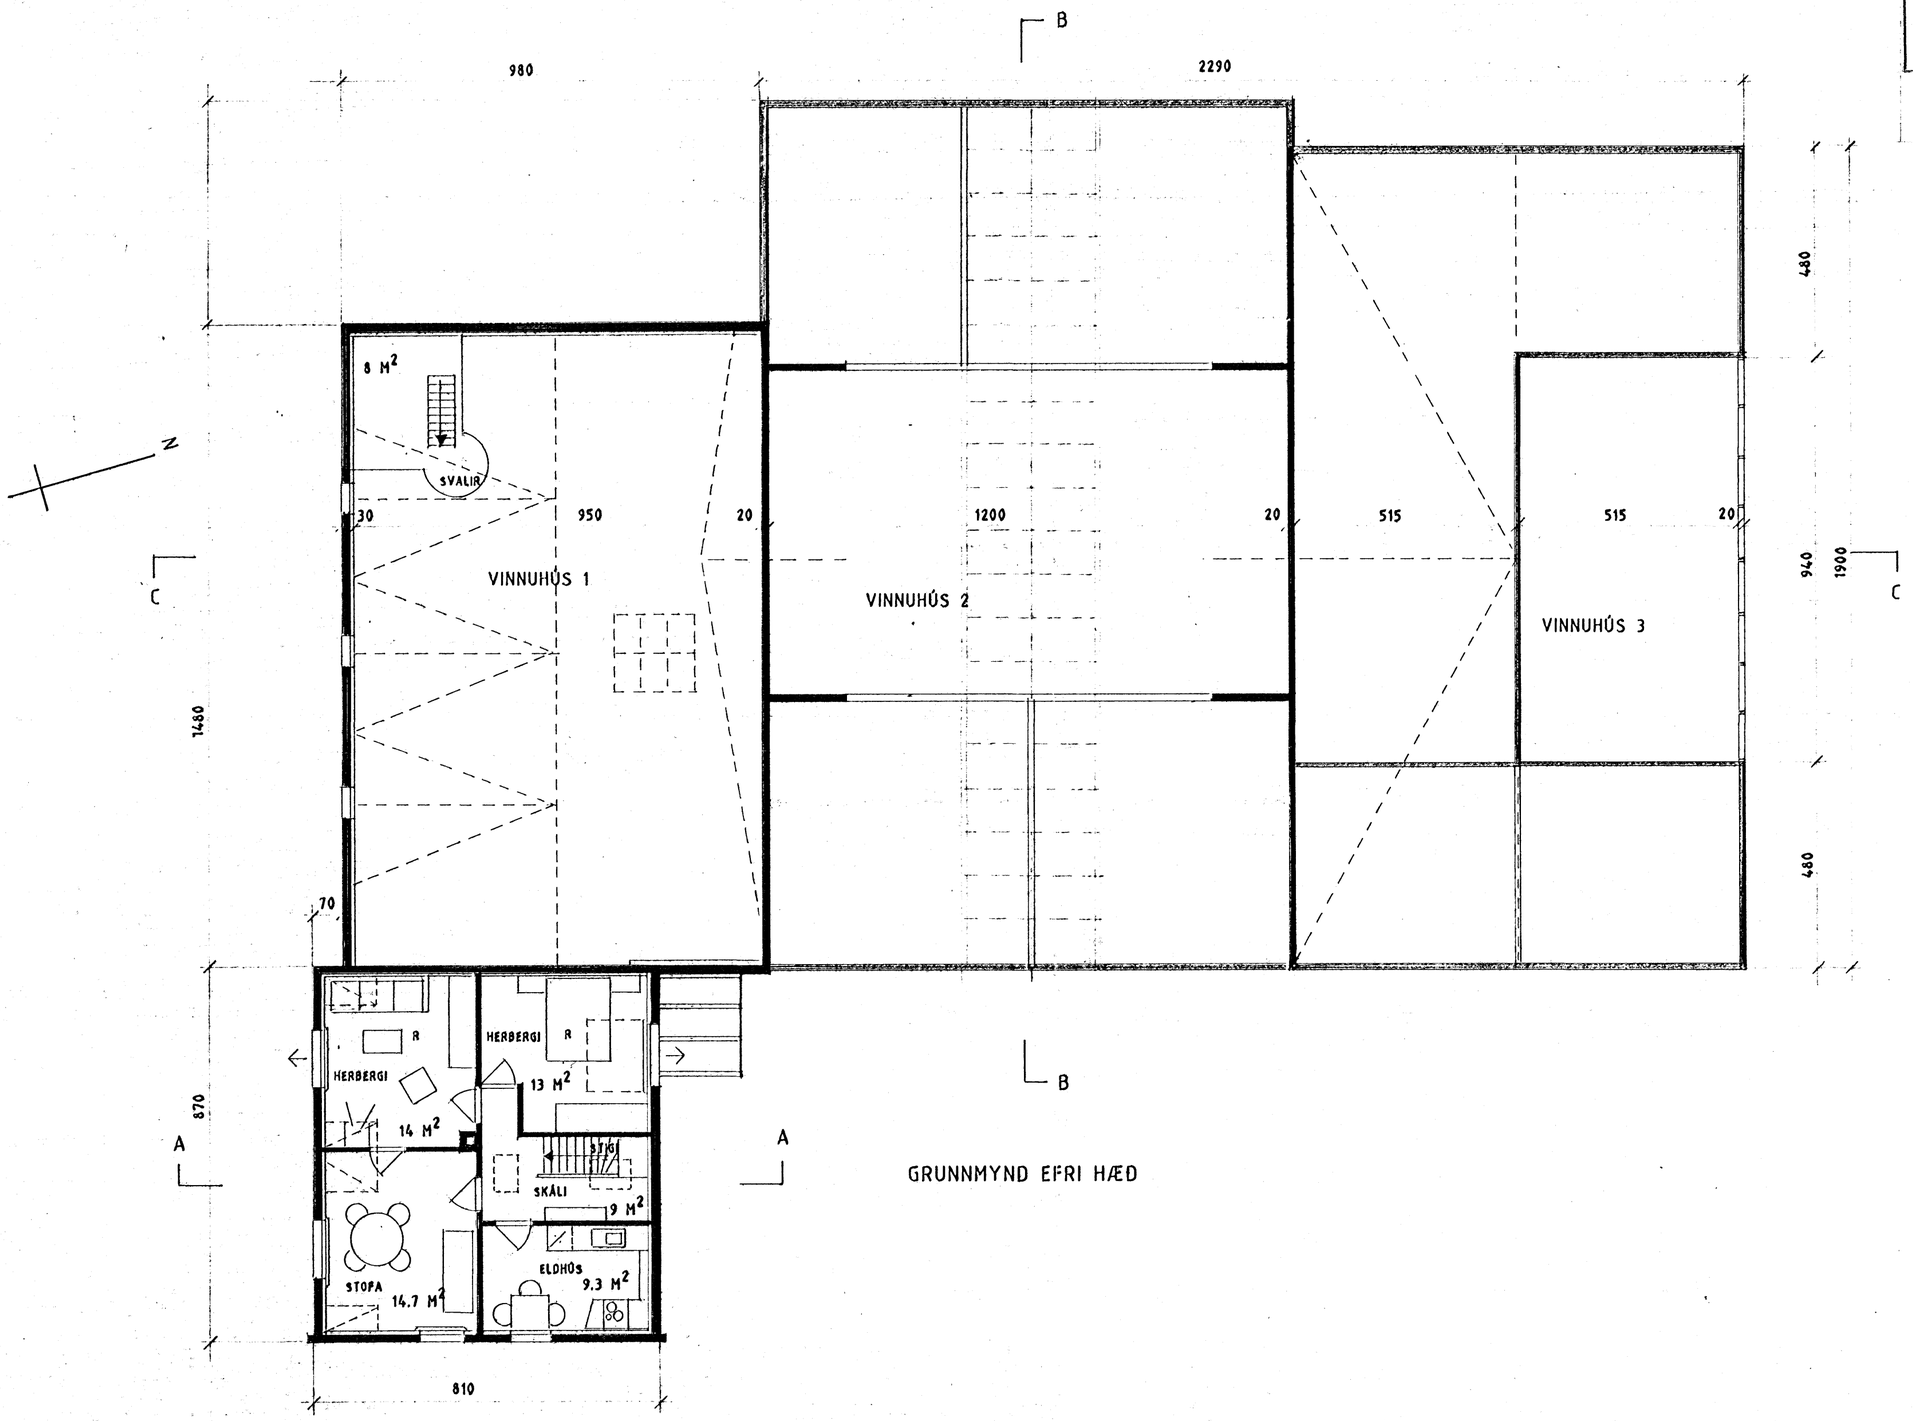

TEIKNISTOFAN ÓÐINSTORGI

HELGI HJÁLMARSSON ARKITEKT FAÍ
VILHJÁLMUR HJÁLMARSSON ARKITEKT FAÍ

ÓÐINSGÖTU 7 - REYKJAVÍK - SÍMI 16177

Vilhjálmur Hjálmarsson

→ ÁTHUGARLEIÐ
R = REYKSKYNJARI
Breytt og samræmt í febr. 1992 GHÞ.

VERKEFNI STRAUMUR STRAUMSVÍK
HEITI GRUNNMYND EFRI HÆÐ

M. 1:100
T. VH
DAGS. ÁG. 1989

NR. 602-1-3