


Sampykkt á fundi bygginga-
nefndar þ. 17/2 1989
BYGGINGAFLUTRÚNN
I HAFHARÐI
[Signature]

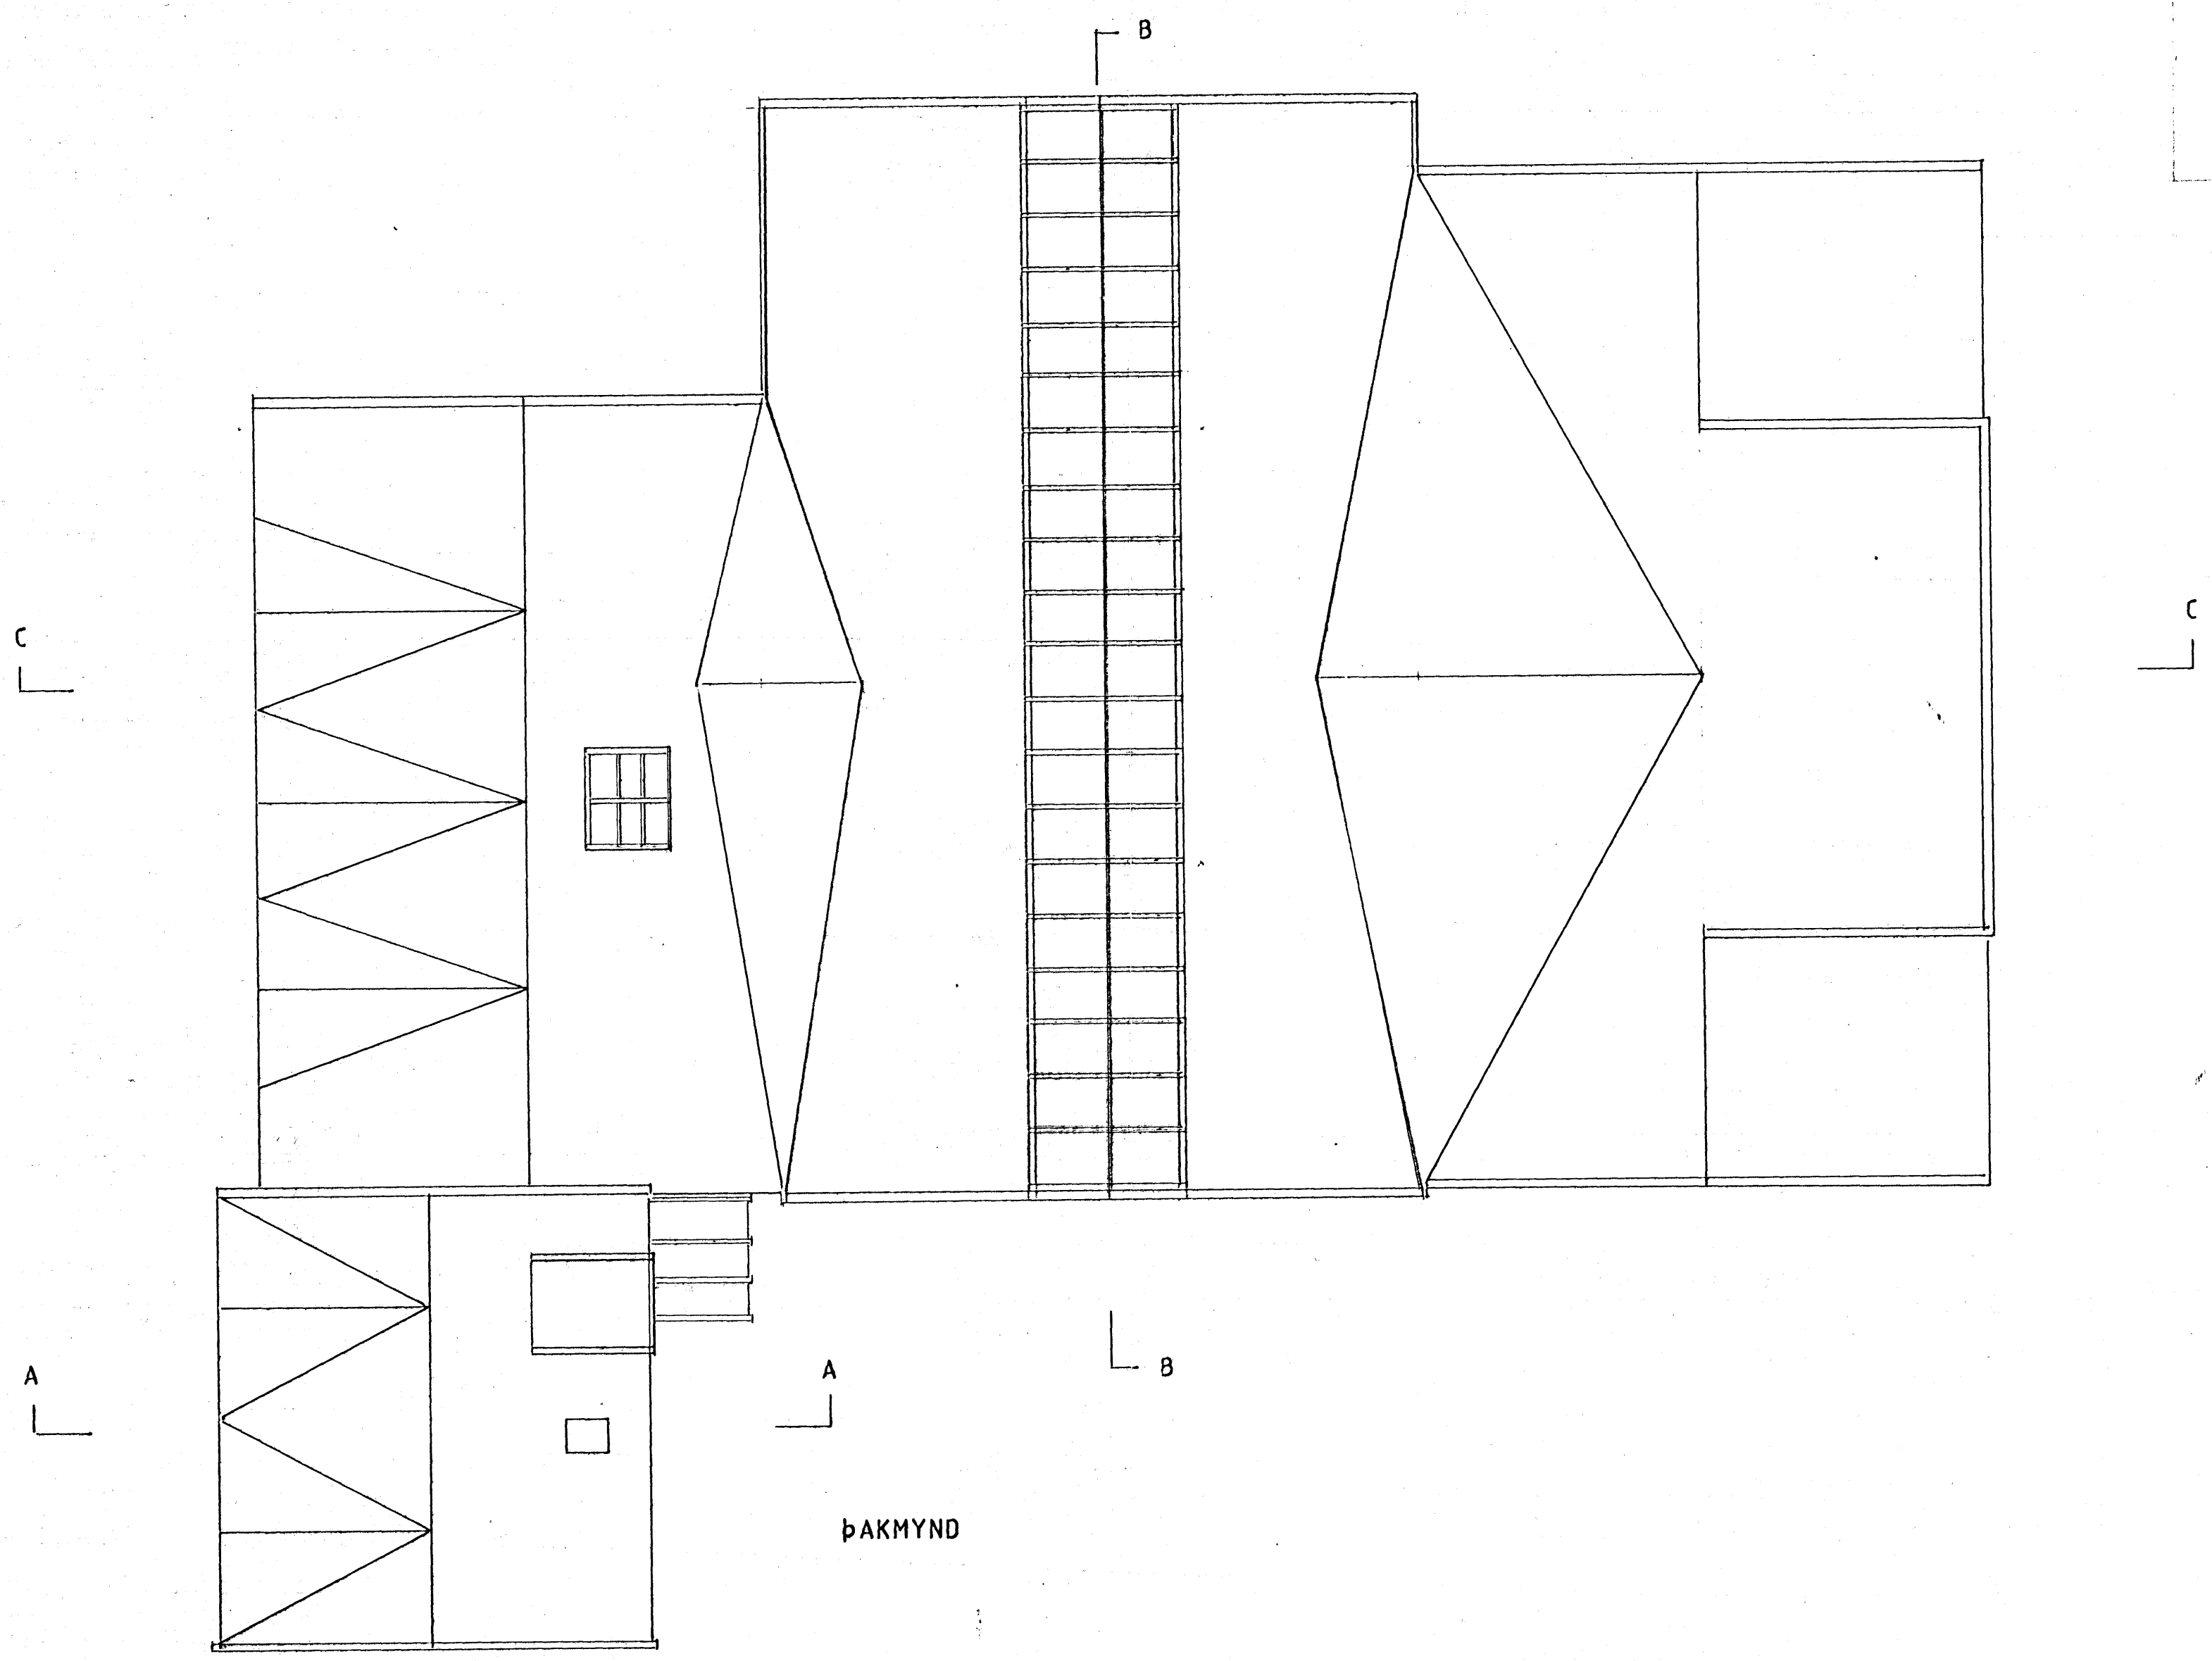

ÞAKMYND

TEIKNISTOFAN
ODINSTORGI

HELGI HJÁL MARSSON
VILHJÁL MUR HJÁL MARSSON
ÓDINSGÖTU 7 - REYKJAVÍK - SÍMI 18177

ARKITEKT FAI
ARKITEKT FAI

Vilhjálmarsson

Þeytt og samræmt í febr. 1992 VH

VERKEFNI STRAUMUR STRAUMSVÍK
HEITI ÞAKMYND

M. 1:100
T. VH
DAGS. ÁG. 1989

NR. 602-1-4