



Samþykkt þann
 24 JUNI 2008
 Byggingarfulltrúinn í Hafnarfirði
 F. h. Frólfur S. Gunnlaugsson

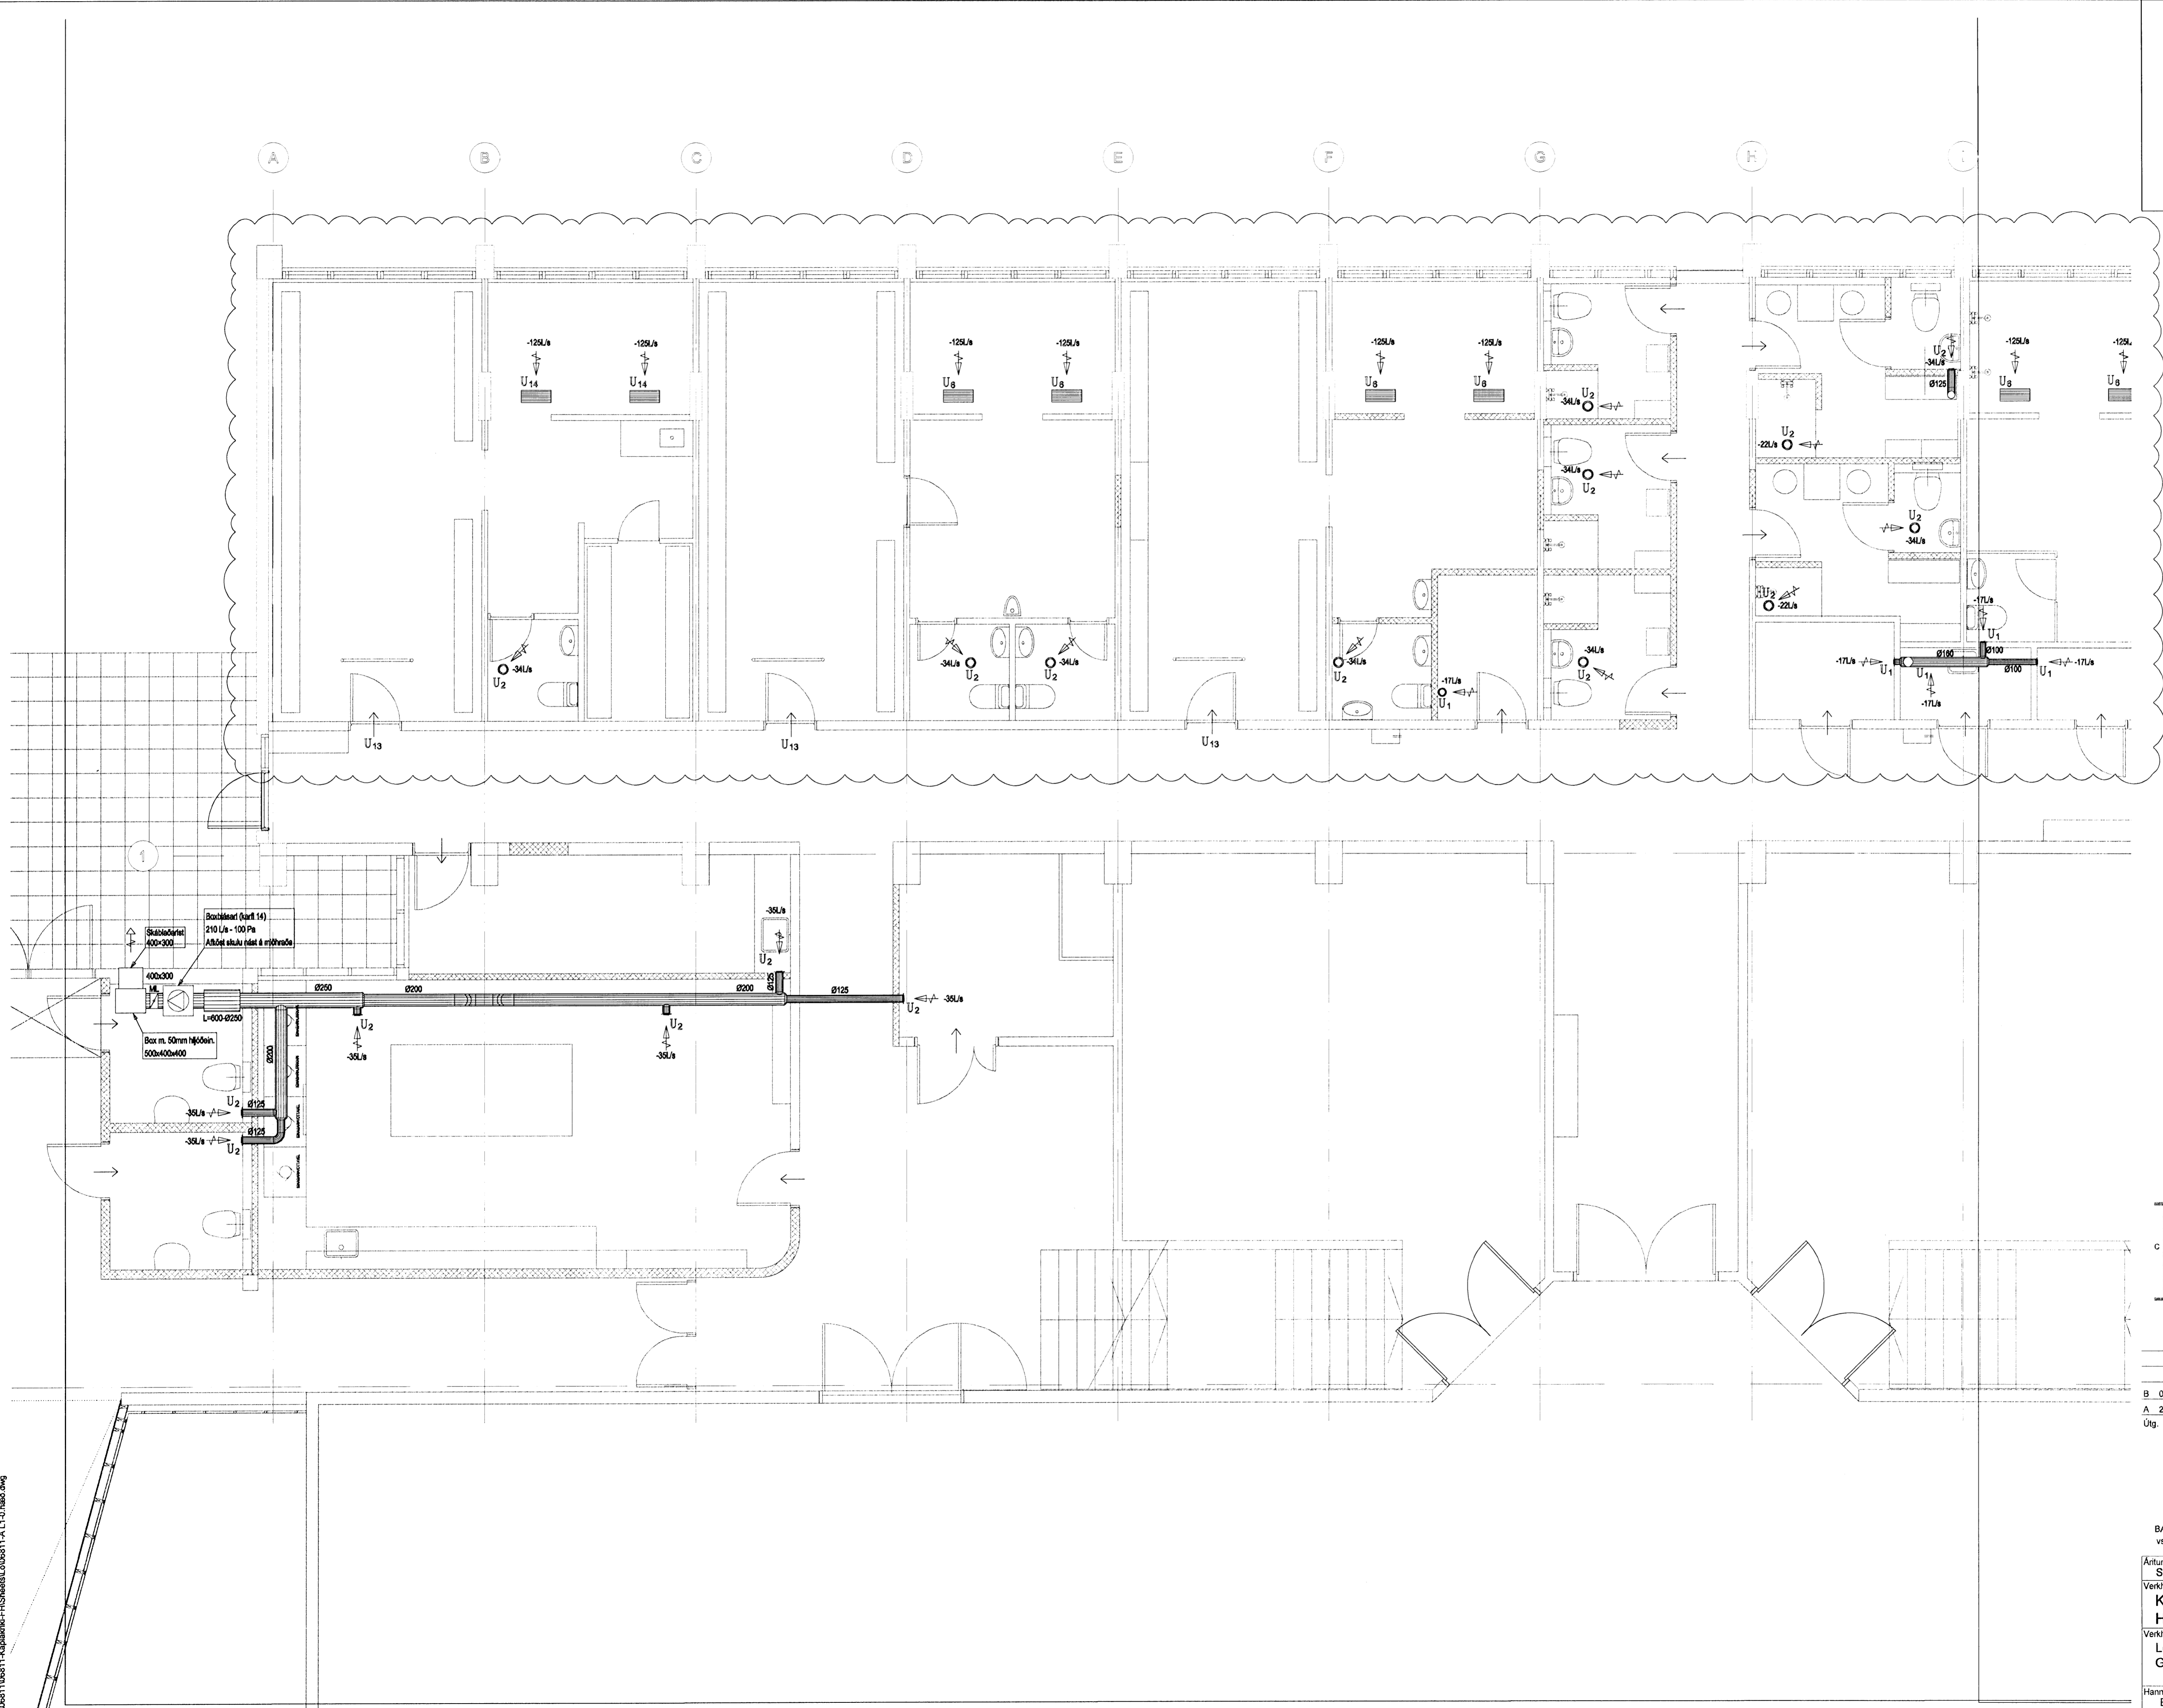

H. Einarsson
 Kt. 110457-2789

KAPLAKRIKI

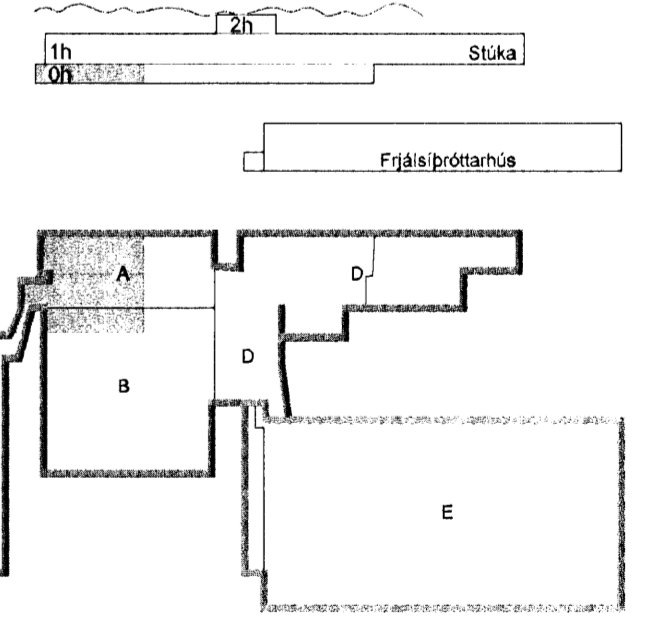

B 03.08.08 Loftræsing endurnýjuð JGR/SÁS
 A 23.11.07 Verkefning BS/SÁS
 Útg. Dags. Skýring Hannadýrfrífarð



VERKFRÆÐISTOFA

BÆJARHRAUN 20 · 220 HAFNARFJÖRDUR · KENNIT. 710796-2899
 vsb@vsb.is · Sími 555 8600 · Fax 555 9610 · www.vsb.is

Árftun sérhönnuðar Sveinn Áki Sverrisson Kt: 230855 5609 *H. Einarsson*

Verkefni KAPLAKRIKI HAFNARFIRÐI

Verkhúti Loftræsing Grunnmynd kjallara

Hannað BS	Teiknað BS	Yfirfarð SÁS	Kvarði 1.50	J/A1	Síða
Dags	Verkefni	Teikning	Bláa	Bláa	Bláa

3/2008/1/06811-Kaplaáriki-FHSheetA1/06811-A.L1.0.hard.png