
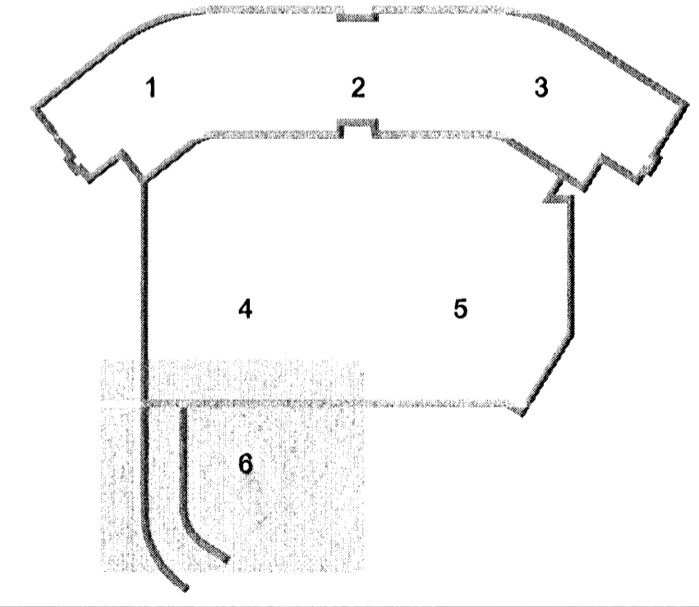


Samþykkt þann
07 JULÍ 2008
Byggingarfulltrúnni í Hafnarfirði
F.Þ. Hrólfur S. Gunnlaugsson

Skýringar
Fæði lagirnir fyrir brunaslöngur skal leggja 800 mm undir yfirborð (neðst í fyllingu milli sökkla).
Þar sem lögn fer upp á yfirborð skal vera 40 mm einangrun utan um lögnina skal tryggja að einangrun blotnar ekki.
Niðurföll skulu vera með innbyggðu sandfangi.

DALSHRAUN 3

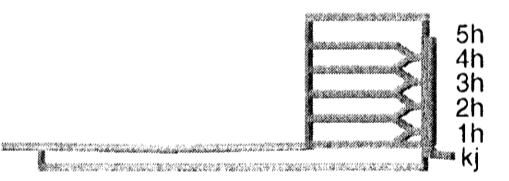

B 05.08.08 Niðurföll í lóð ferð RJK/SAS
A 14.02.08 Merkingarlagið RJK/SAS
Útg. Dags. Skýring Hannað/Yfirfarð



VERKFRÆDISTOFA


B/EJARHRAUN 20 • 220 HAFNARFJÖRDUR • KENNIT. 710796-2899
vsb@vsb.is • Sími 585 8600 • Fax 585 8610 • www.vsb.is

Antun sérhönnuðar Sveinn Aki Sverrisson
Hafnarfirði
Kt: 230855 5600 • aki@vsb.is

Verkhiti
DALSHRAUN 3
HAFNARFIRÐI
Verkhiti
Lagnir
Grunnlagnir
Grunnmynd 6

Hannað	Teiknað	Yfirfarð	Kvarði	Síða
RJK	RJK	SAS	1:50	-
Dags.	Verkefni	Teikning	Útgáfa	

6608
HELENDISEFTRILIT'S
HAFNARFJÖRDUR
OG KÖPVOGGSSVEDIS
Garðabæ 7-210 Garðabæ
Hannað/Yfirfarð

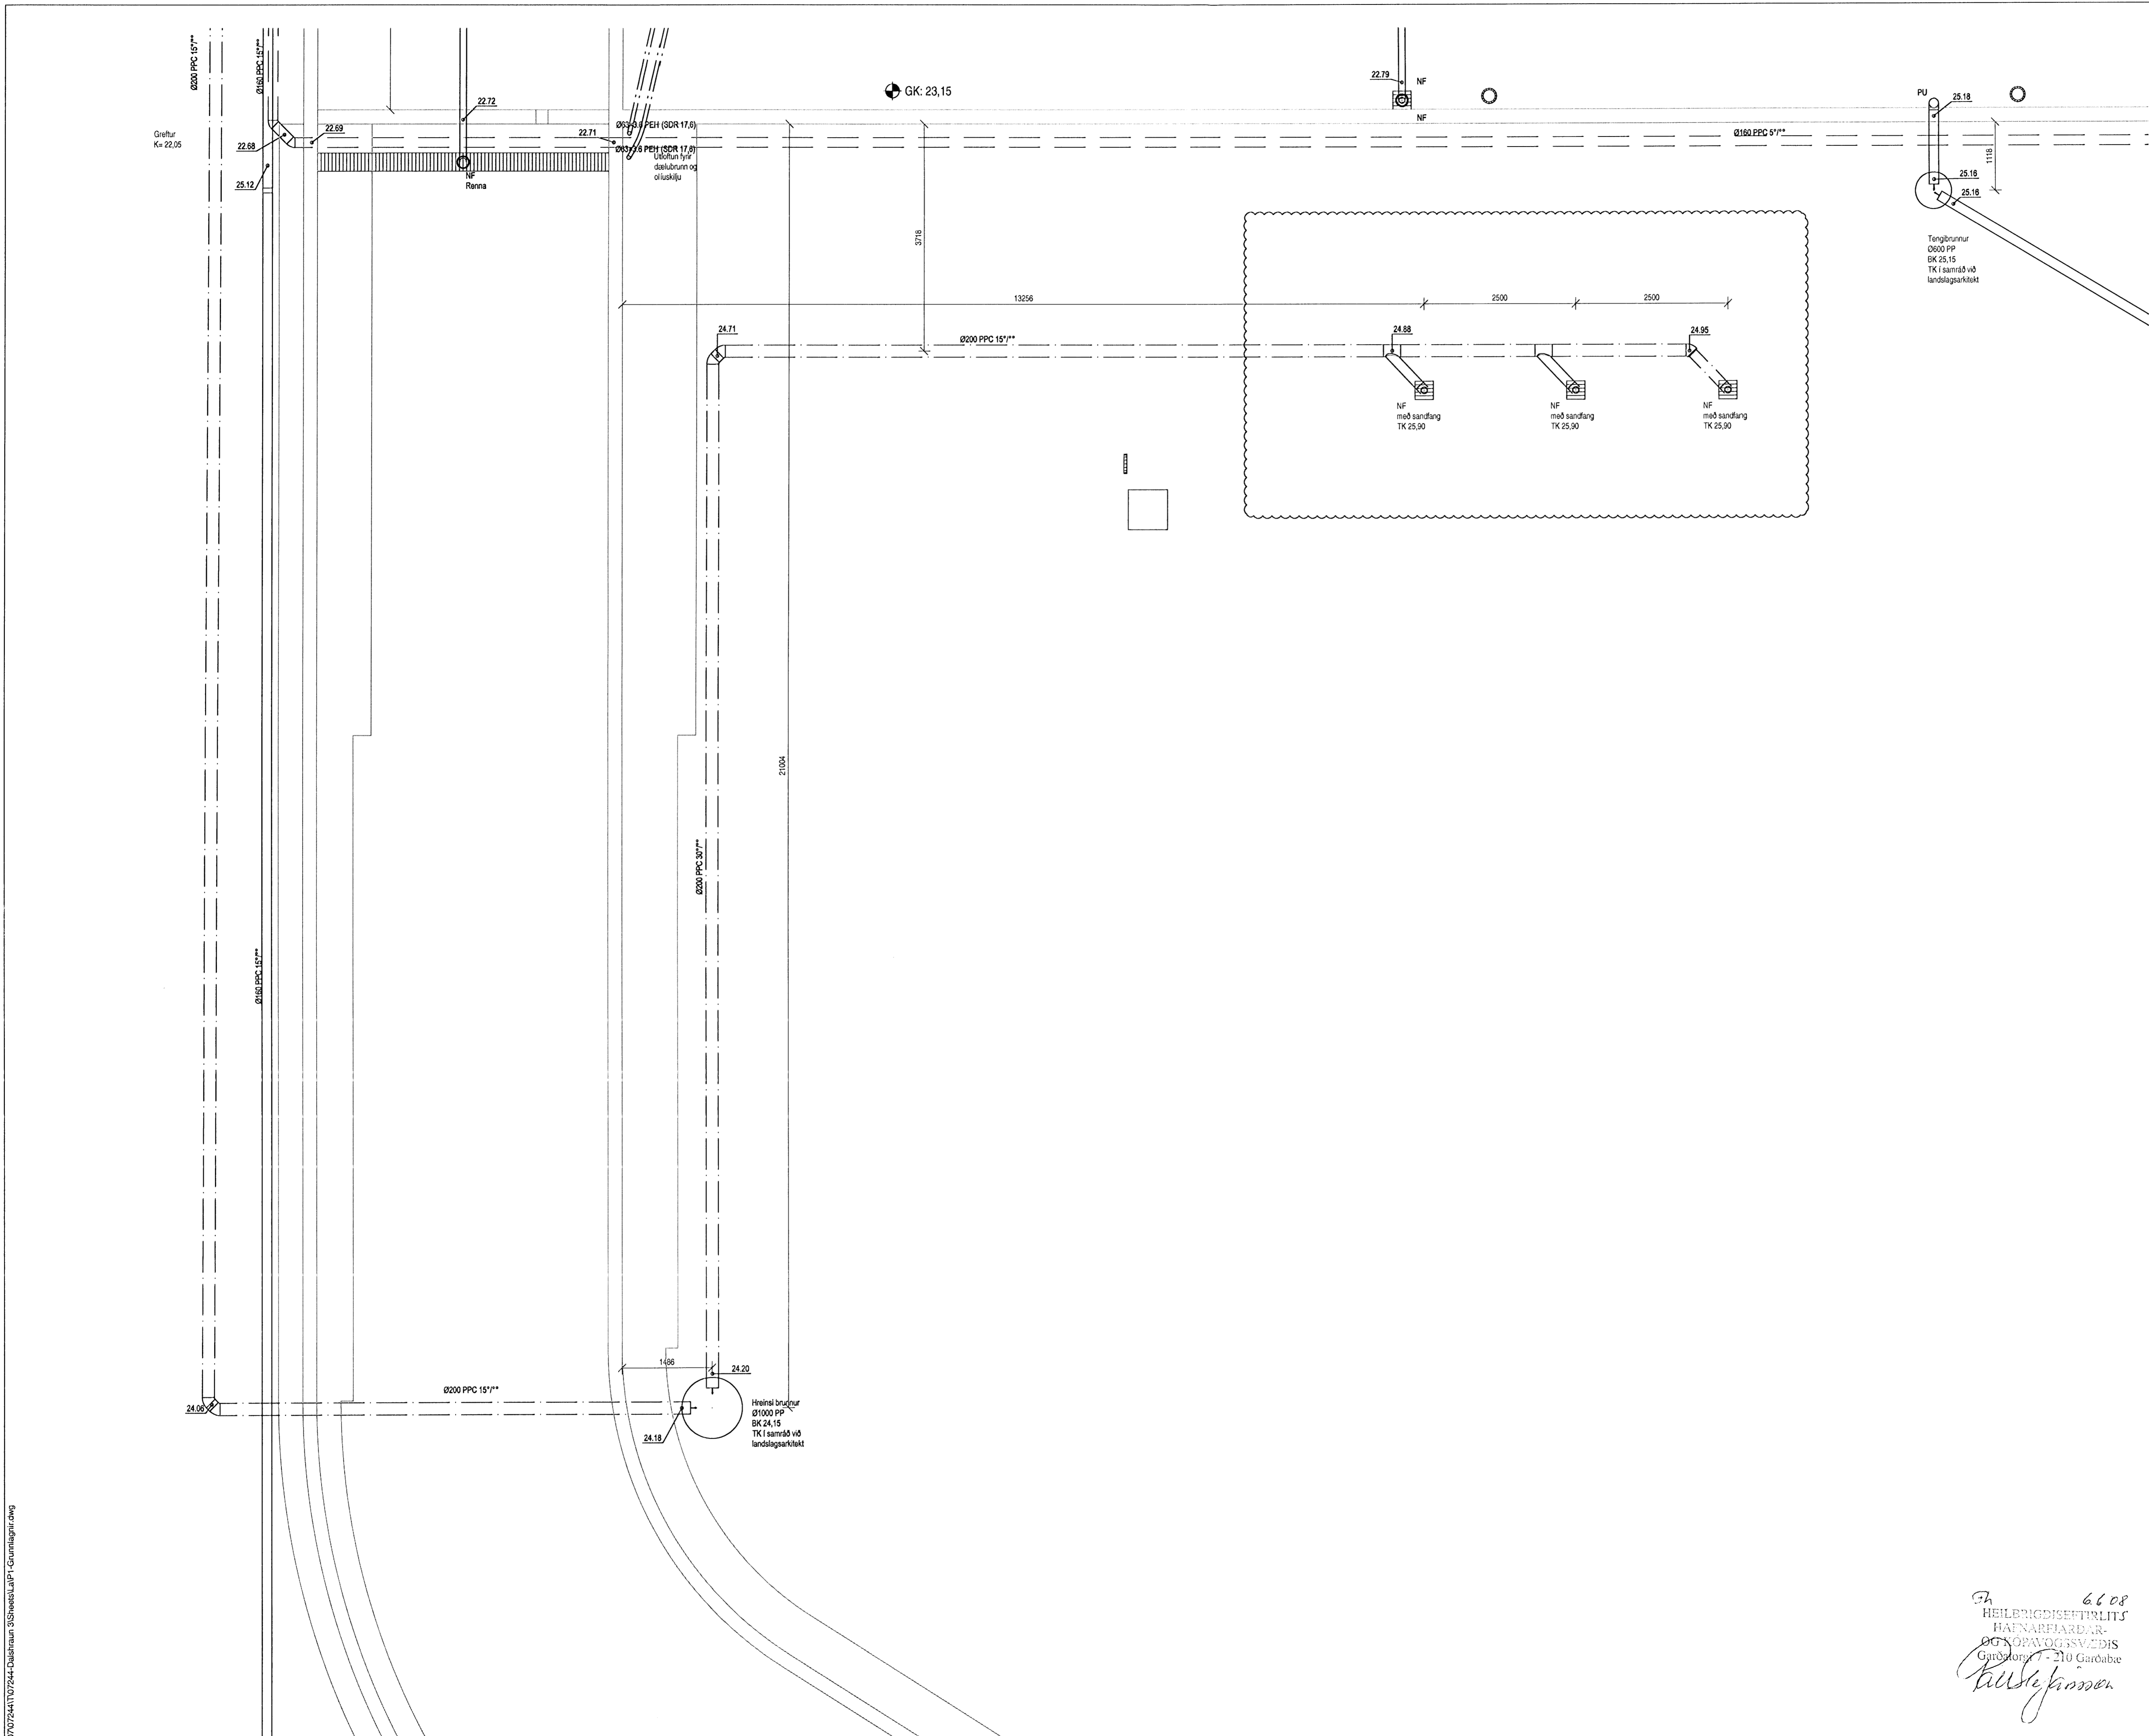

0007072441\07244-Dalshraun 3\Sheets\A1 - Grunnlagir.dwg