
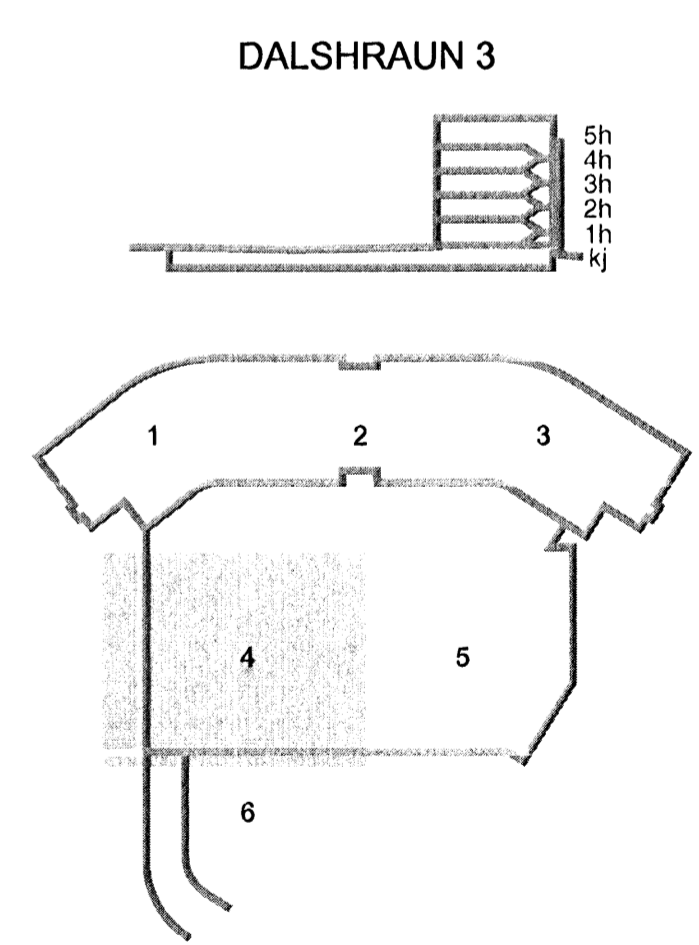


Skýringar
 Fæði lagnir fyrir brunaslöngur skal leggja 800 mm undir yfirborð (næst í fyllingu milli sökkla).

Þar sem lögn fer upp á yfirborð skal vera 40 mm einangrun utan um lögnina skal tryggja að einangrun blotnar ekki.

Niðurföll skulu vera með innbyggðu sandfangi.

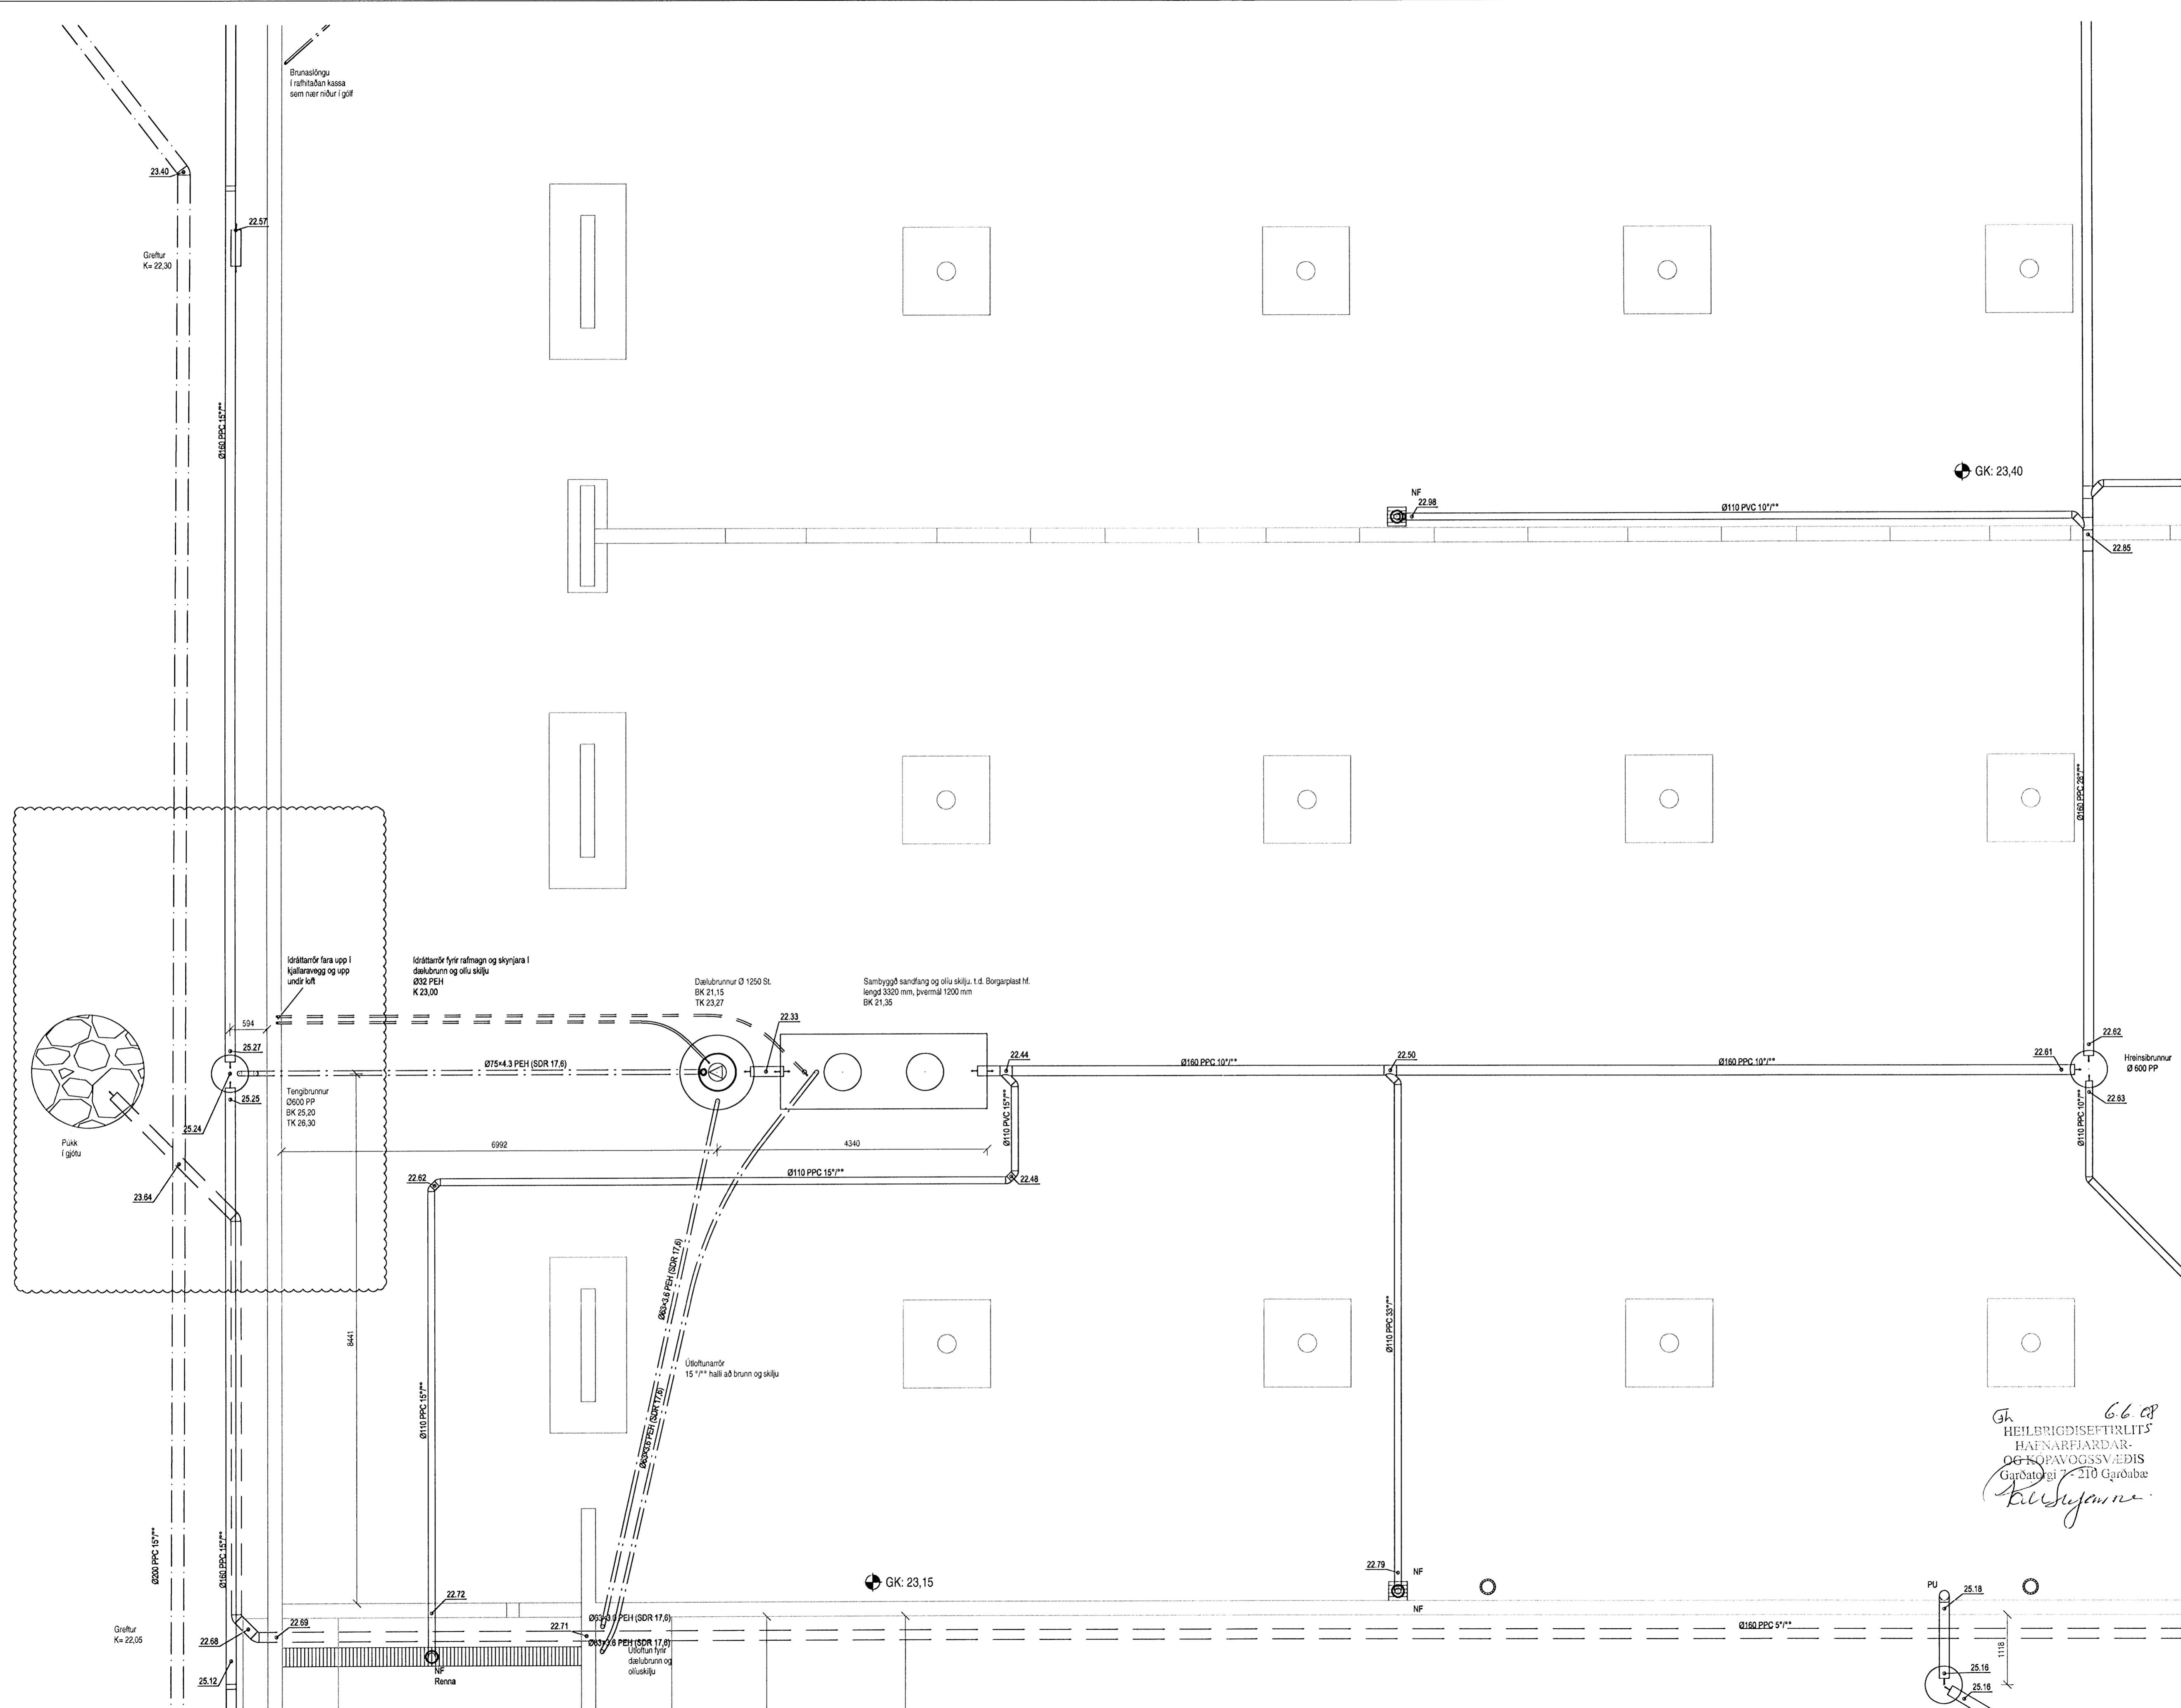

Gh
 HEILBRIGDISEFTIRLITS
 HAFNARFIÐDAR
 OG HOPAVOGSSVÆDIS
 Garðatorgi - 210 Garðabæ
Kelloggsson

B	05.08.08	Púkk og lagnir að því ferð	RJK/SAS
A	14.02.08	Merkingar lagað	RJK/SAS
Útg.	Dags.	Skýring	Hannað/Yfirfarð



VERKFRÆÐISTOFA

BEJARHRAUN 20 • 220 HAFNARFJÖRÐUR • KENNIT. 710796-2899
 vsb@vsb.is • Sími 585 8600 • Fax 585 8610 • www.vsb.is

Aritun séhónnuðar			
Sveinn Áki Sværissón			
Kt: 230855 5609 • aki@vsb.is			
Verkhúli			
DALSHRAUN 3			
HAFNARFIÐDAR			
Verkhúli			
Lagnir			
Grunnlagnir			
Grunnmynd 4			
Hannað	Teknað	Yfirfarð	Kvarði
RJK	RJK	SAS	1:50
Dags.	Verkefni	Teikning	Útgáfa
			/ A1
			-
			-