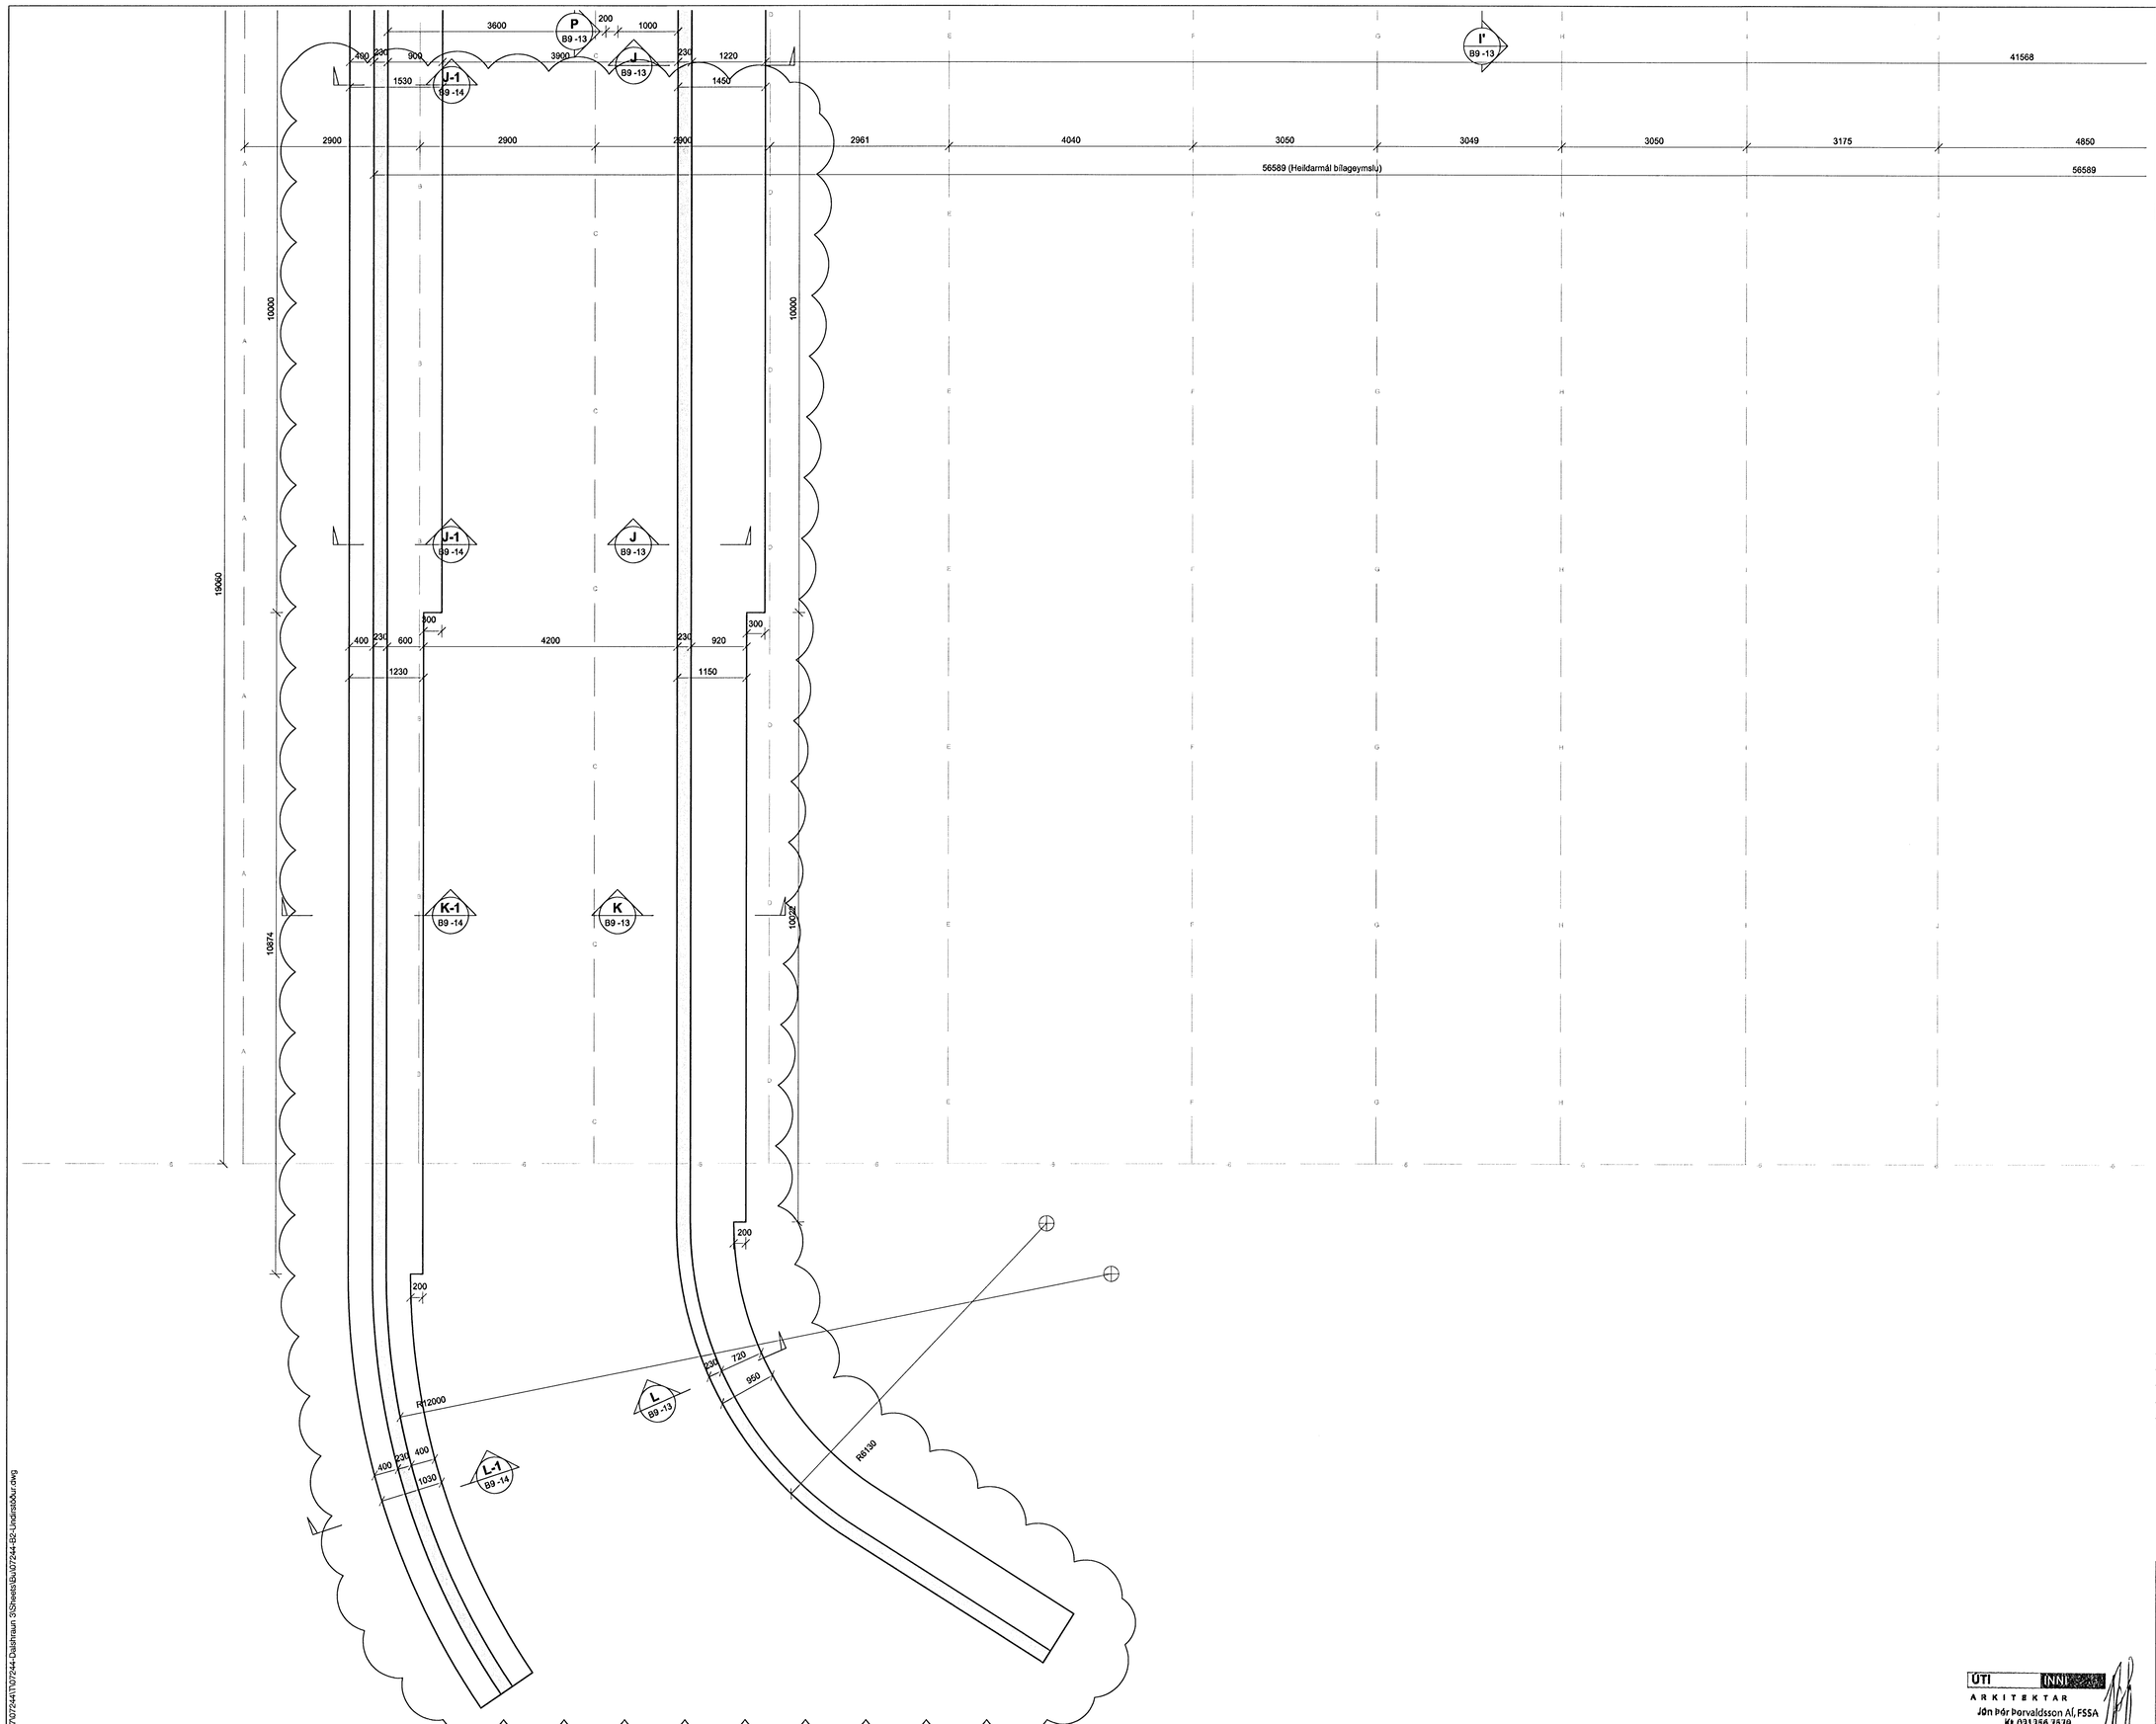

Samþykkt þann
07 JULI 2008
Byggingarfulltrúinn í Hafnarfirði
F.h. Hrólfur S. Gunnlaugsson

SKÝRINGAR

Undirstöður standa þjappaðri fyllingu:
Mesta álag á fyllingu = 0,5 MN/m²

Fjarlægja skal allan lífrænan jarðveg.

Undir botnplötu skal fylla með malarfyllingu og þjappa þannig að þjöppun verði samærileg við 98% standard proktor.

Skyggð svæði tákna veggi fyrir ofan botnplötu.

Málsetningar á hurðum og veggjum sjá teikningar arkitekts.

BENDING:

Bending botnplötu skal vera bendinet K257 eða K10 c/c250 í báðar áttir.

Tengijárn upp í veggi skulu standa minnst skeytilengd upp úr undirstöðuklossa eða botnplötu, sjá nánar sniðmyndir.

Í alla veggenda og kringum op í 200mm vegg eða stærri komi 2 K16 bundinn í lykkjur nema annað sé tekið fram.
Í alla veggenda og kringum op veggja minni en 200mm komi 2 K12 bundinn í lykkjur nema annað sé tekið fram.

Lykkjur K10 c/c 200 nema að annað sé tekið fram.

VEGG-50
500

Kótar - Sjá teikningu arkitekts
HK - Steyptur gólfkóti

TILVÍSANIR:

Almennar skýringar: Sjá teikningu Nr. 07244-B0 000

Málsetningar á veggjum: Sjá teikningar arkitekts

Göt í undirstöðu veggjum: Sjá teikningar lagnahönnuða

U1 - U15: Sjá teikningar nr. 07244-B9 -11, -12 og -13

BROTÞOLSFLOKKUR STEYPU C-35

Sjá almennar skýringar teikn. nr. 07244-B0 000.

DALSHRAUN 3

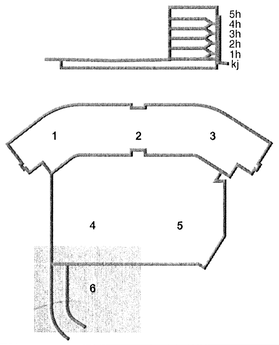

Útg.	Dags.	Skýring	Hannað/Yfirfarið
A	02.06.08	Fætur á stoðveggjum breytast	SÞJ/BG

VSB
VERKFRÆÐISTOFA

BÆJARHRAUN 20 • 220 HAFNARFJÖRÐUR • KENNIT. 710796-2899
vsb@vsb.is • Sími 585 8600 • Fax 585 8610 • www.vsb.is

Áritun sérhönnuðar
Björn Gústafsson Kt: 180550 4889

Verkheiti
DALSHRAUN 3
HAFNARFIRÐI

Verkhluti
Burðarvirki
Undirstöður
Grunnmynd 6

Hannað	Teiknað	Yfirfarið	Kvarði	Síða
SJ	SJ/JJR	BG	1:50 / A1	-

ÚTI INNI
ARKITEKTAR
Jón Þór Þorvaldsson Af, FSSA
Kt 031356 7579

7\07244\T\07244-Dalshraun 3\Sheets\Bu\07244-B2-Undirstöður.dwg