

SKÝRINGAR

Undirstöður standa þjappaðri fyllingu:
Mesta álag á fyllingu = 0,5 MN/m²

Fjarlægja skal allan lífrænan jarðveg.

Undir botnplötu skal fylla með malarfyllingu og þjappa þannig að þjöppun verði samræmleg við 98% standard próktor.

Skyggð svæði tákna veggir fyrr ofan botnplötu.

Málsetningar á hurðum og veggjum sjá teikningar arkitekts.


BENDING:

Bending botnplötu skal vera bendinet K257 eða K10 c/c250 í báðar áttir.

Tengjám upp í veggj skulu standa minnst skeytilengd upp úr undirstöðuklossa eða botnplötu, sjá nánar sniðmyndir.

Í alla veggenda og kringum op í 200mm vegg eða stærri komi 2 K16 bundinn í lykkjur nema annað sé tekið fram. Í alla veggenda og kringum op veggja minni en 200mm komi 2 K12 bundinn í lykkjur nema annað sé tekið fram.

Lykkjur K10 c/c 200 nema að annað sé tekið fram.

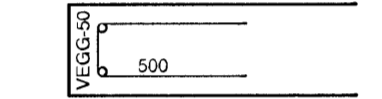

Kótar - Sjá teikningu arkitekts
HK - Steyptur gólfkóti

EINANGRUN:

Einangra skal undirstöður og botnplötur með 75mm einangrunarplasti með rúmpýng = 25kg/m².
Einangrun á undirstöðum skal ná 500 mm niður fyrir botnplötu.

TILVÍSANIR:

Almennar skýringar: Sjá teikningu Nr. 07244-B0 000

Málsetningar á veggjum: Sjá teikningar arkitekts

Göt í undirstöðu veggjum: Sjá teikningar lagnahönnuða



U1 - U15: Sjá teikningar nr. 07244-B9 -11, -12 og -13

BROTPOLSFLOKKUR STEYPU C-25

Sjá almennar skýringar teikn. nr. 07244-B0 000.

ÚTI
ARKITEKTAR
Jón Þór Þorvaldsson Al, FSSA
Kt. 021256 7579

DALSHRAUN 3

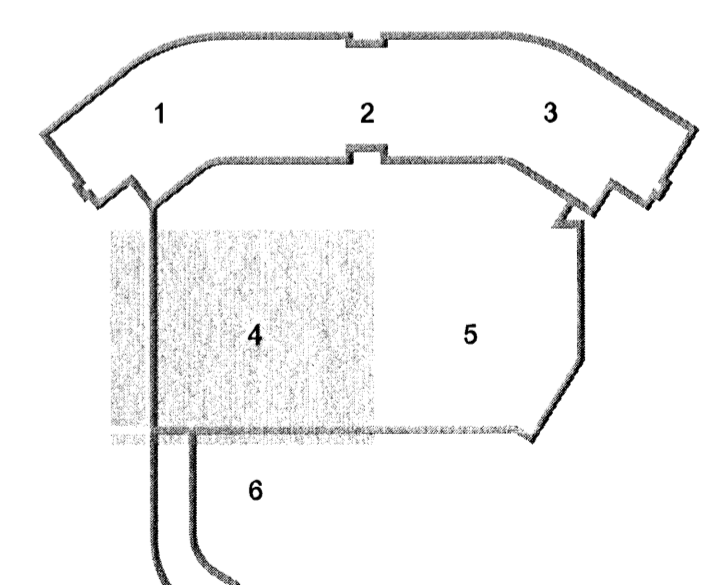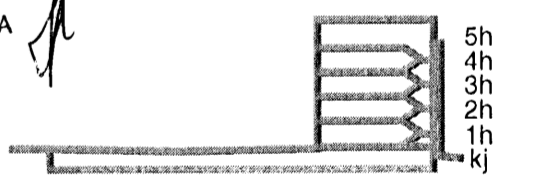

D	02.06.08	Stodveggir bréyast	SPJ/BG
C	28.03.08	Lagfæringar á sniðtáknunum og grunnmynd	SJ/HJ
B	29.02.08	Nytt snið	SJ/HJ
A	30.01.08	Bréyttar undirstöður, sjá sky	SJ/BG
Útg.	Dags.	Skýring	Hannad/Virfanó




B/EARHRAUN 20 • 220 HAFNARFJÖRÐUR • KENNIT. 710796-2899
vsb@vsb.is • Sími 585 8600 • Fax 585 8610 • www.vsb.is

Áritun séðhönnuðar
Björn Guðafastson Kt: 180550 4899

Verkhelti
DALSHRAUN 3
HAFNARFIRÐI

Verkhelti
Burðanvirki
Undirstöður
Grunnmynd 4

Hannad	SJ	Teiknað	SJ/JJR	Virfanó	BG	Kvarði	1:50	/ A1	Síða
--------	----	---------	--------	---------	----	--------	------	------	------

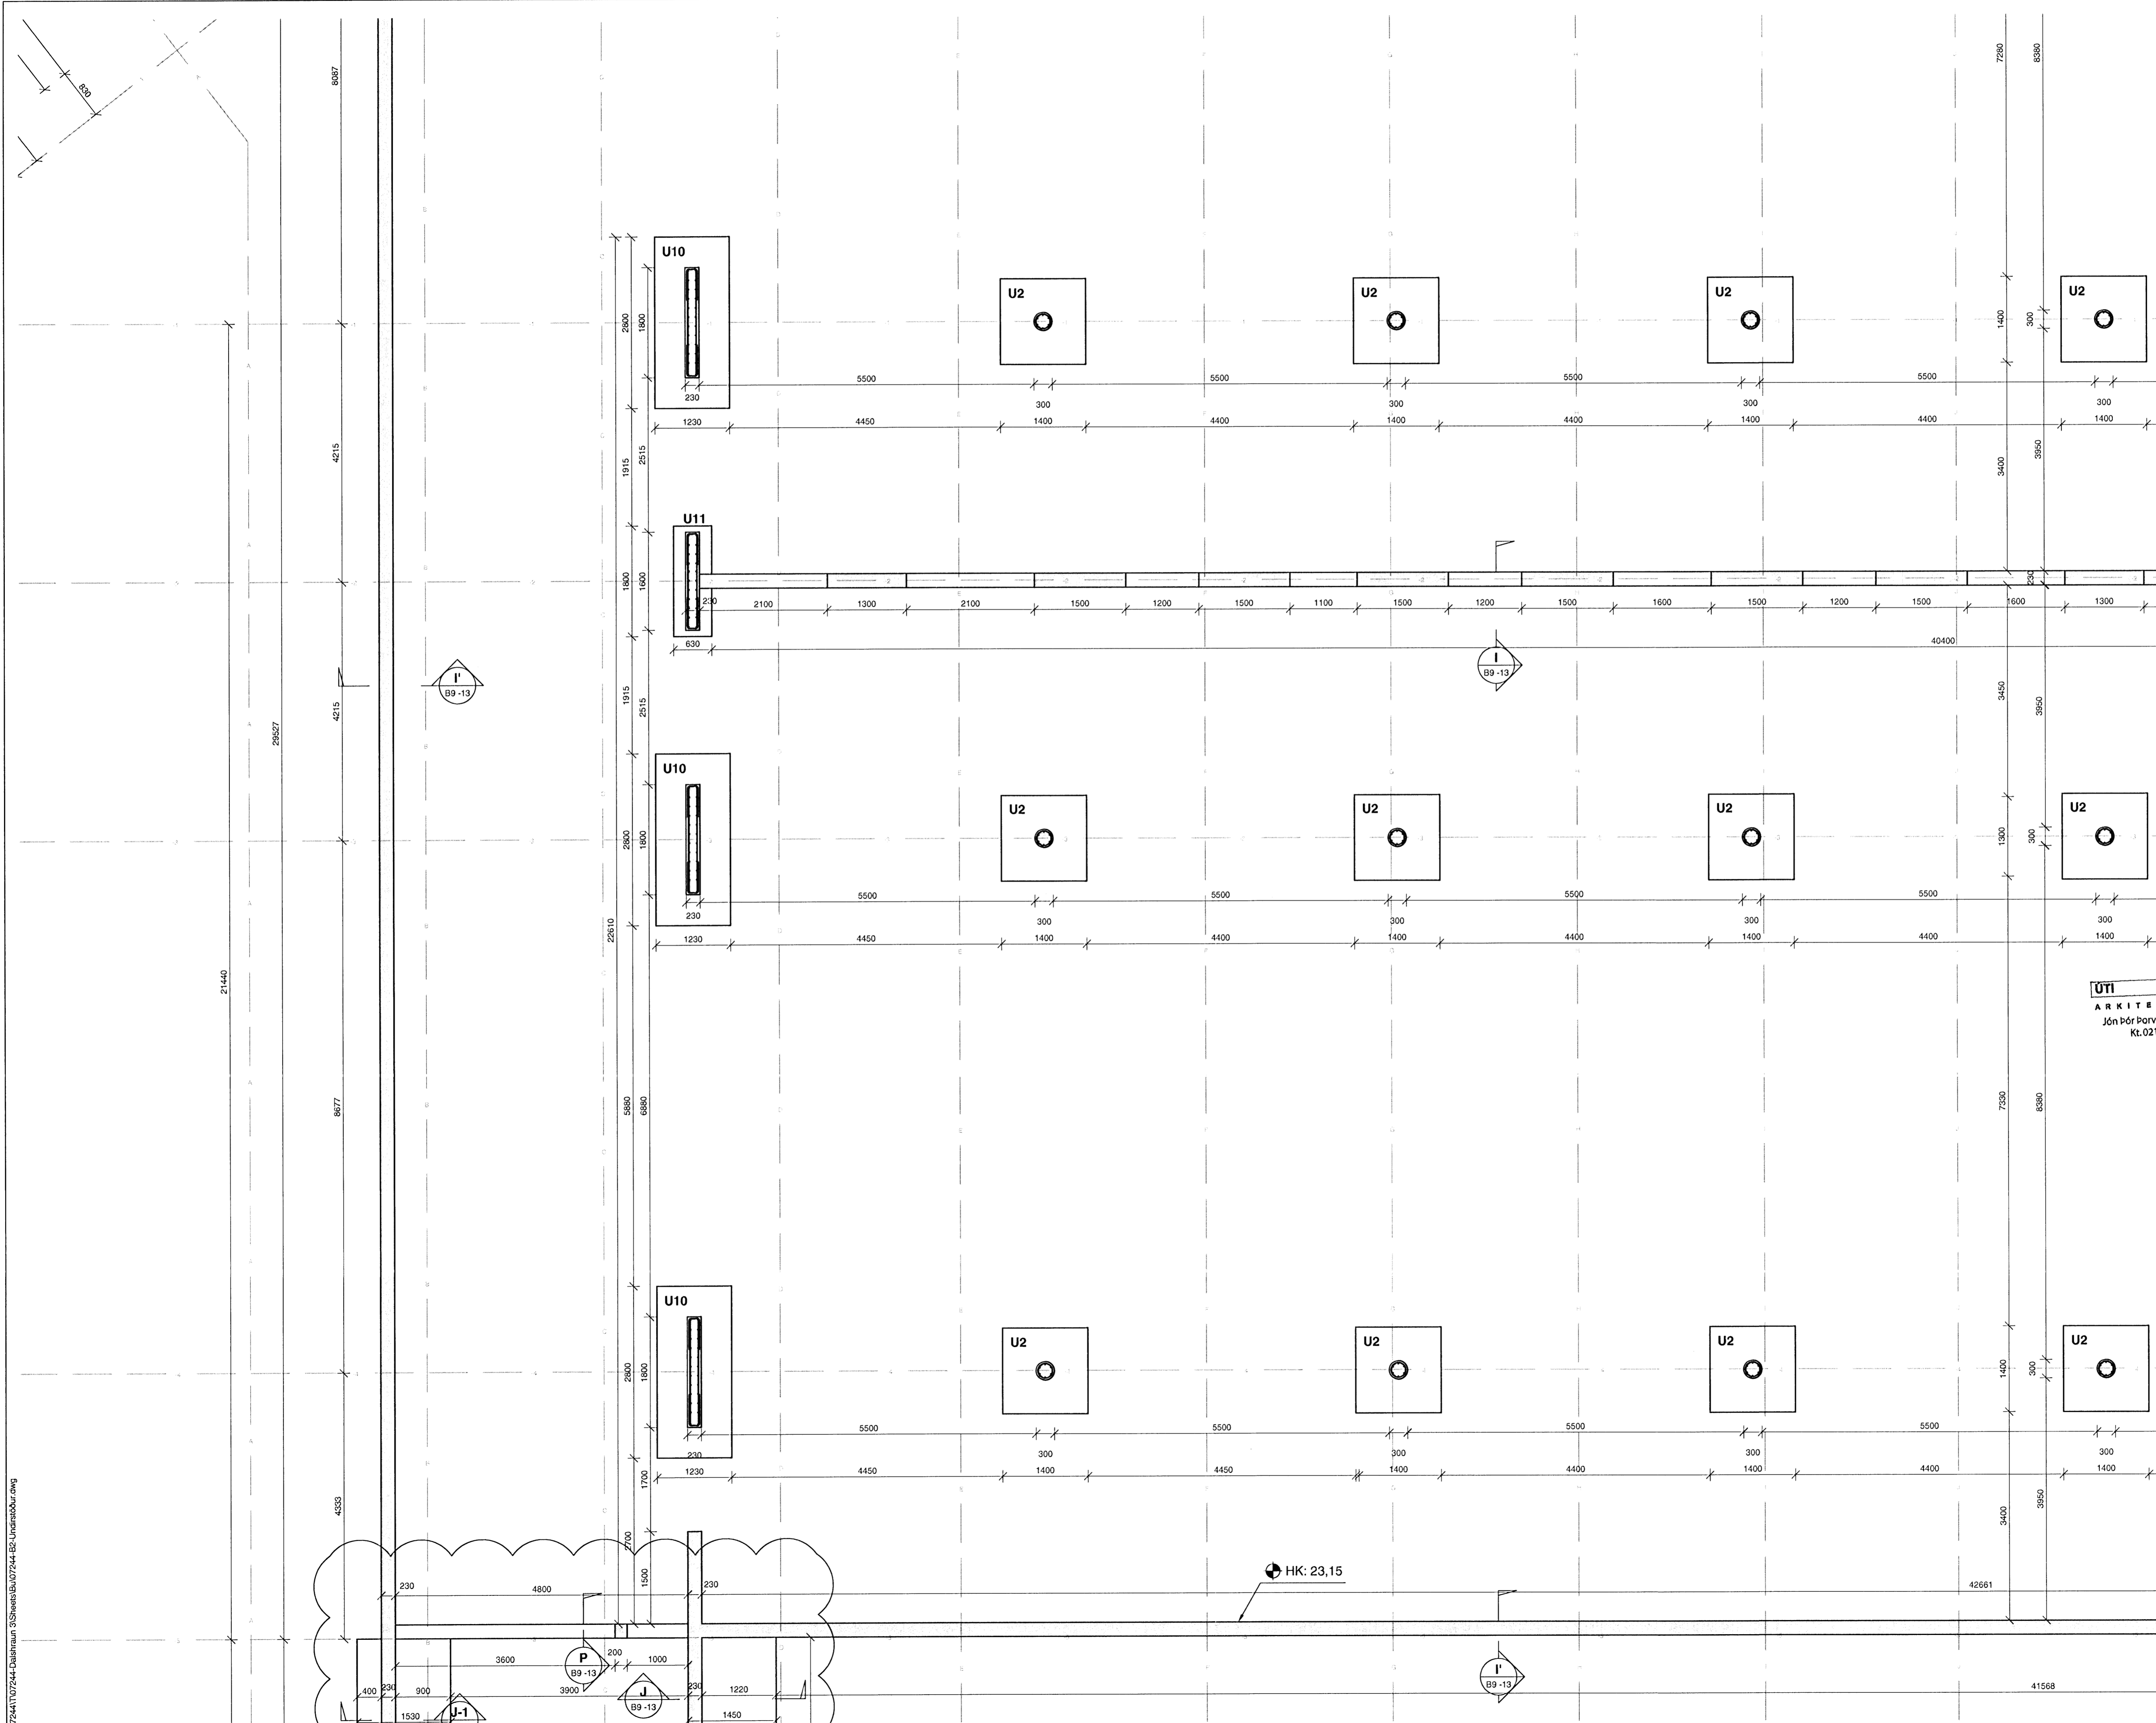

07244\1\07244-Dalshraun_3\Sheets\B\07244-B2-Undirstöður.dwg