

Sambykkt þann
07 JULÍ 2008
 Byggingartúllitruinn í Hafnarfirði
 F.h. Frólfur S. Gunnlaugsson

SKÝRINGAR
 Undirstöður standa þjappaðri hylingu.
 Mesta blág á fyllingu = 0.5 MN/m²
 Fjarlægja skal allan lífrænan jarðveg.

Undir botnplötu skal fylla með malarfyllingu og þjappa þannig að þjoppun verði samarlæg við 98% standard þrotkur.

Skuggó sviði tákna veggir fyrir ofan botnplötu.

Málsetningar á hurðum og veggjum sjá teikningar arkitekts.

BENDING:
 Bending botnplötu skal vera bendinet K 257 eða K10 c/c 250 í báttar átt.

Tengjárn upp í veggj skulu standa minnst skeytingd upp úr undirstöðvæðu eða botnplötu, sjá nánar svöðmyndir.

Í alla veggenda og kringum opi í 200mm vegg eða stærri komi 2 K10 bundin í lykjur nema annað sé tekið fram.
 Í alla veggenda og kringum op veggja minni en 200mm komi 2 K12 bundin í lykjur nema annað sé tekið fram.

Lykjur K10 c/c 200 nema að annað sé tekið fram.

Kótar - Sjá teikningu arkitekts
 HK - Steypur gólfes

EINANGRUN:
 Einangra skal undirstöður og botnplötur með 75mm eingangsplassi með túrnýng = 25kg/m².
 Einangrun á undirstöðum skal ná 500 mm niður fyrir botnplötu.

TILVÍSANIR:
 Aðrir skýringar: Sjá teikningu Nr. 07244-B0 000
 Málsetningar á veggjum: Sjá teikningar arkitekts


Göt í undirstöðu veggjum: Sjá teikningar lagahönnuða
 U1 - U15: Sjá teikningar nr. 07244-B9-11, -12 og -13
BROTPOLSFLOKKUR STEYPU C-25
 Sjá aðrir skýringar tekh. nr. 07244-B0 000.

ÚTI **INN**
ARKITEKTAR
 Jón Þór Þorvaldsson Af, FSSA
 Kt. 021256 7579

F. 02.04.08	Stuðveggar á loft og í gang	SJÁ BÍL
E. 28.03.08	Lagningar á góðum sköm og grunnmynd	SJÁ BÍL
D. 29.02.08	Lagningar, ný undirstöða og gjar sniðplötur	SJÁ BÍL
C. 20.02.08	Undirstöða vegg	SJÁ BÍL
B. 17.02.08	Undirstöða fléttu á loft og í stu. l.	SJÁ BÍL
A. 30.01.08	Stuðveggar og styrkingar á undirstöðum og stu. l.	SJÁ BÍL
Útg.	Stuðveggar	VERKFRÆÐISTOFA

VERKFRÆÐISTOFA
 BÍLHAUSRAUN 23 • 225 HAFNARFIRÐUR • KENNIT. 71705 2899
 VÍÐI 2400A • Sími 246 8000 • Fax 246 8610 • www.vsb.is

Afritunarmálar
 Björn Guðastíason
 Kt. 180552 4889 • Sími 246 8000
 Húsnúmer: **DALSHRAUN 3**
HAFNARFIRÐI
 Verslun
 Búðarvirkni
 Undirstöður
 Grunnmynd, yfirlitssmynd

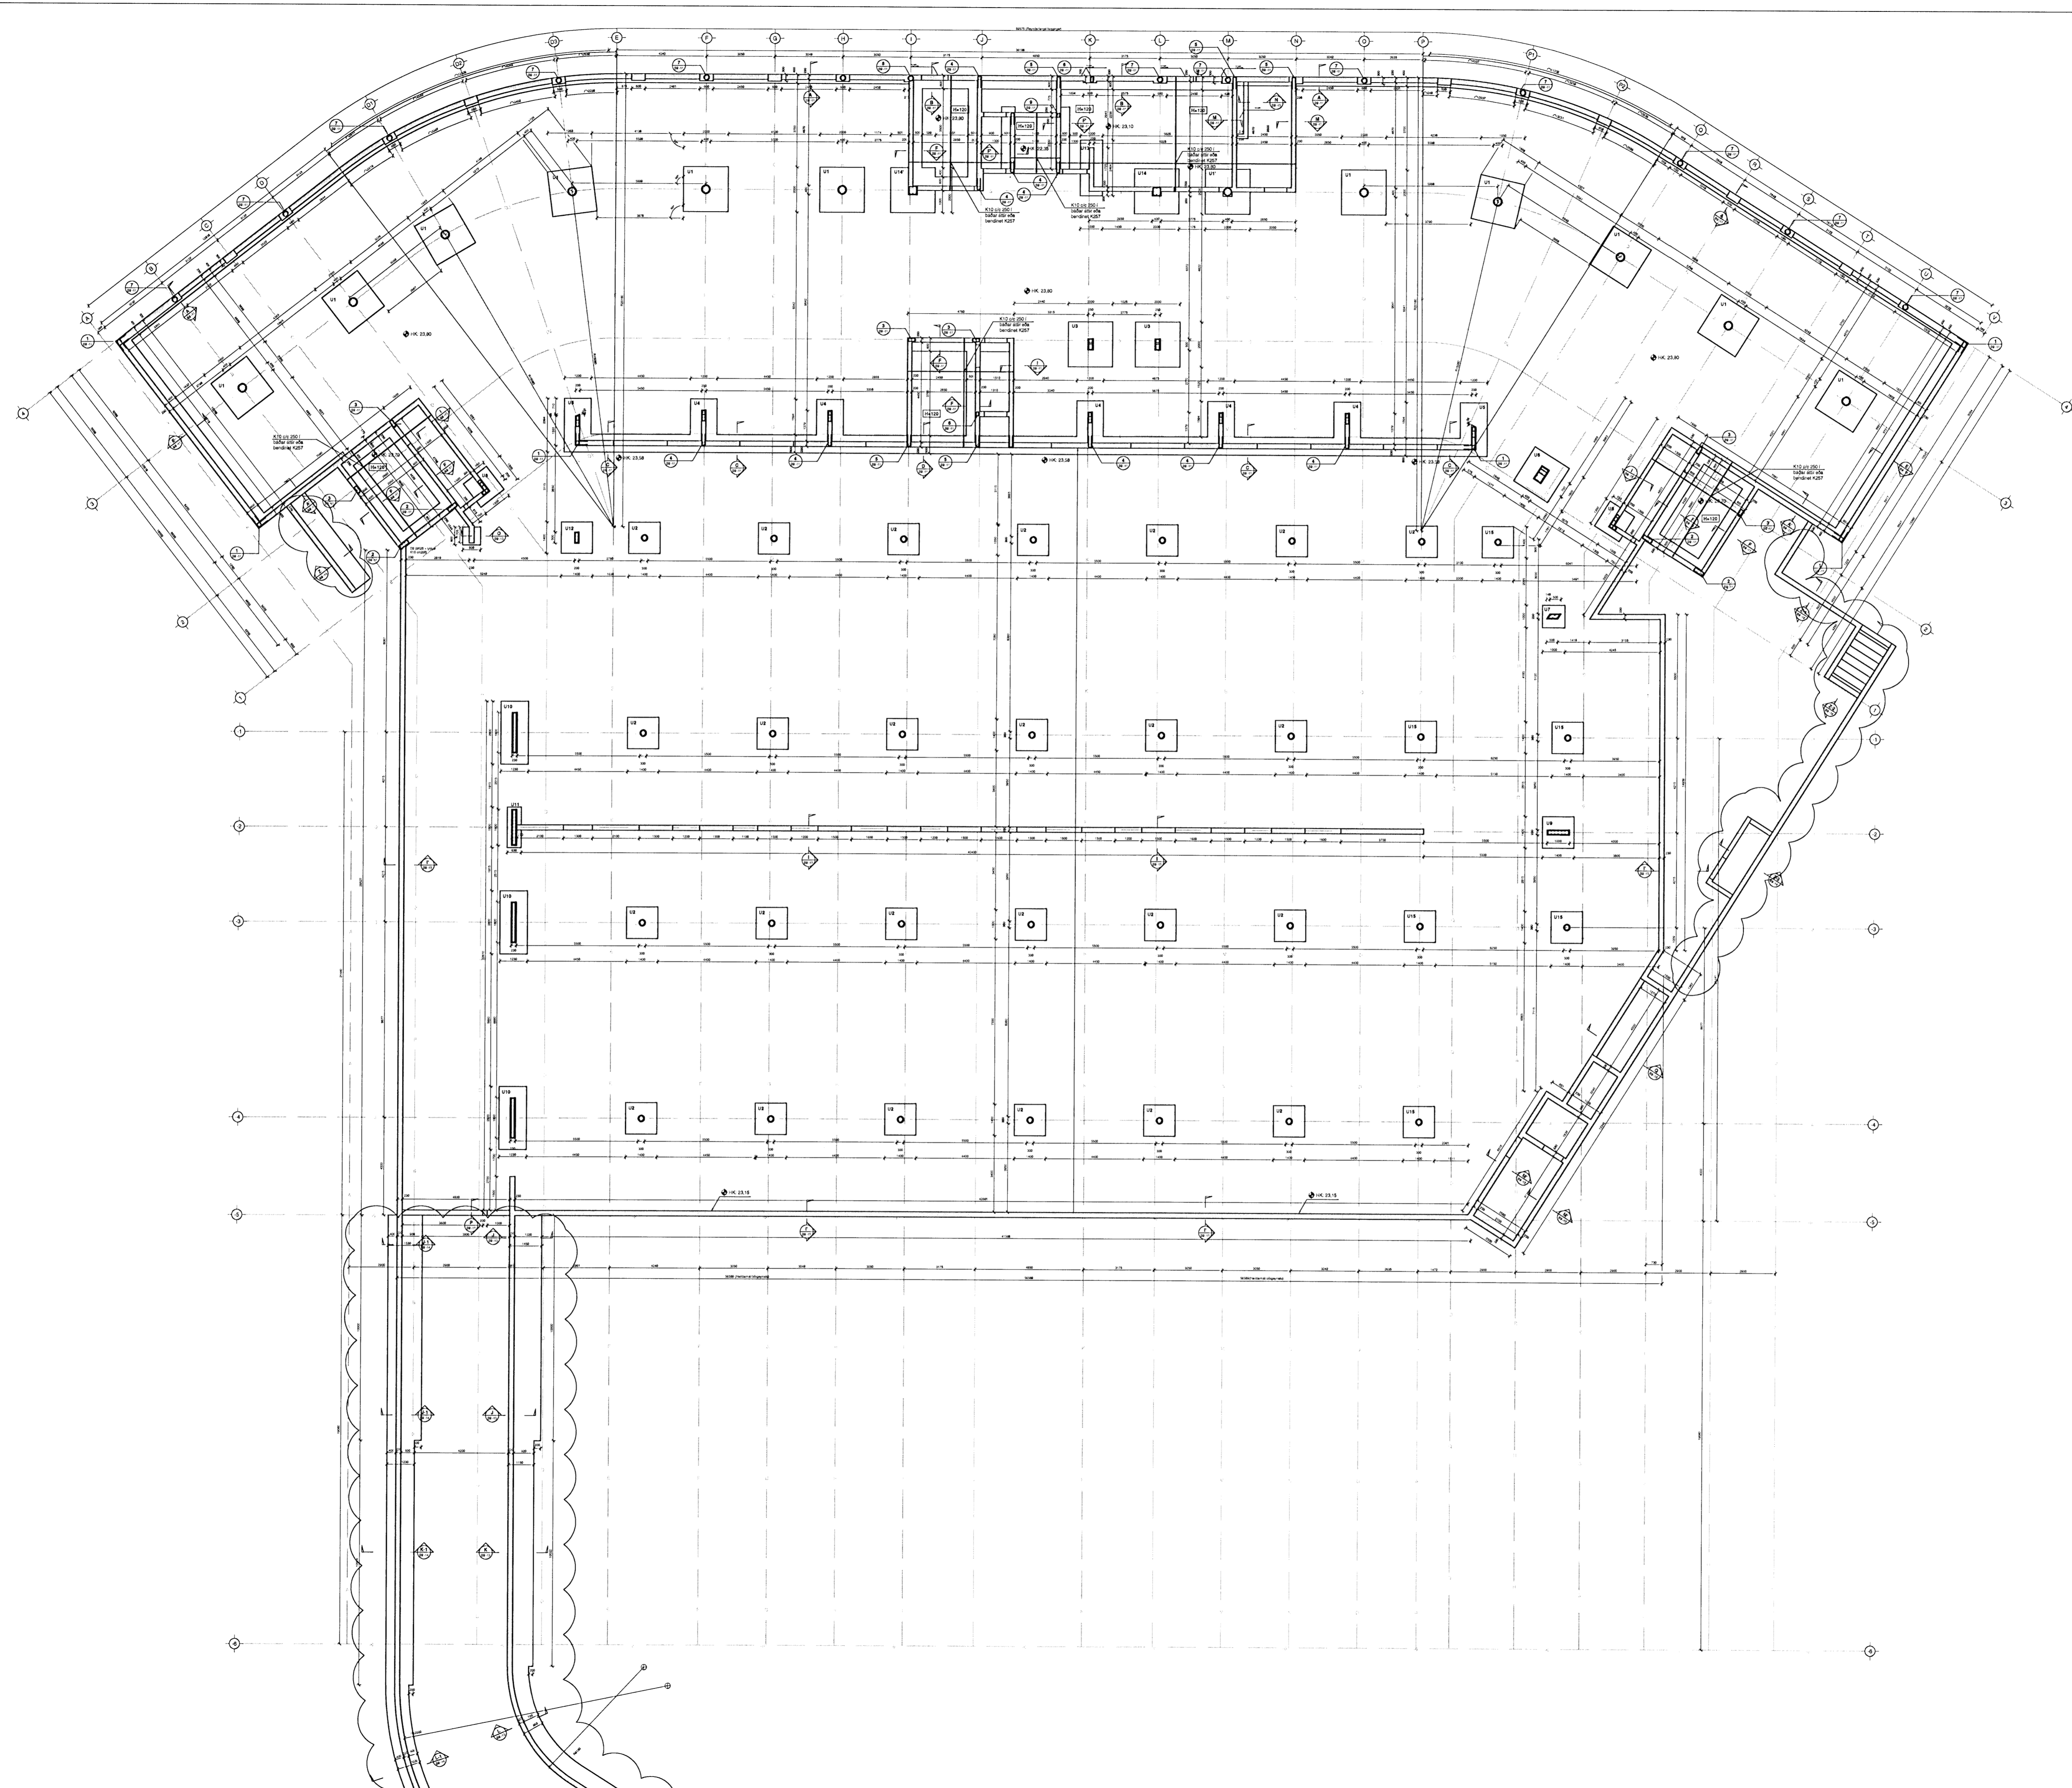

ÚTDRAG AF ÚTDRAGI 02.04.08