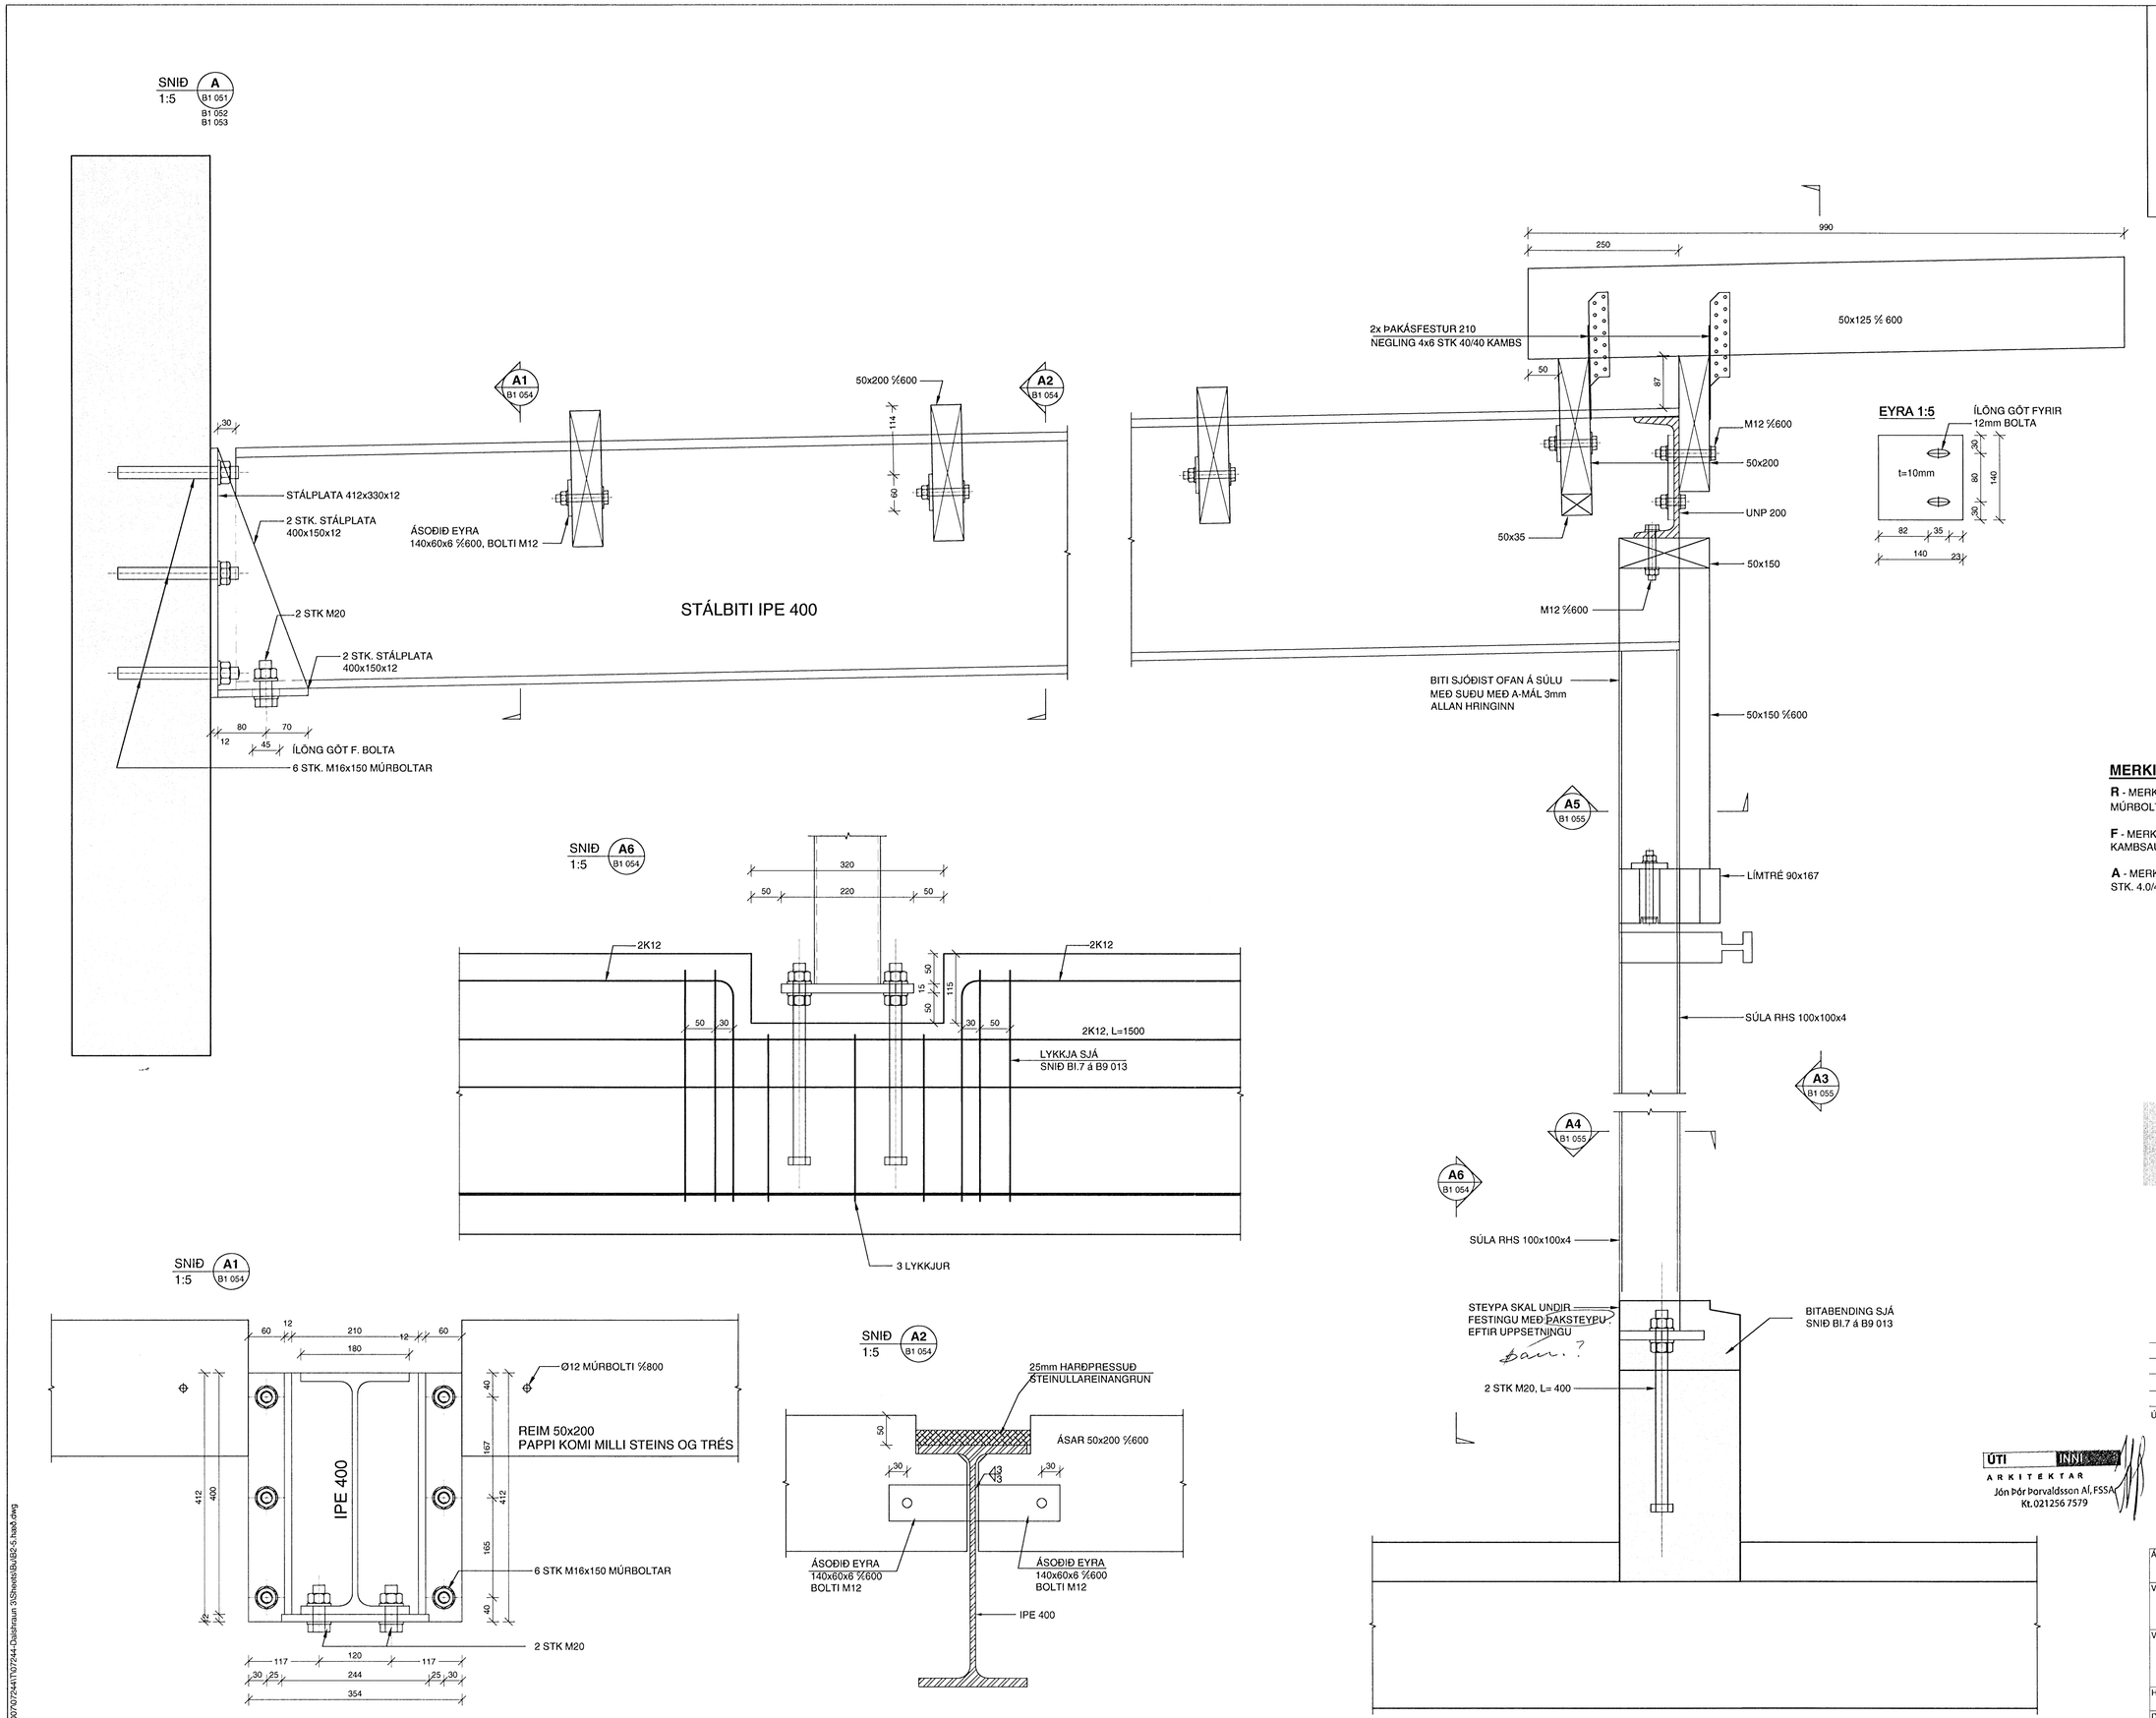

Samþykkt þann
08 JULI 2008
Byggingarfulltrúinn í Hafnarfirði
F.h. Hrólfur S. Gunnlaugsson

MERKINGAR

R - MERKIR REIM Á VEGG 50x200 SEM FESTIST MEÐ M12x185 MÚRBOLTA c/c 800. MILLI REIMA OG VEGGJA KOMI PAPPI.

F - MERKIR BITASKÓR 50X135. NEGLING 4X5 STK 4.0/40 KAMBSAUM

A - MERKIR BMF 90 VINKILL MEÐ STRKINGU. NEGLING 2X6 STK. 4.0/40 KAMBSAUM

DALSHRAUN 3

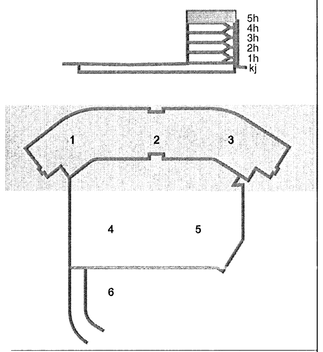

Útg.	Dags.	Skýring	Hannað/Yfirfarið

ÚTI INNI
ARKITEKTAR
Jón Þór Þorvaldsson Af, FSSA
Kt.021256 7579

VSB
VERKFRÆÐISTOFA

BÆJARHRAUN 20 • 220 HAFNARFJÖRÐUR • KENNIT. 710796-2899
vsb@vsb.is • Sími 585 8600 • Fax 585 8610 • www.vsb.is

Áritun sérhönnuðar
Björn Gústafsson
Kt: 180550 4889 • bjorn@vsb.is

Verkheiti
DALSHRAUN 3
HAFNARFIRÐI

Verkhluti
Burðarvirki
Þakvirki
Snið og sérmyndir

Hannað	Teiknað	Yfirfarið	Kvarði	Síða
MS	MS	BG	1:5 / A1	-
Dags		Verkefni	Teikning	Útgáfa

X07\07244\T\07244-Dalshraun 3\Sheets\Bu\B2-5.hað.dwg