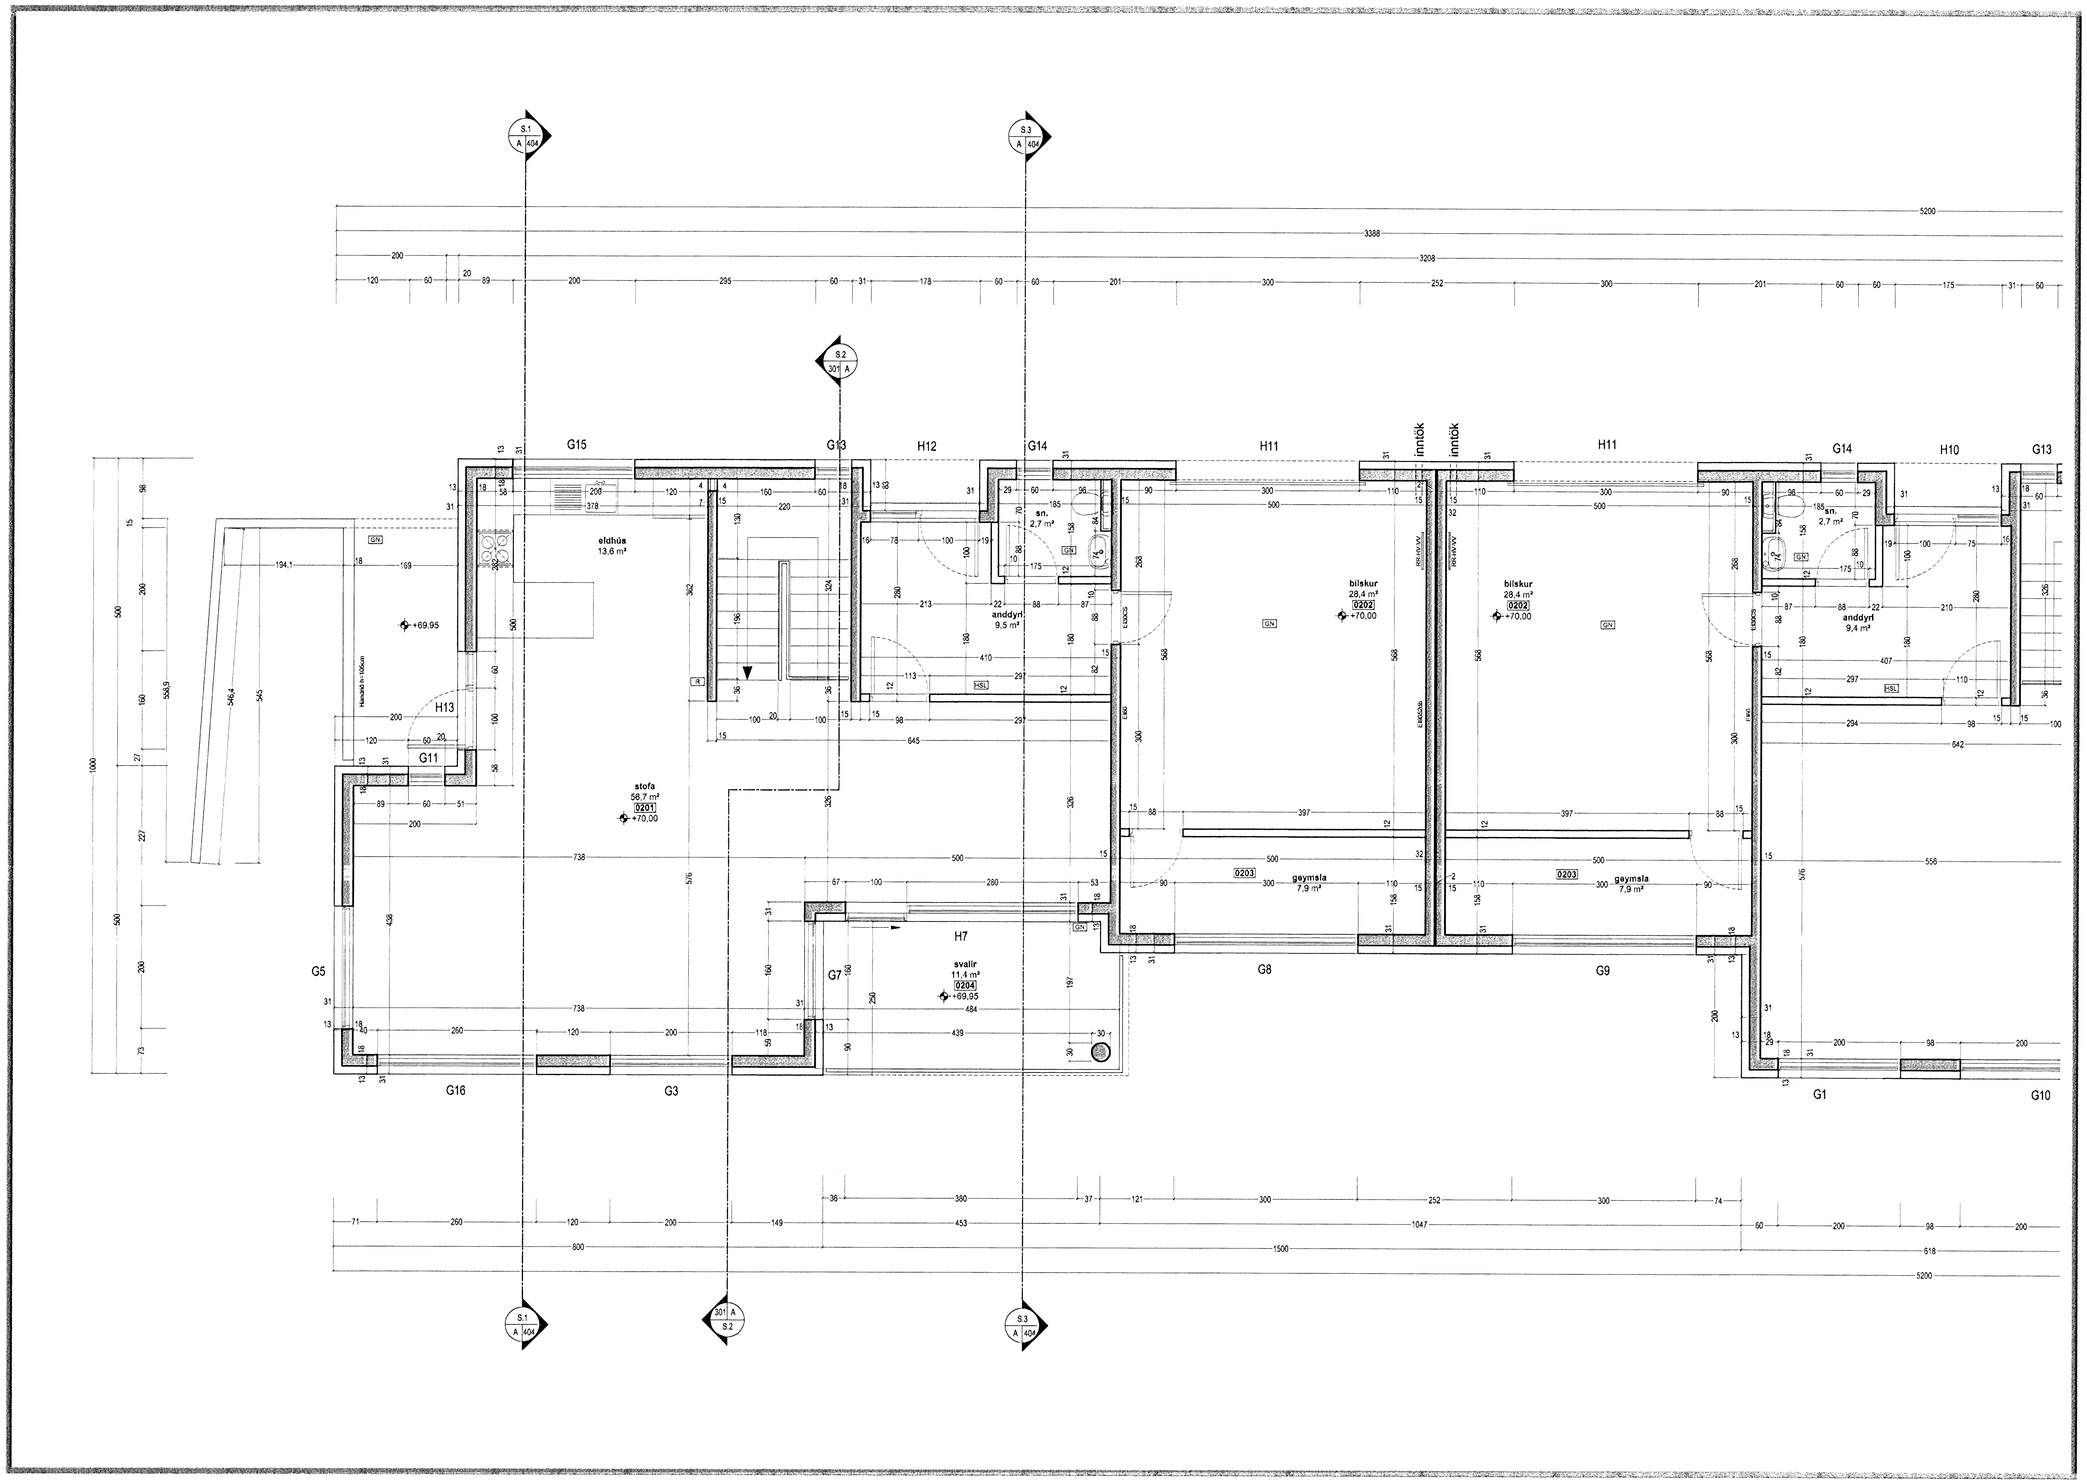

Grunnmynd 2.hæð 1:50.

Samþykkt þann
03 JULI 2008
Byggingarfulltrúinn í Hafnarfirði
F.h. Hrólfur S. Gunnlaugsson

TÁKN

GN	= Gólfniðurfall
ÞN	= Þaknniðurfall
LR	= Loftræsting
VLR	= Vélknúin loftræsting
ÞK	= Þéttikassar
NL	= Neyðarljós
BO	= Björgunarop
R	= Reykskynjari
HSL	= Handsólkvatæki
ÚT	= Merktur útgangur
BO	= Fellistigi við björgunarop
	= Brunaslanga
	= Stigleiðsla
	= Stigleiðsla út
	= Stjórnstöð brunaviðvörunarkerfis
	= Inntak
	= Bílastæði fyrir fatlaða
EI60	= Veggir og hæðaskil
EI90	
A-EI60	
A-EI120	
REI60	
REI120	
A-REIM120	
E-CS30	= Hurðir
EI-CS30	
EI-CS60	
E30	= Gluggar

BREYTING

Breyting	Dagsetning	Teiknað	Yfirfarið
1	08.08.2008	GW	KR

Gluggar G12 og G15 hækka um 80cm. Gluggar G2 og G6 verða 260cm á breidd og í þá kemur auka póstur. Gluggar G11 og G13 og hurðir H10 og H13 lækka um 10cm.

1:50 0 0,5 1 1,5 2 2,5 m

KRark
Kristinn Ragnarsson arkitekt ehf.
Suðurlandsbraut 4a - 3.hæð . 108 Reykjavík . Ísland
S. 564 2255 . Fax. 544 4223
Kt. 581258.3589 . www.krark.is . krark@krark.is

Fjóluás 16-20 Haf

Hafnafjörður

Grunnmynd 2.hæð

Verknúmer:	06110IR	**Verkefnastjóri:**	JAT
Hönnun:	JAT	**Teiknað:**	YMG
Yfirfarið:	KR	**Samþykkt:**	Kristinn Ragnarsson Kt. 120944.2689
Mælikvarði:	1:50	**Dagsetning:**	10.04.2007
Skrá:	06110IR-A402.dwg	**Blað:**	A402A

Plot: 15.8.2008 11:16:54
Save: 15.8.2008 10:51:44
Copyright KRark