


**Samþykkt þann**  
**03 JULÍ 2009**  
 Byggingarfulltrúinn í Hafnarfirði  
 F.h. Hröflur S. Gunnlaugsson

**TAKN**

- Til athugunar:**
- Utanmál glugga og hurða eru mæld við veggjargat (steinn í stein, timbur í timbur).
  - Öll mál og fjöldi skulu vera vandlega yfirfarn af byggingaradila á grunnmyndum, útlitum og sniðum áður en glugga- og hurðarframleiðsla hefst.
  - Hurðaspannir eru sýndar á grunnmyndum.

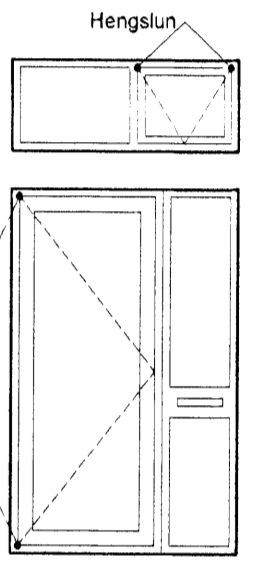


- BO = Björgunarskiot
- E-CS30 = Hurð
- EI-CS30 = Gluggar
- E30 = Gluggar

**BREYTING**

Breyting Dagsetning Teiknað Yfirfarð  
 1 06.08.2008 GW KR  
 Gluggar G12 og G15 brekka um 80cm. Gluggar G2 og G9 brekka 280cm á breidd og 124 cm á aukastær. Gluggar G11 og G13 og hurð H10 og H13 brekka um 10cm.

Gluggi	Hurð	Hæð	Breidd	Staður	Fjöldi
G1		150	200	Herbergi,Stofa,Borðstofa	5
G2		150	260	Herbergi	1
G3		150	200	Herbergi	4
G4		210	160	Herbergi	1
G5		230	200	Stofa	1
G6		230	260	Stofa,Borðstofa	1
G7		230	160	Stofa,Borðstofa	2
G8		60	300	Geymsla	1
G9		60	300	Geymsla	2
G10		230	200	Stofa	2
G11		270	60	Stofa	2
G12		120	200	Eldhús	2
G13		270	60	Stigi	3
G14		60	60	VS	3
G15		120	200	Eldhús	1
G16		230	260	Stofa,Borðstofa	1
G17		150	260	Herbergi	1
H1	H1	210	380	Sjónvarpsrymi	2
H2	H2	210	300	Hjónaherbergi	1
H3	H3	210	300	Hjónaherbergi	2
H4	H4	210	380	Sjónvarpsrymi	1
H5	H5	210	160	Herbergi	1
H6	H6	210	160	Herbergi	1
H7	H7	230	280	Sjónvarpsrymi,Svalir	2
H8	H8	230	280	Sjónvarpsrymi,Svalir	1
H9	H9	230	160	Eldhús	1
H10	H10	270	178	Anddyri	2
H11	H11	230	300	Blískúr	3
H12	H12	270	178	Anddyri	1
H13	H13	230	160	Eldhús	1
<b>Samtals</b>					<b>52</b>

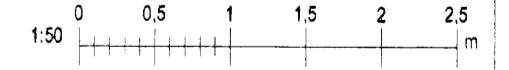


**KRark** Kristinn Ragnarsson arkitekt ehf.  
 Sudurlandsrad 4a-3 hæð, 108 Reykjavík, Ísland  
 Sími 564 2255, Fax 544 4225  
 kt. 581298 3589 www.krark.is krark@krark.is

**Fjólúas 16-20 Haf**

Hafnarfjörður

Gluggarteikningar

Verknúmer: 06110IR	Verkefnastjóri: JAT
Hönnun: JAT	Teiknað: YMG AIA
Yfirfarð: KR	Samþykkt: Kristinn Ragnarsson Kl. 120944 2689
Mælikvarði: 1:50	Dagsetning: 10.04.2007
Skrá: 06110IR-A701.dwg	Blað: A701

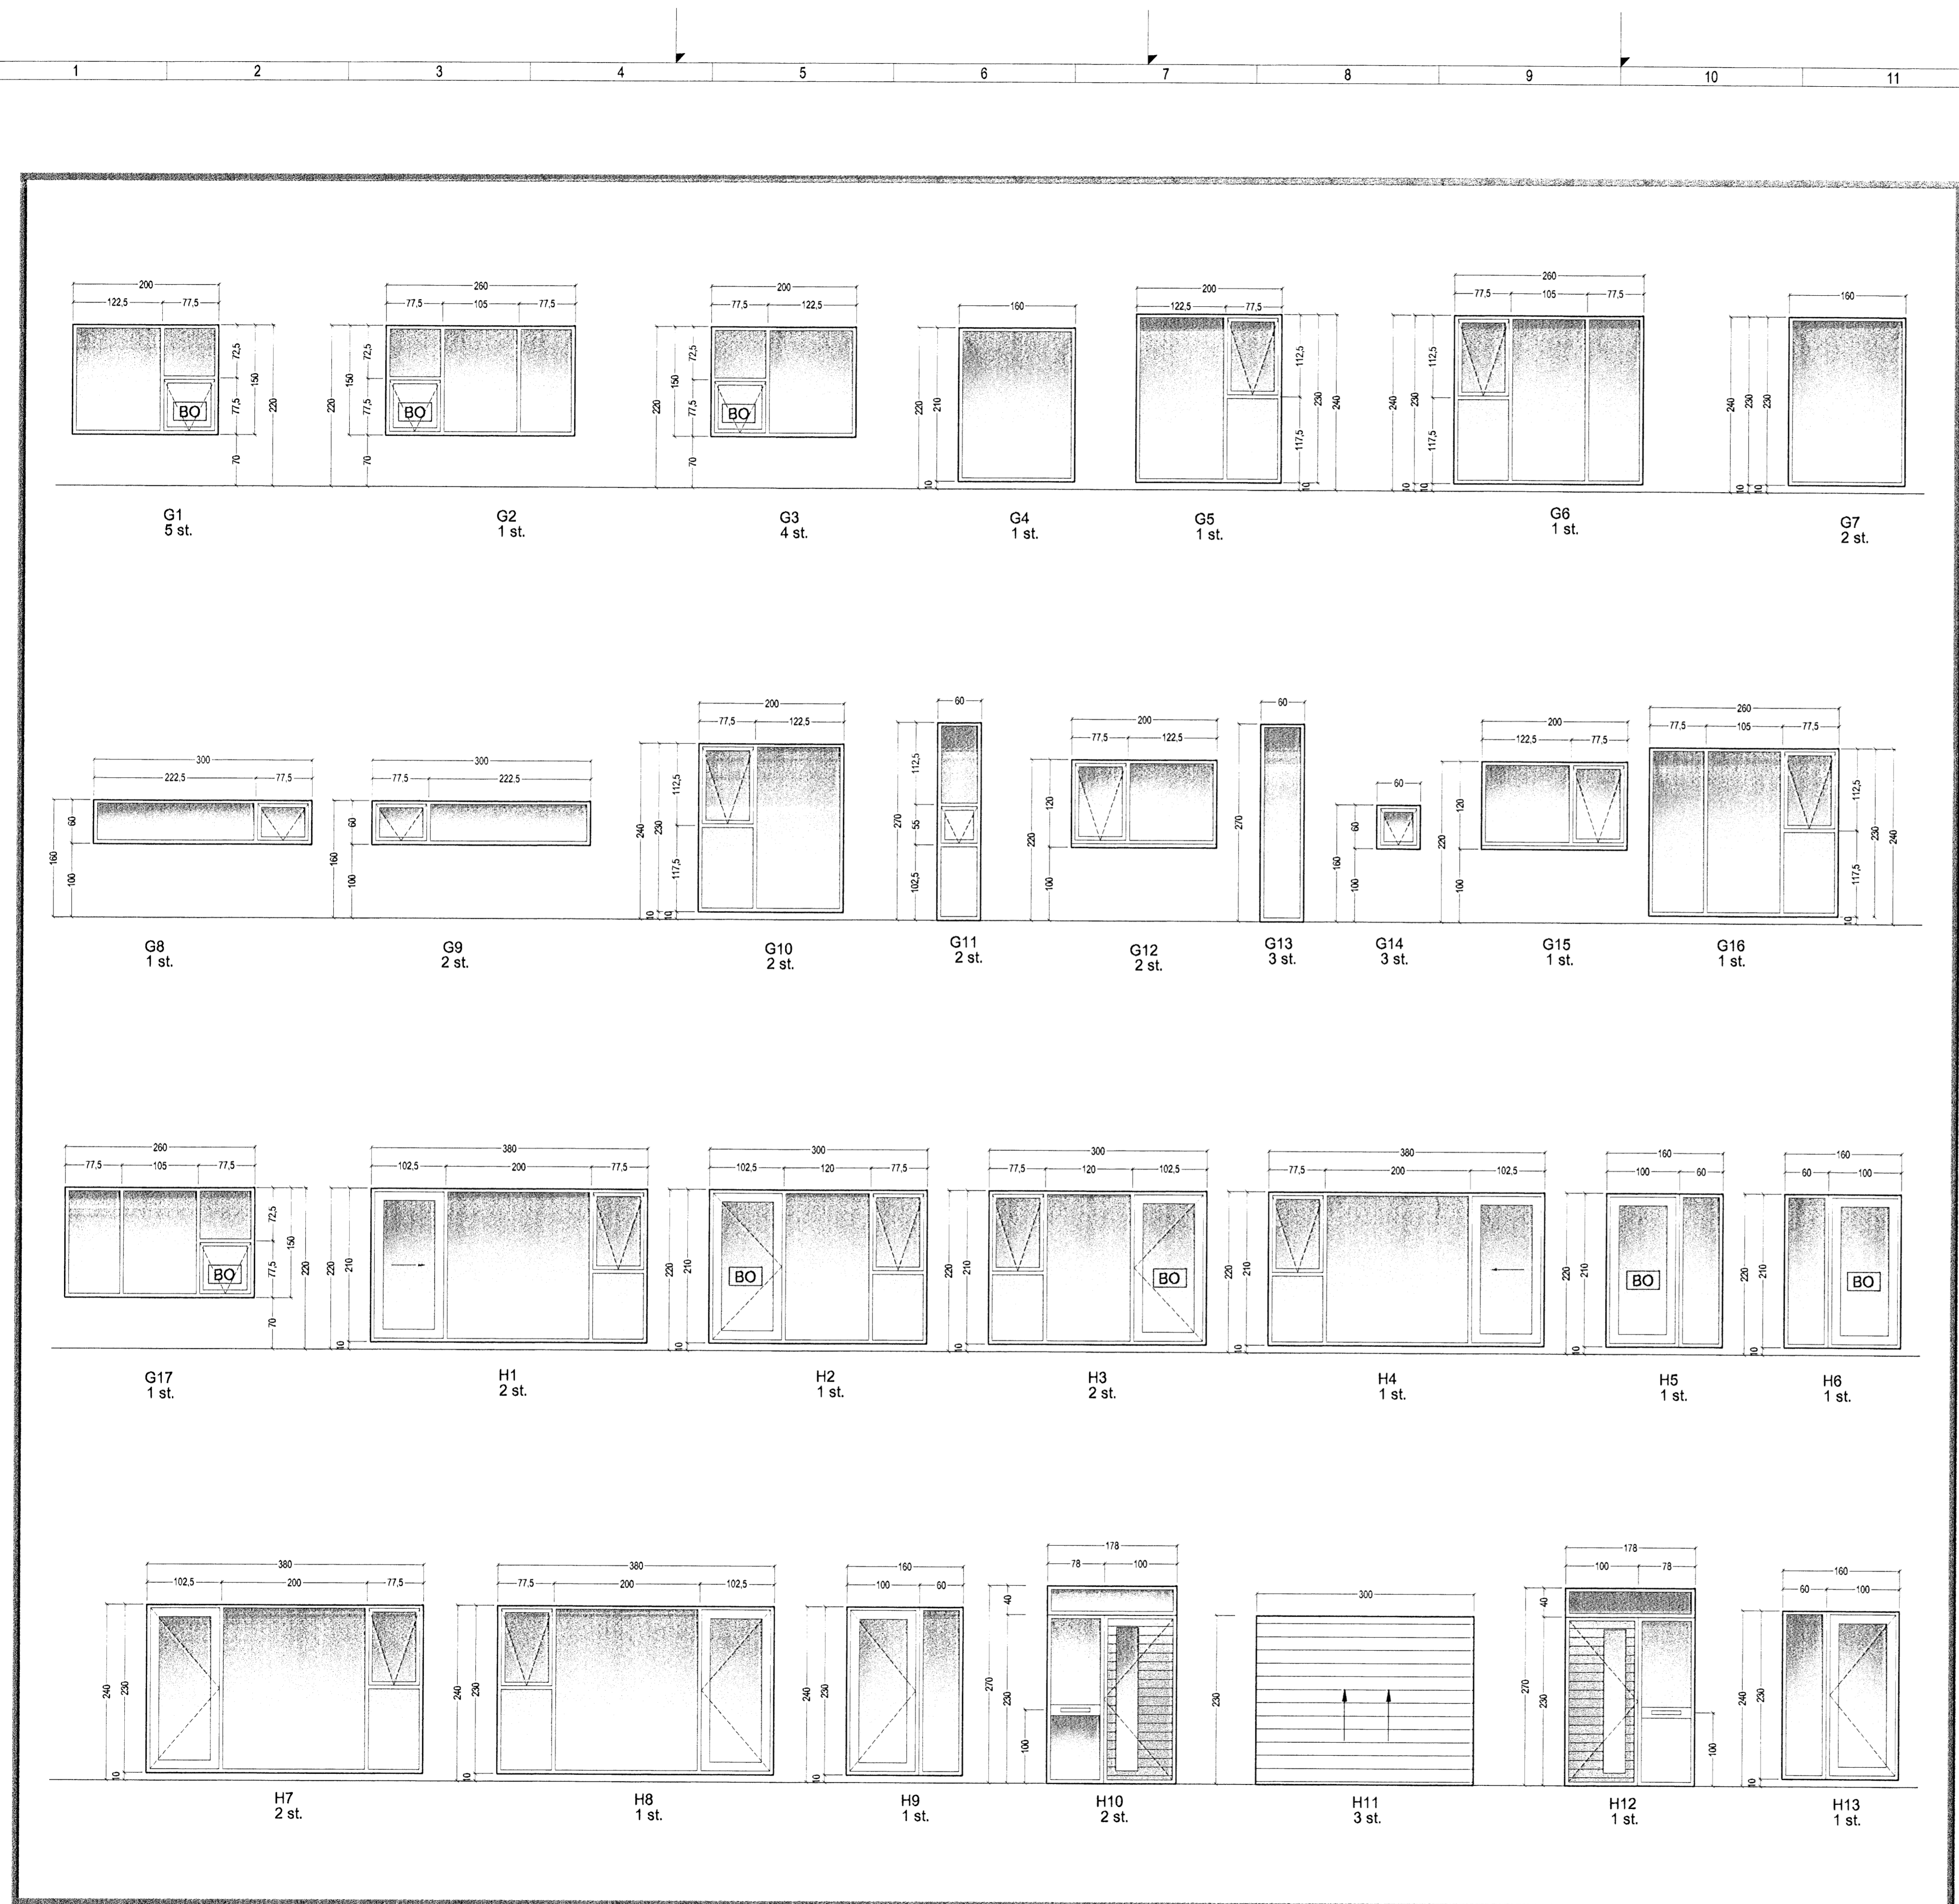

Glugga- og hurðateikning 1:50

Pilt: 15.06.2008 12:55:34

Sve: 15.06.2008 12:55:34

Copyright © 2008