



Snið S1 1:50

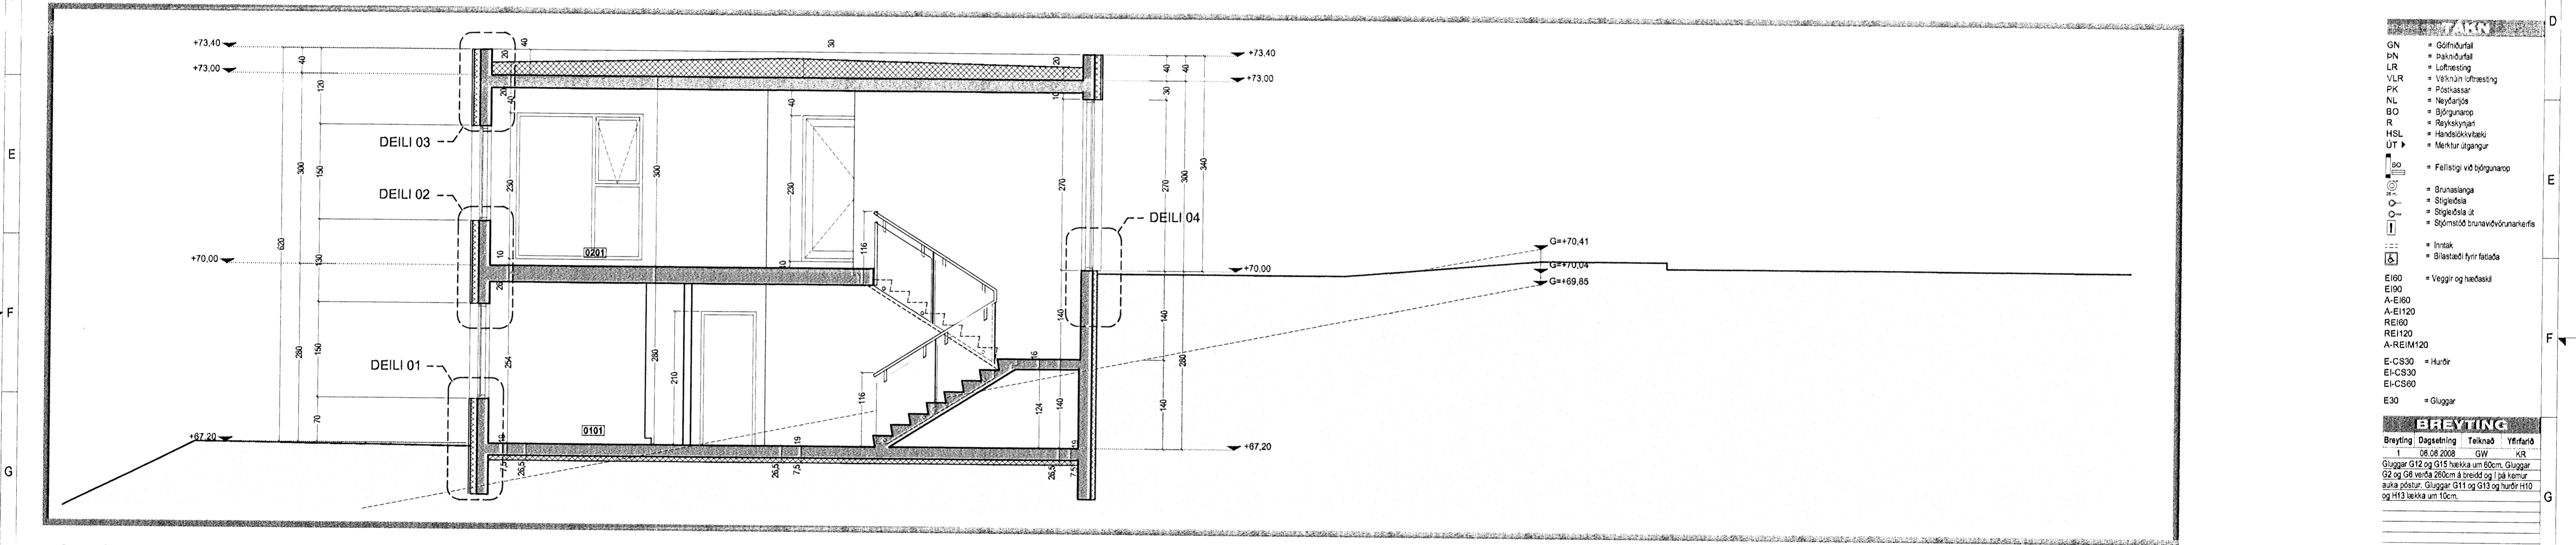

Snið S2 1:50

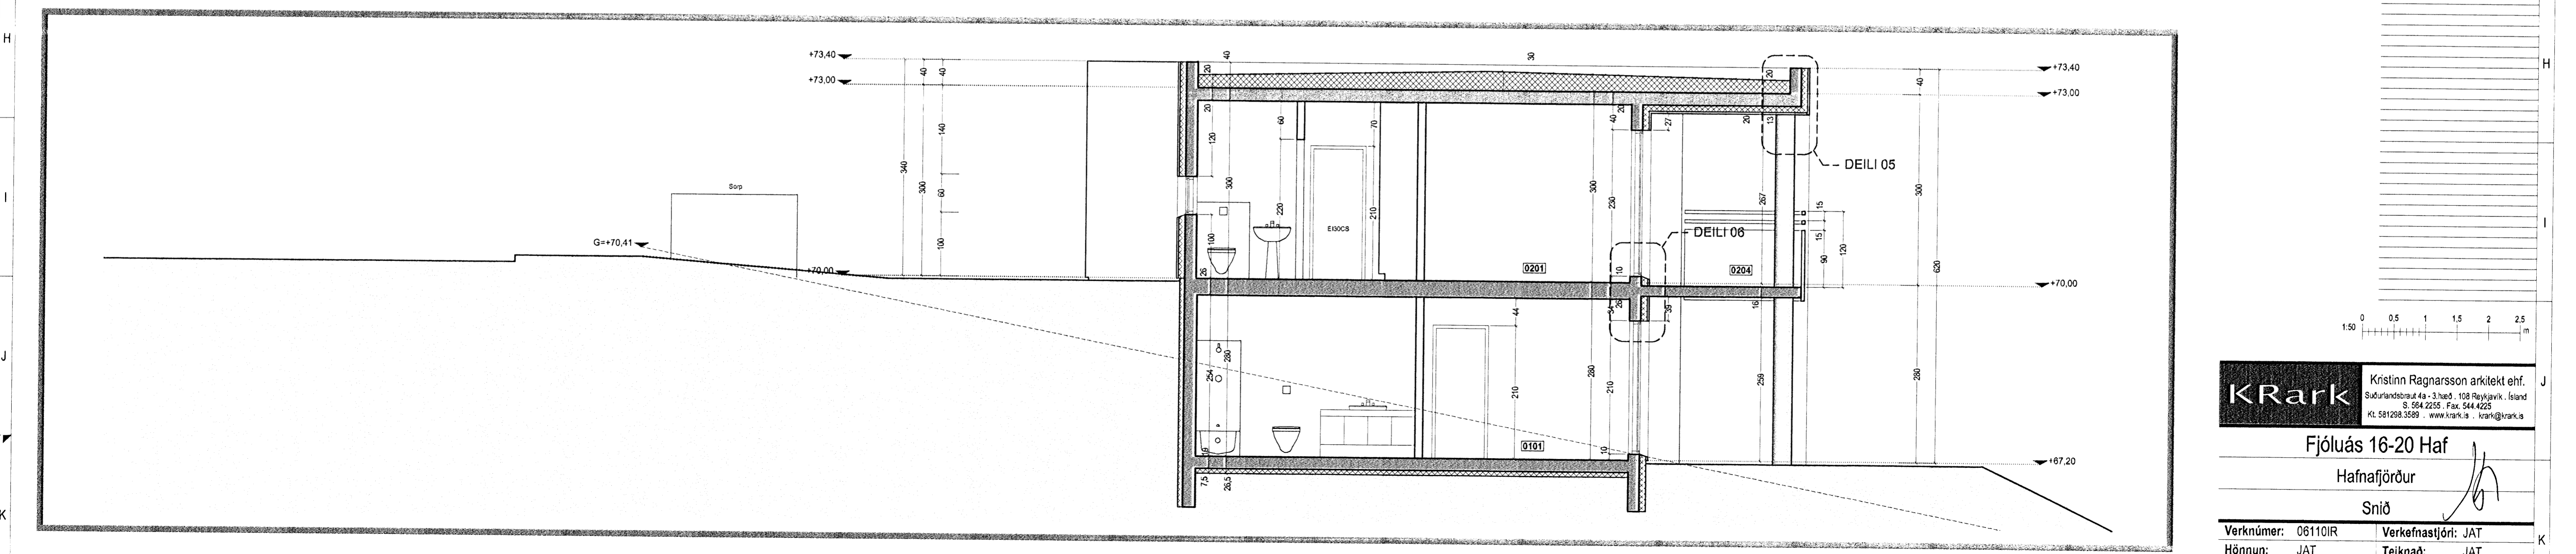


Snið S3 1:50

Samþykkt bann
03 JULI 2008
Byggingerfulltrúinn í Hafnarfirði
F.h. Hröfrur S. Gunnlaugsson

- Veggr og hæðskil
- EI80
- EI90
- A-EI80
- A-EI120
- REI80
- REI120
- A-REI120
- E-C530 = Hurðir
- EI-C530
- EI-C560
- E30 = Gluggar

BREYTING
Breyting Dagsetning Teiknað Yfirfarið
1 08.08.2008 GW KR
Gluggar G12 og G15 hækka um 60cm. Gluggar G2 og G6 veita 265cm á breidd og 1 þá kemur nýja hurðir. Gluggar G11 og G13 og hurðir H10 og H13 hækka um 10cm.

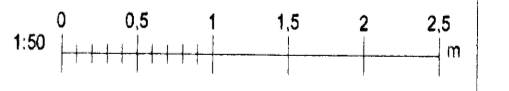

KRark Kristinn Ragnarsson arkitekt ehf.
Kl: 581288 3589 www.krark.is krark@krark.is

Fjólúas 16-20 Haf

Hafnarfjörður

Snið

Verknúmer: 06110IR	Verkefnastjórn: JAT
Hönnun: JAT	Teiknað: JAT
Yfirfarið: KR	Samþykkt: Kristinn Ragnarsson Kl: 10.04.2007
Mælikvarði: 1:50	Dagsetning: 10.04.2007
Skýrá: 06110IR-A404.dwg	Bláa: A404

File: 16.6.2008 11:20:21
 Save: 16.6.2008 17:33:21