



Mattbetur
12/8'08

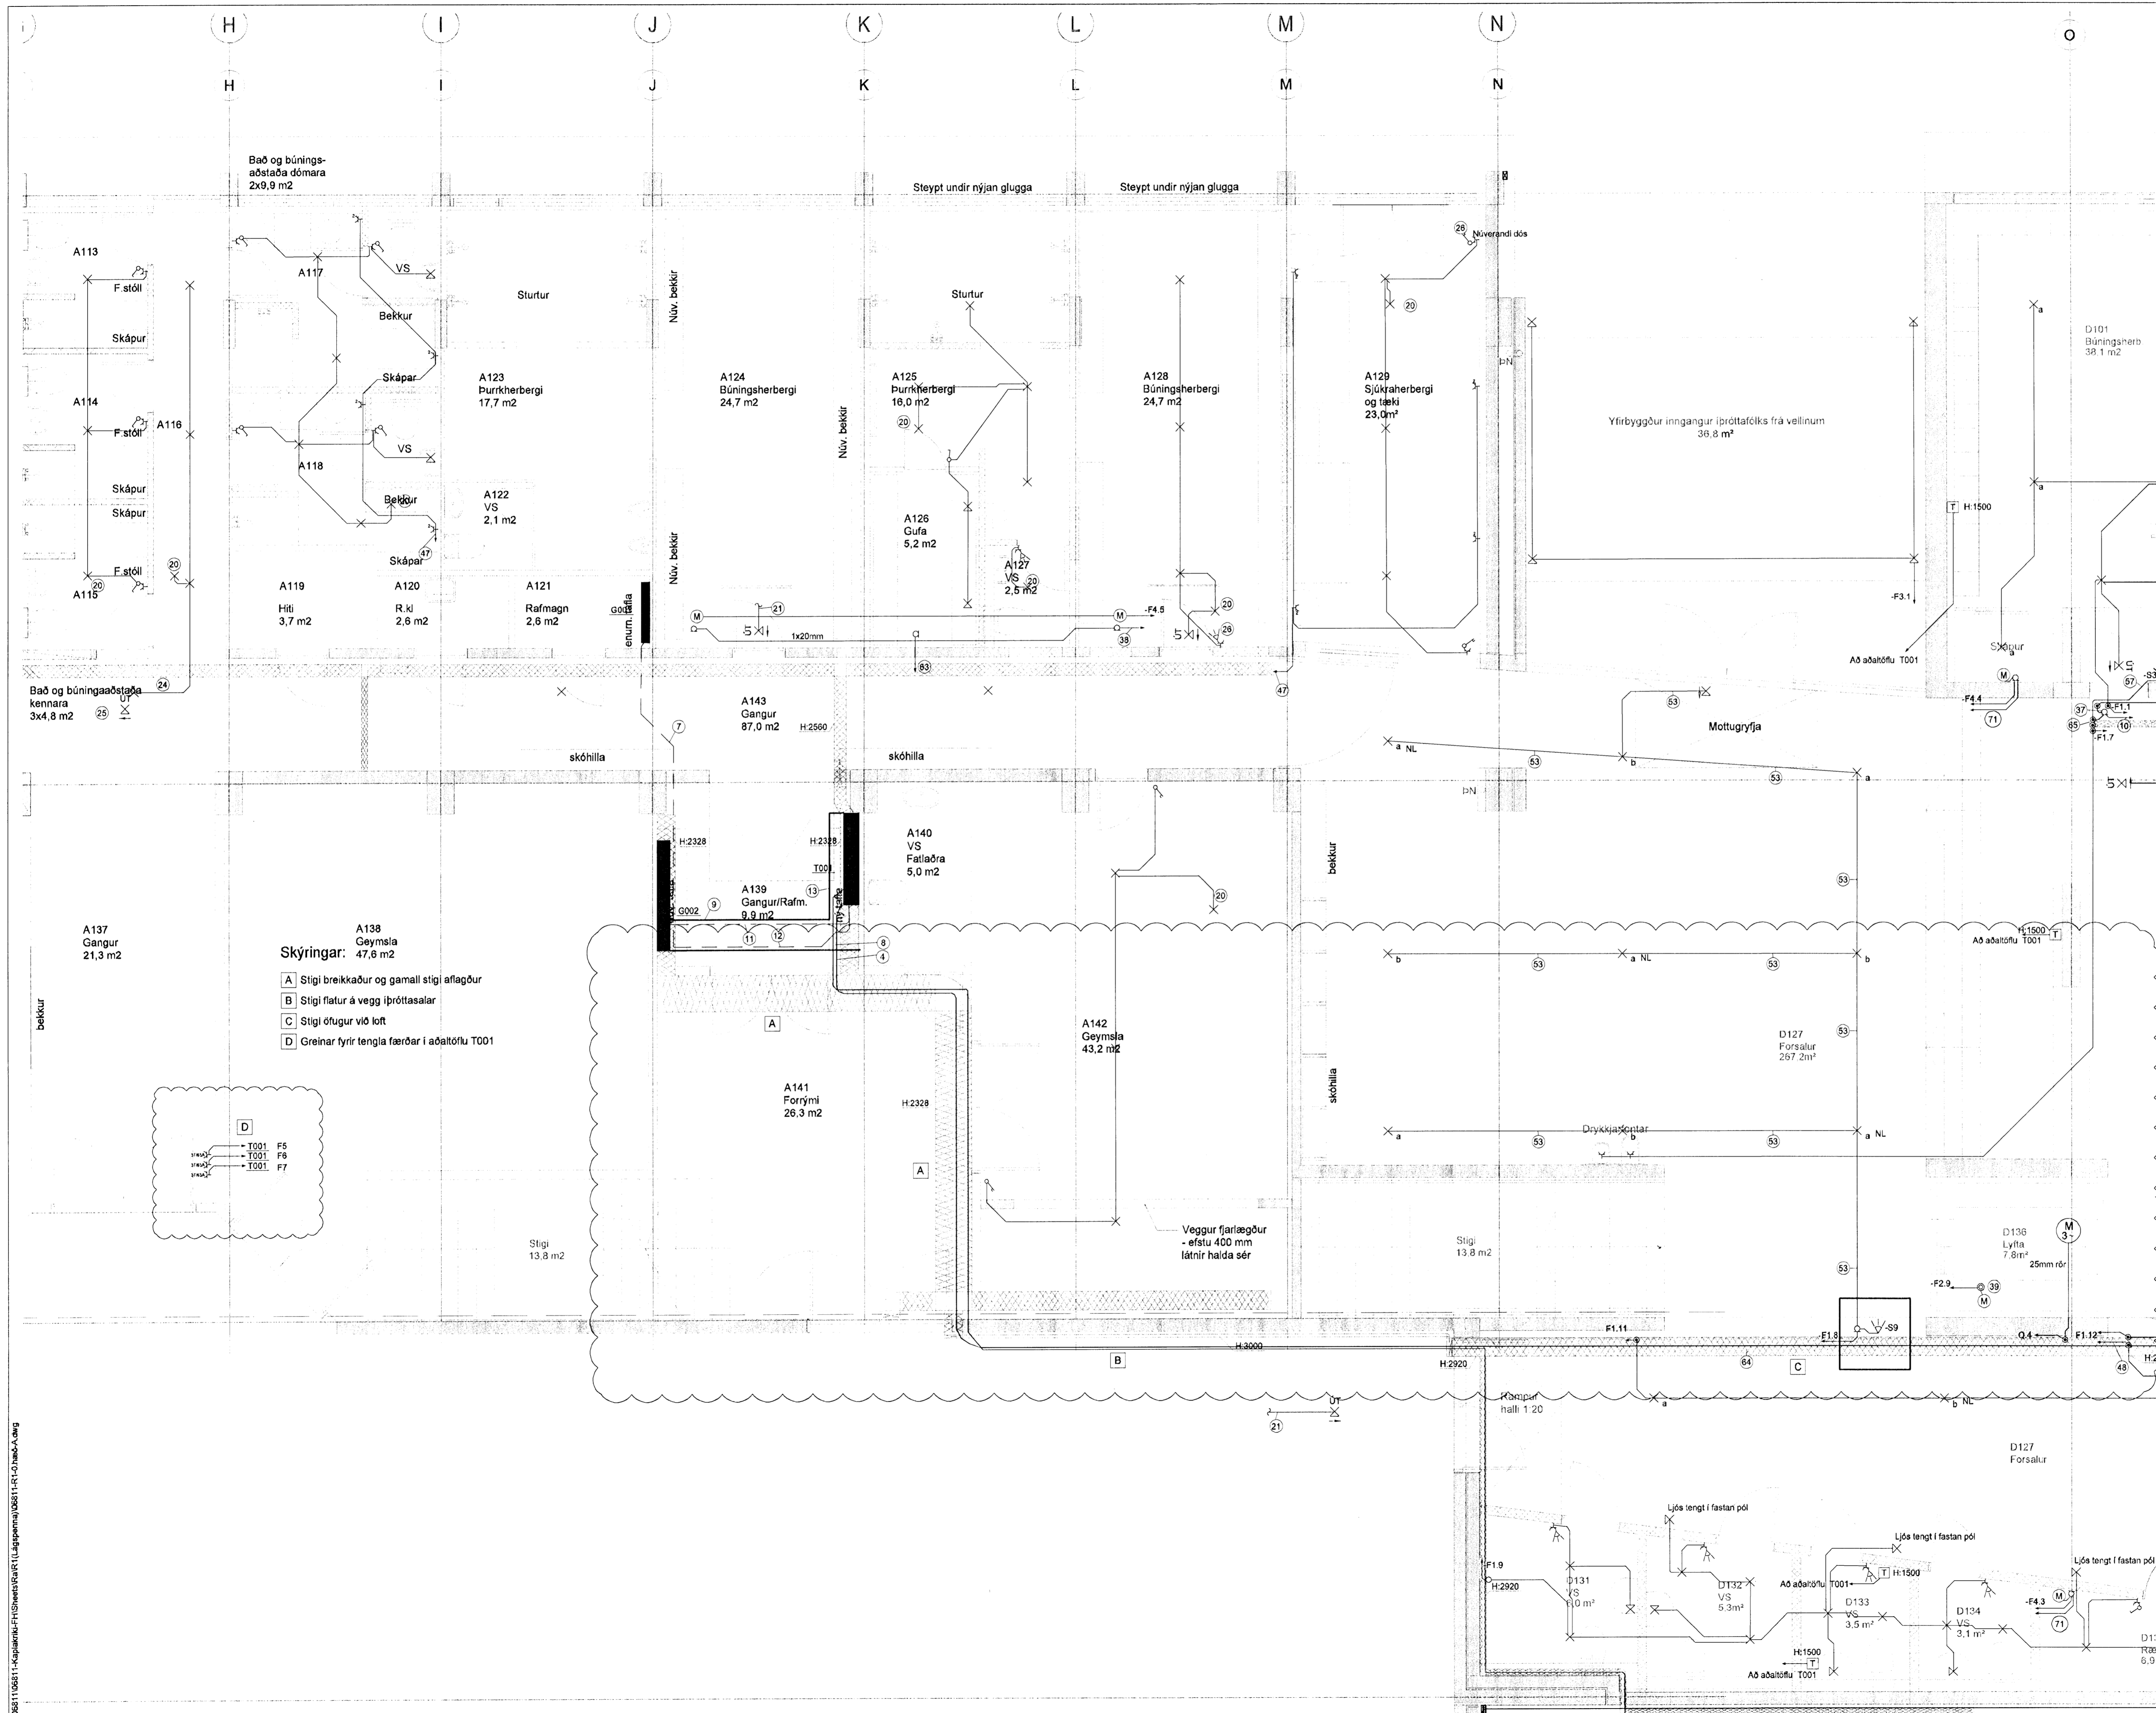


- Skýringar:
- A Stigi breikkaður og gamall stigi aflagður
 - B Stigi flatur á vegg ípróttaálar
 - C Stigi ófugur við loft
 - D Greinar fyrir tengla færðar í aðalstöflu T001

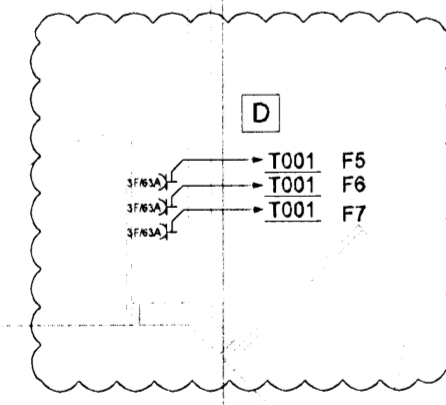

BATTERIÐ

VERK: 0604
 MÖTT: S. 8/08
 SAMM:
 SKÝRING:

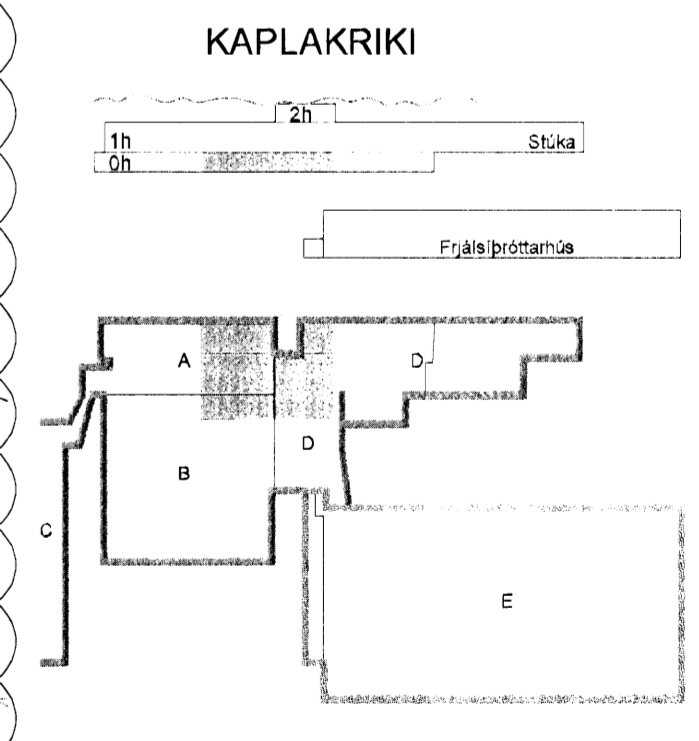

- C 29.07.08 Breyting á stígum SF/ÖG
 - B 28.05.08 Ljós færð og bókum bætt við SF/ÖG
 - A 12.11.07 Tenging á dælu og breyting á raflopi RVK/RVK
- Útg. Dags. Skýring Hannab/Yfirfarir

VSB
 VERKFRÆÐISTOFA

BÆJARHRAUN 20 • 220 HAFNARFJÖRDUR • KENNITI. 110796-2899
 vsb@vsb.is Sími 585 8600 Fax 585 8610 www.vsb.is

Áritun sérhönnuðar
 Örn Guðmundsson Kt: 220961.2739

Verkefni
KAPLAKRIKI
HAFNARFIRÐI

D1: Verkefni
 R001: R001
 R002: R002

Hanna Þ. Rvk/HJ
 Yfirfarir Rvk
 Kvarði Rvk
 Teyknað Rvk
 1.50
 / A1

Síða

0881108811-kaplariki-FH-Sheets/GURTLagapenna/08811R10.hwb-A.dwg